



Samþykkt bann  
23 apríl 2018  
Byggingaáætlun / Hafnarfirði

Áritun samræmingarhönnuðar  
Dagsetning samþykks aðaluppdráttar

Hönnunarstig: Verkeigning

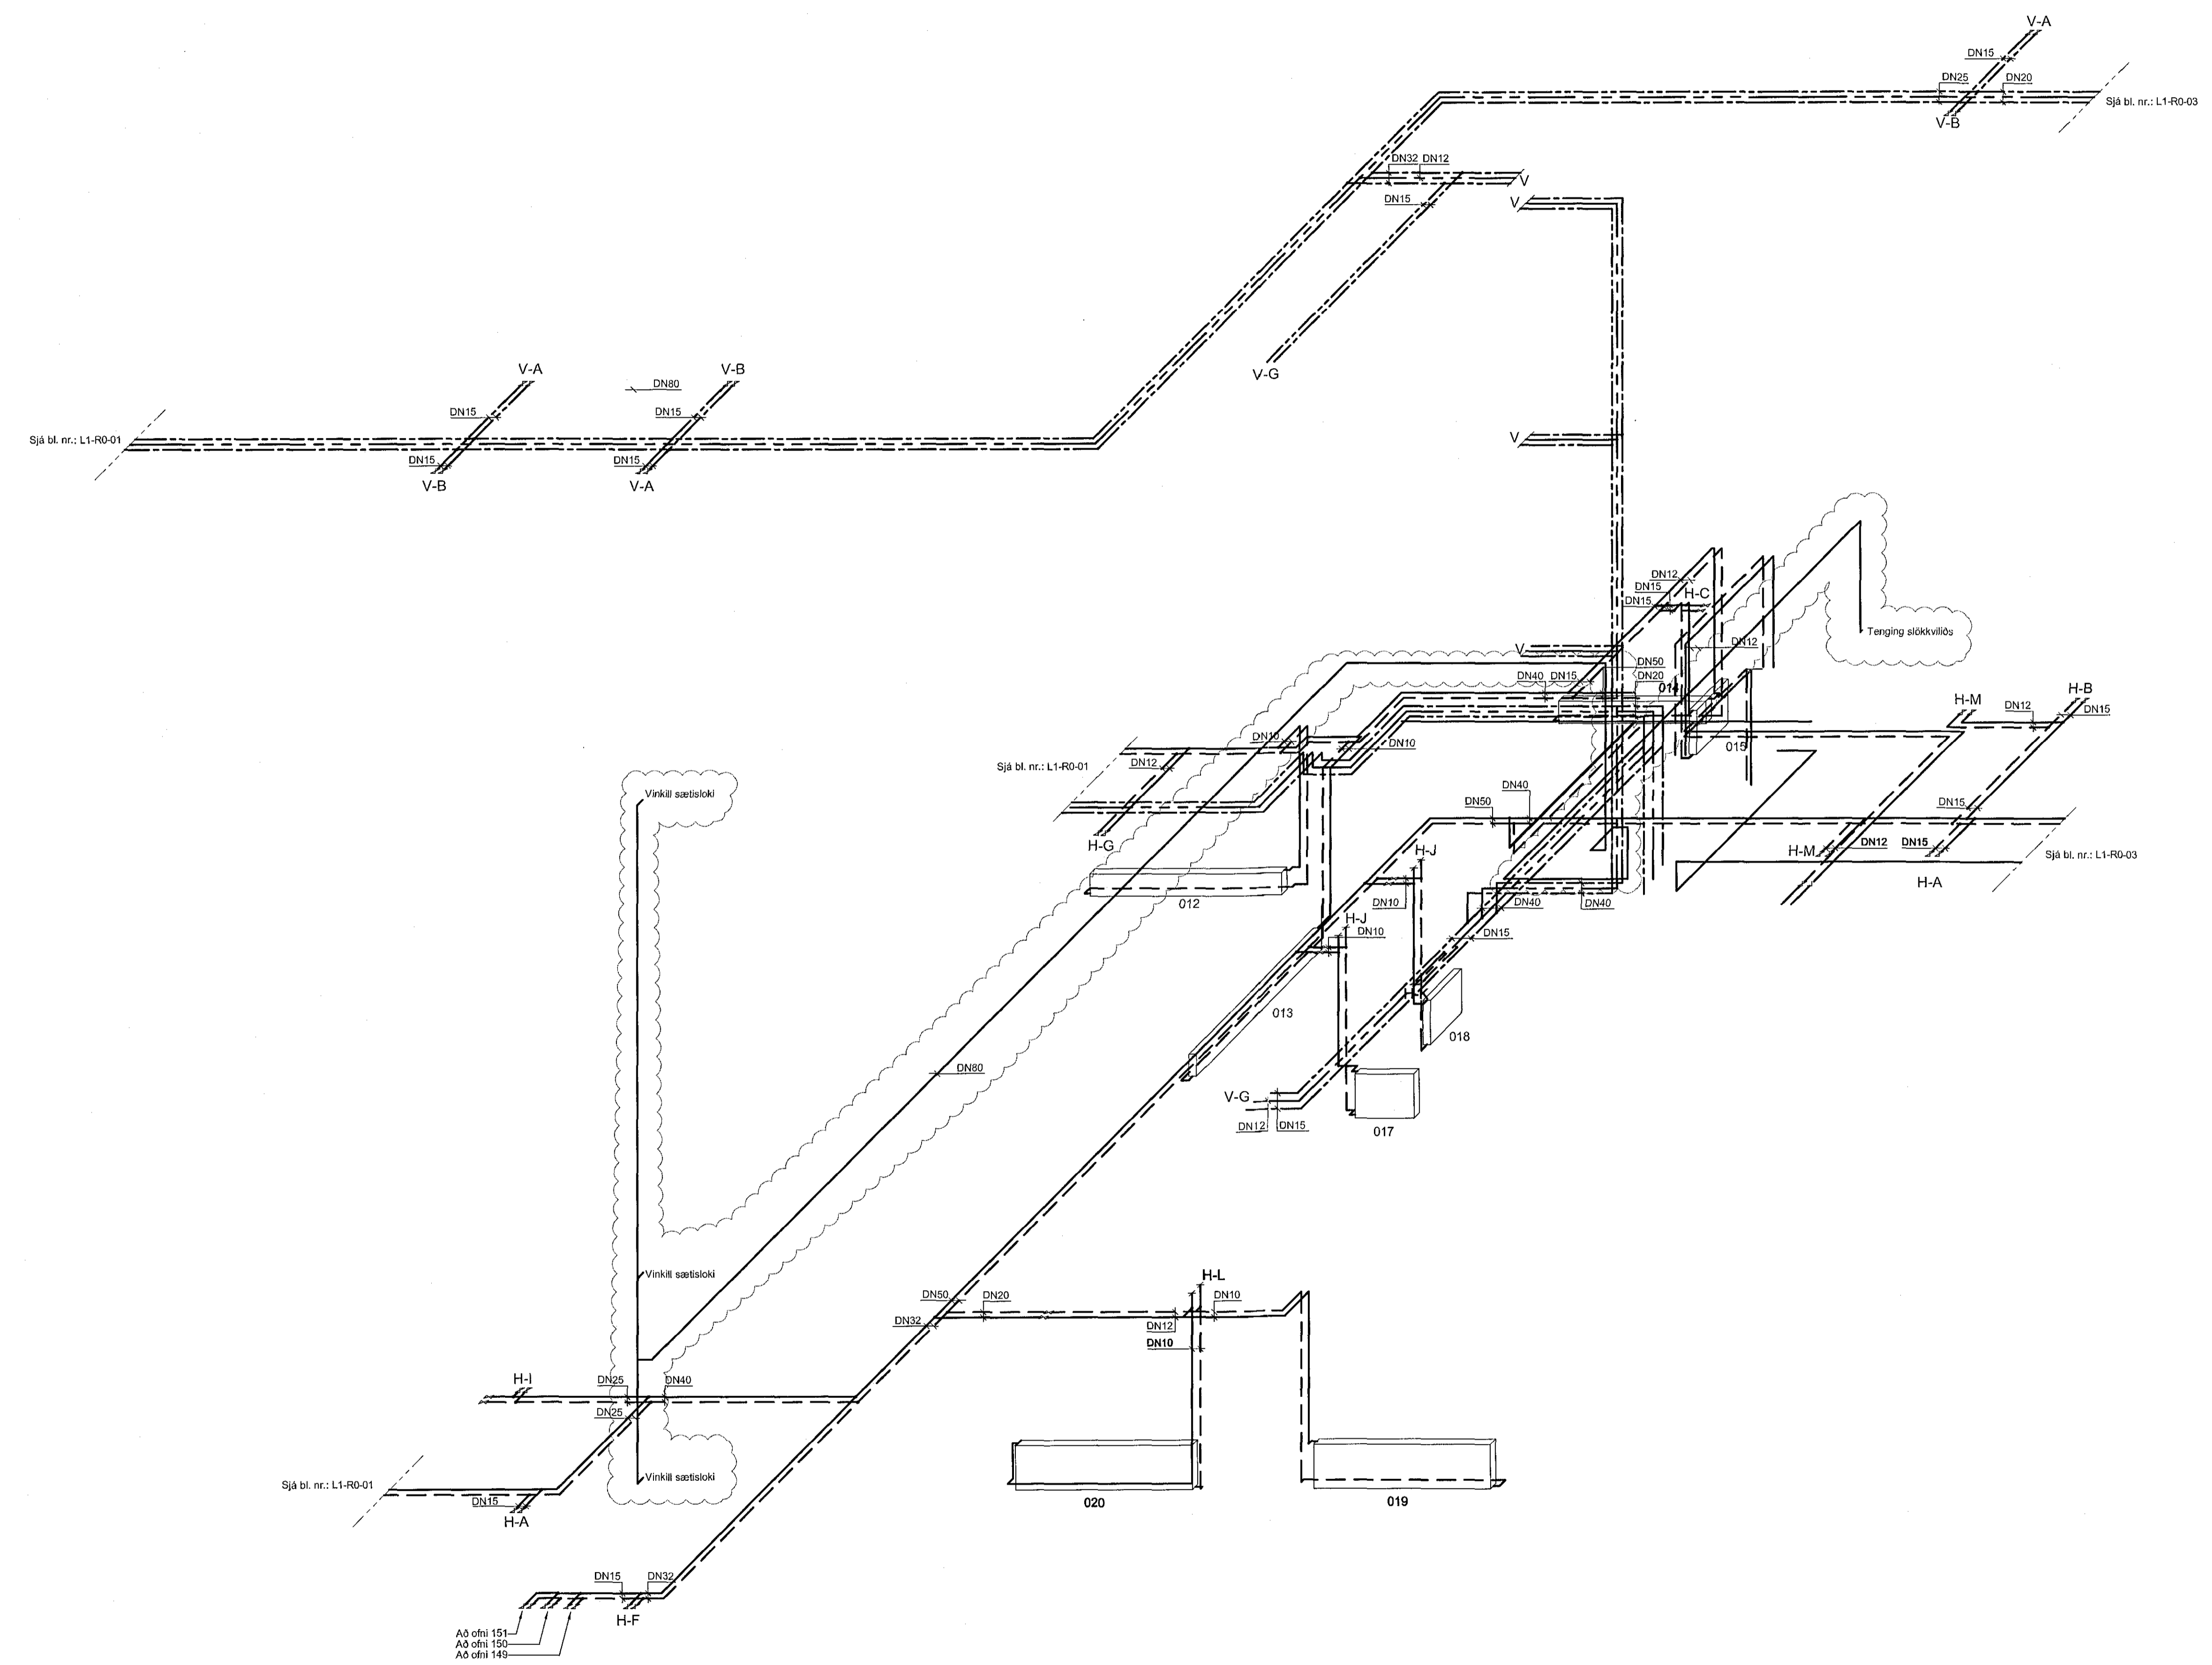

Tilvísanir:  
Almennar skýringar... sjá bl. nr. L1-A-01

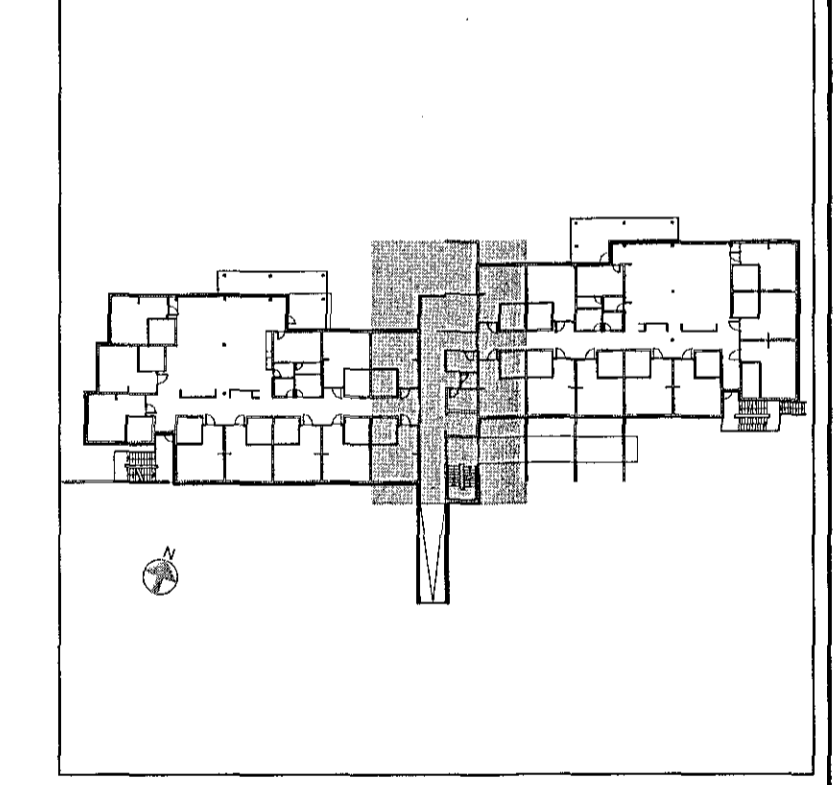

B	27.03.2018	Sjásetla	GS	PH
A	08.05.2017	Breytt lína skýpúðug	GS	PH
Er.	Dags.	Byrjend	Hannað	Teikn.

**VSÓ RÁÐGJÖF**  
BORGARTÚNI 20, 105 REYKJAVÍK, Sími 555-9000, NETF: vso@vso.is

Sólvangur hjúkrunarheimili 2016

Prifa og hitakerfi  
Rúmmynd

Hannað/teiknað: GS / PH  
Yfirarið:  
Samþykkt: Kjartan Helgason  
Kt: 300857-5909

Kvarði: 1:50 (A1)  
Verknr. 16364

Reykjavík: 10.05.2017  
Teikn.nr. L1-R0-02

Br. B

Kvarði 1:50

