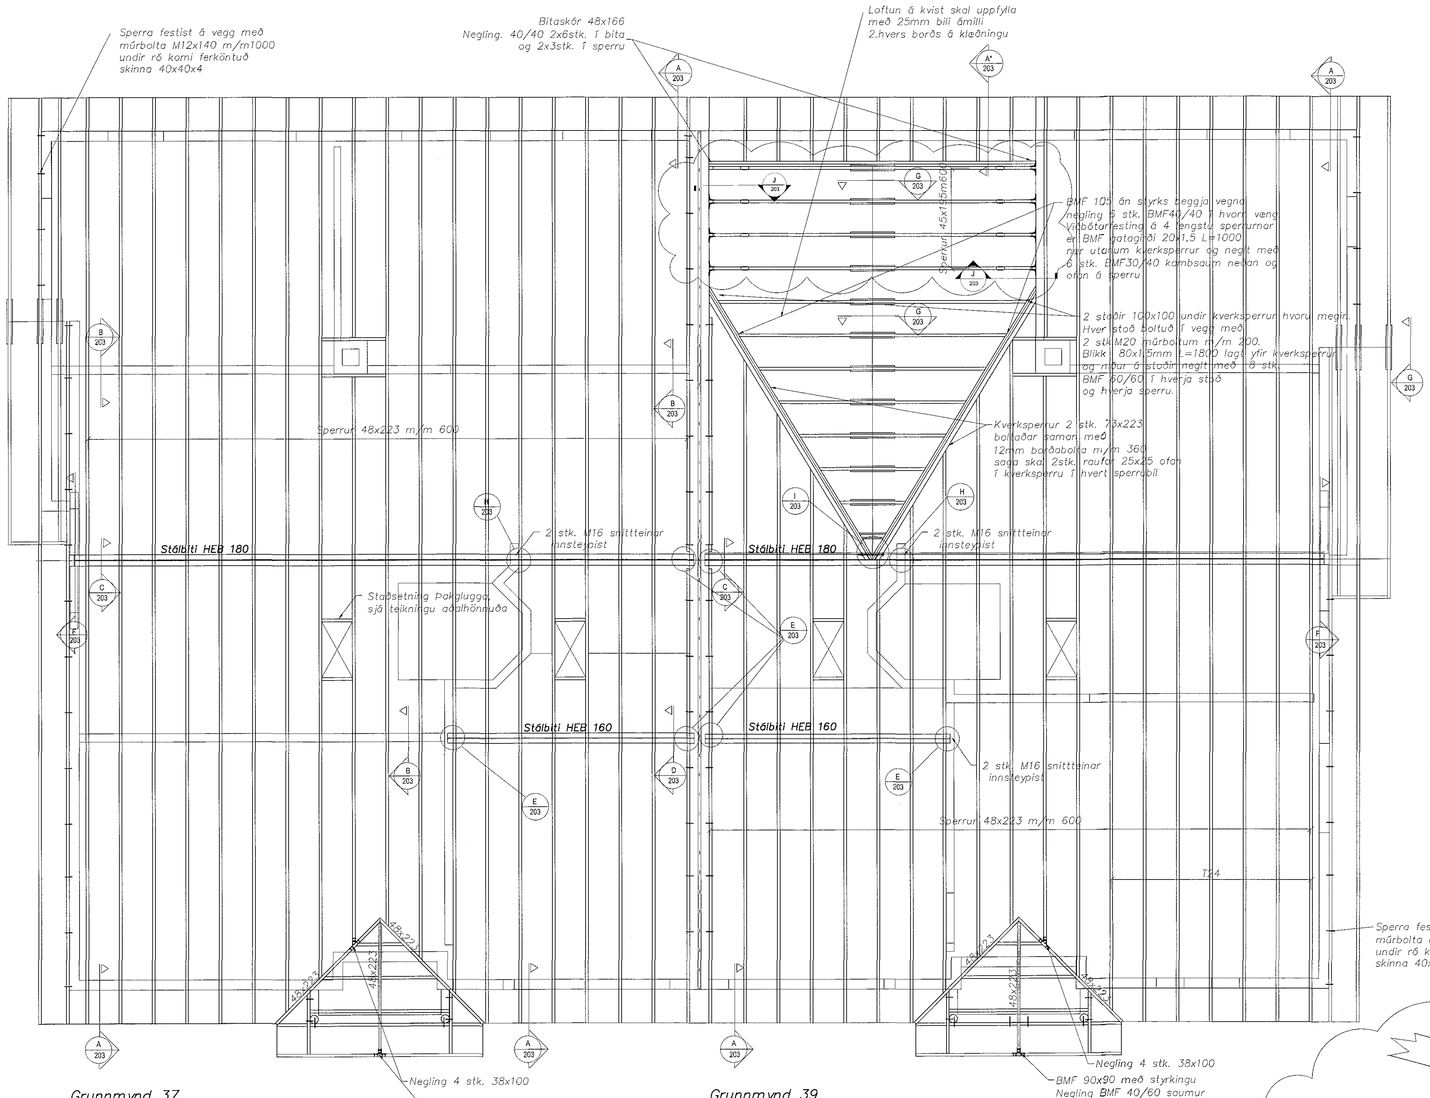

Grunnmynd 37
Mælikvarði 1:50

Grunnmynd 39
Mælikvarði 1:50

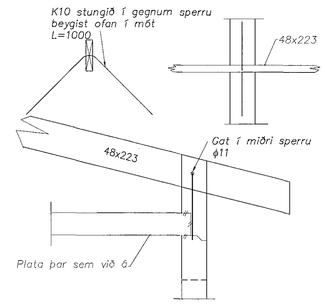

A 203 Snið – Festing í útvegg
Mælikvarði 1:20

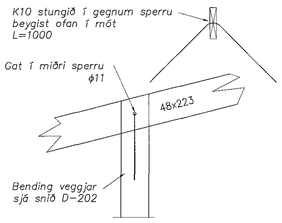

B 203 Snið – Festing í millivegg
Mælikvarði 1:20

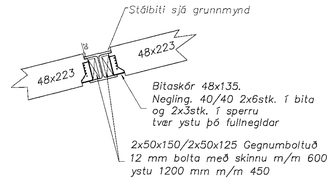

D 203 Snið – Festing í stálbita
Mælikvarði 1:20

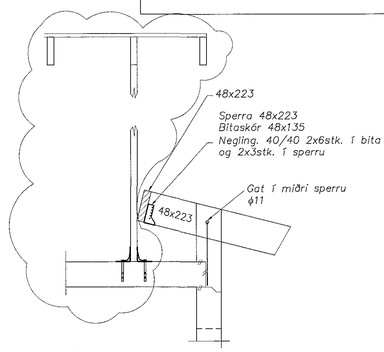

A* 203 Snið – Festing í útvegg við svalir
Mælikvarði 1:20

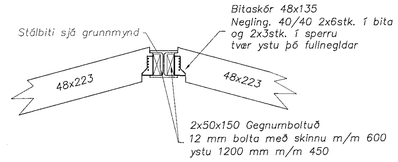

C 203 Snið – Festing við mænisbita/stál
Mælikvarði 1:20

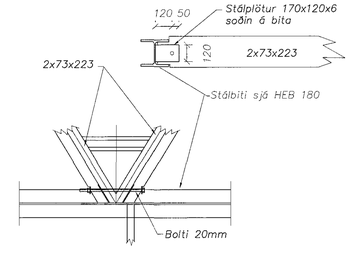

I 203 Deili – Festing á kverksp. við stálbita
Mælikvarði 1:20

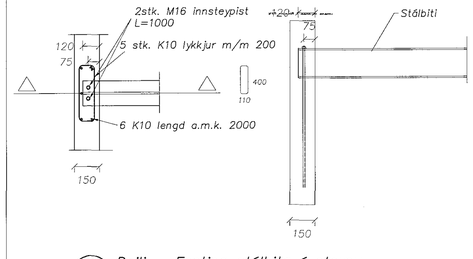

E 203 Deili – Festing stálbita í steypu
Mælikvarði 1:20

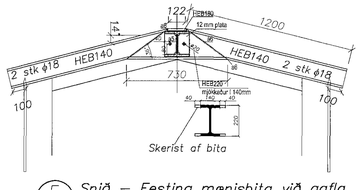

F 203 Snið – Festing mænisbita við gafla
Mælikvarði 1:20

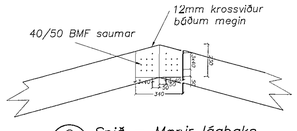

G 203 Snið – Mænir lágþaks
Mælikvarði 1:20

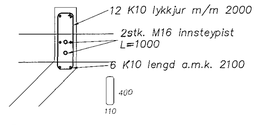

H 203 Deili – Festing mænisbita
Mælikvarði 1:20

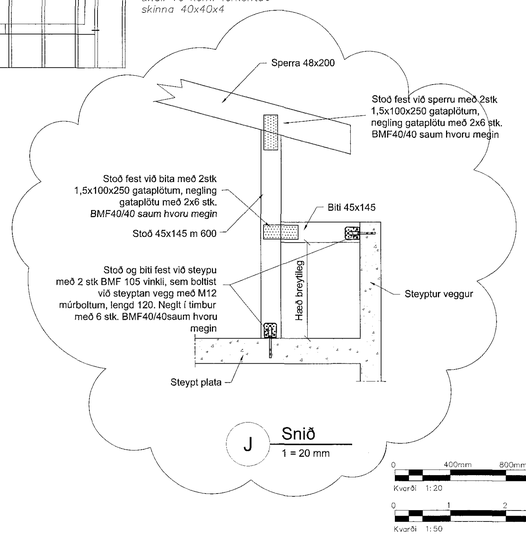

J Snið
1 = 20 mm

Kvarði 1:20: 0 – 400mm – 800mm – 1,60m

Kvarði 1:50: 0 – 1 – 2 – 4m

Samþykkt þann 16. apríl 2018 byggingafulltrúinn í Hafnarfirði

Útg.	Breyting	Hönnuður	Dags.
C	Kvistur framlengdur á hús nr.39 sjá skýr	PVG	13.04.18
B	Bætt við kvisti á hús nr.39	HBM	21.11.01

Strendingur ehf. verkfræðiþjónusta
Fjarðargata 13-15
220 Hafnarfjörður
Sími: 565-5840
www.strendingur.is
strendingur@strendingur.is

Í samræmi við aðaluppdrátt frá: STH.teiknistofan ehf.

Dagsetninga og útgáfa aðaluppdrátar: 29.03.2017 -D

Hönnuður: Pétur Vilberg Guðnason, kt.: 051163-2739

Pétur Vilberg Guðnason

Hönnunarstjóri/samræmingarhönnuður:

Þrastarás 37 og 39, Hafnarfirði

Þak - Grunnmynd og snið

Teiknað / Hannað:	Dags:
JW / PVG	April 2001

Kvarði:	Útgáfa:	Nr. teikningar:	Stærð:
1:50 / 1:20	C	203	**A1**