
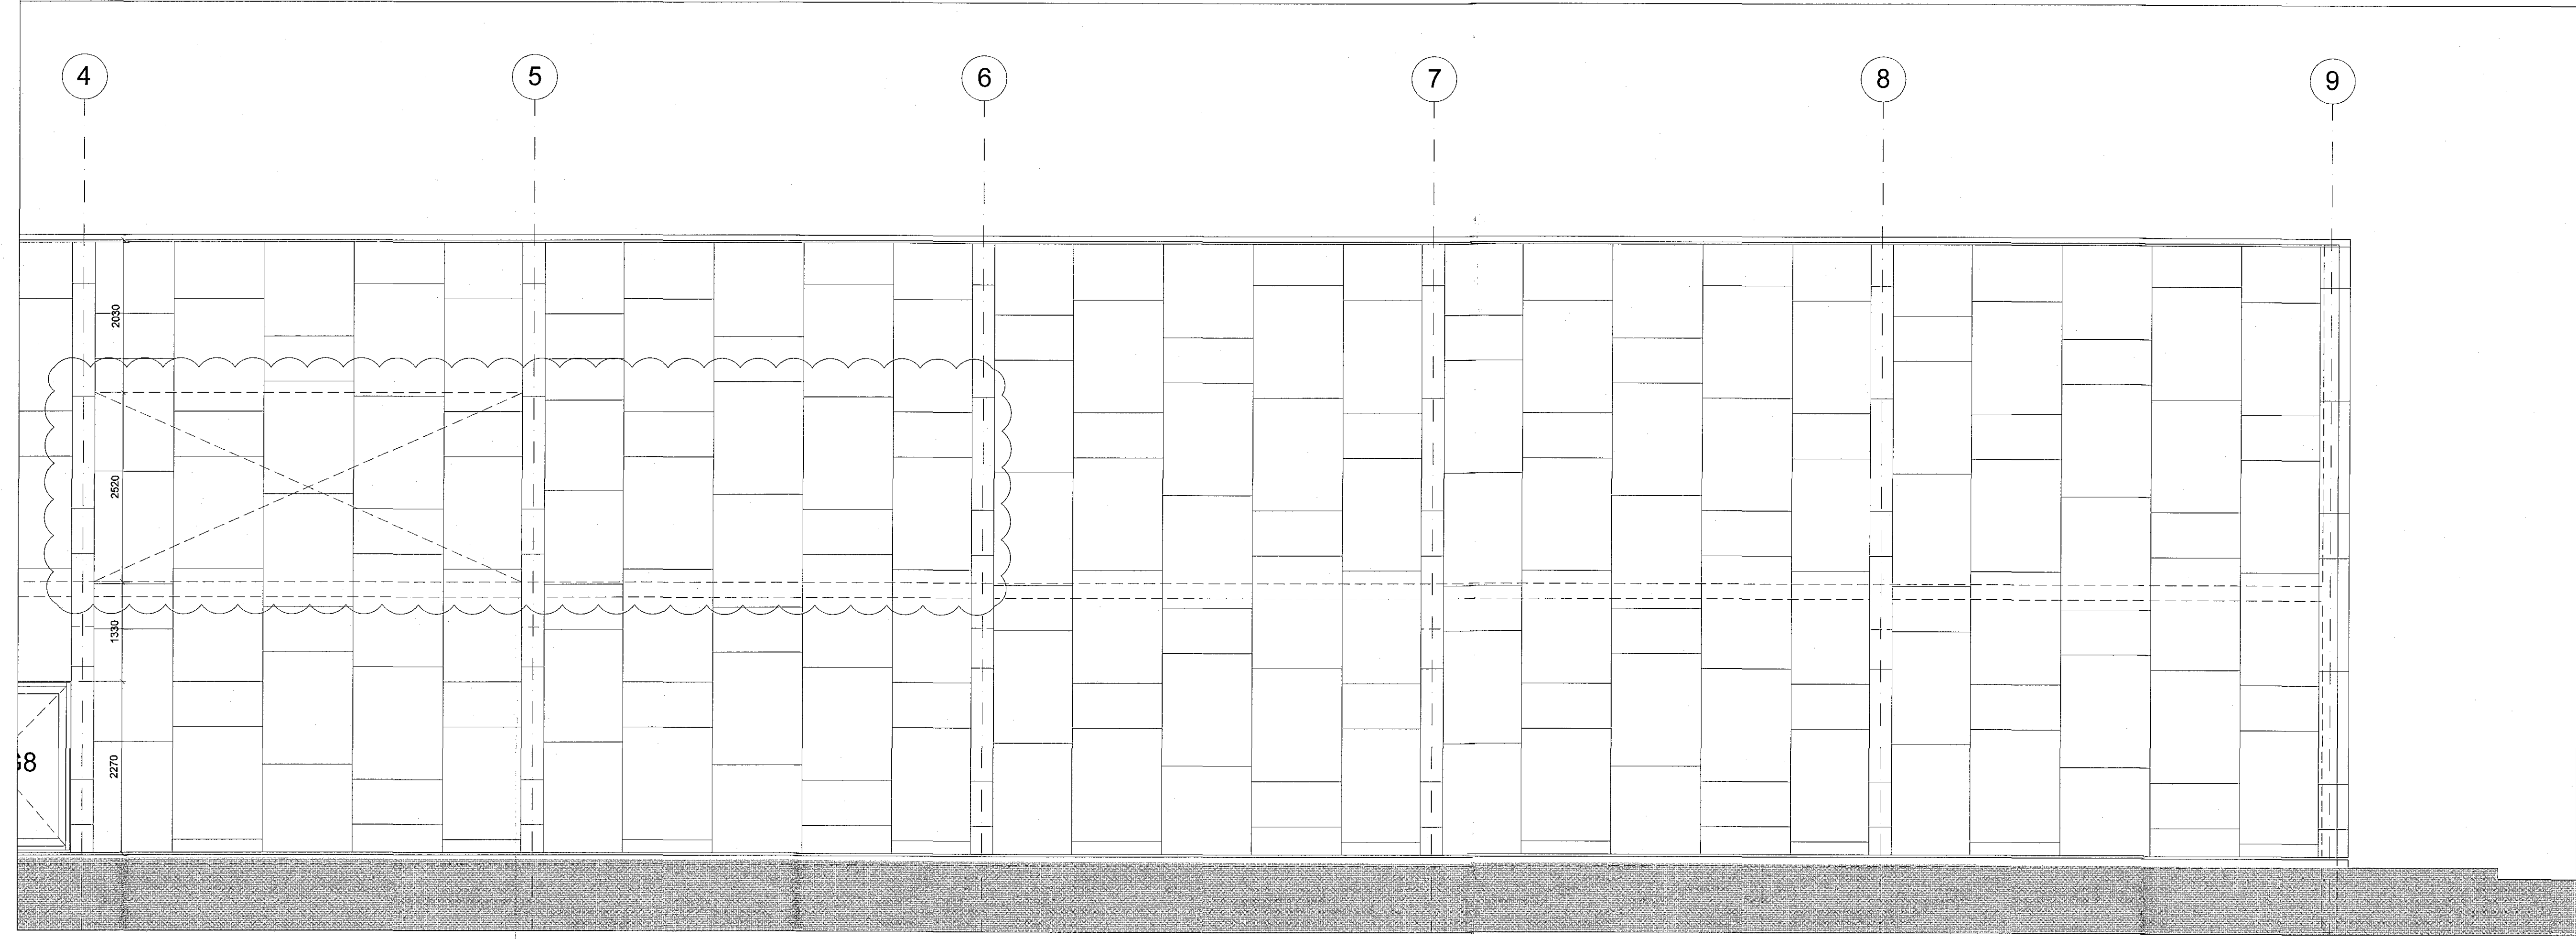


Samþykkt þann
18. apríl 2018
Bygginguvaldið

ÁBILTUN ADALHÖNNUNÐAR:
ÚTI **INNI**
ARKITEKTAR
BALDUR Ó. SVAVARSSON
ARKITEKT FAI SAMMÁK
120357-5149

World Class

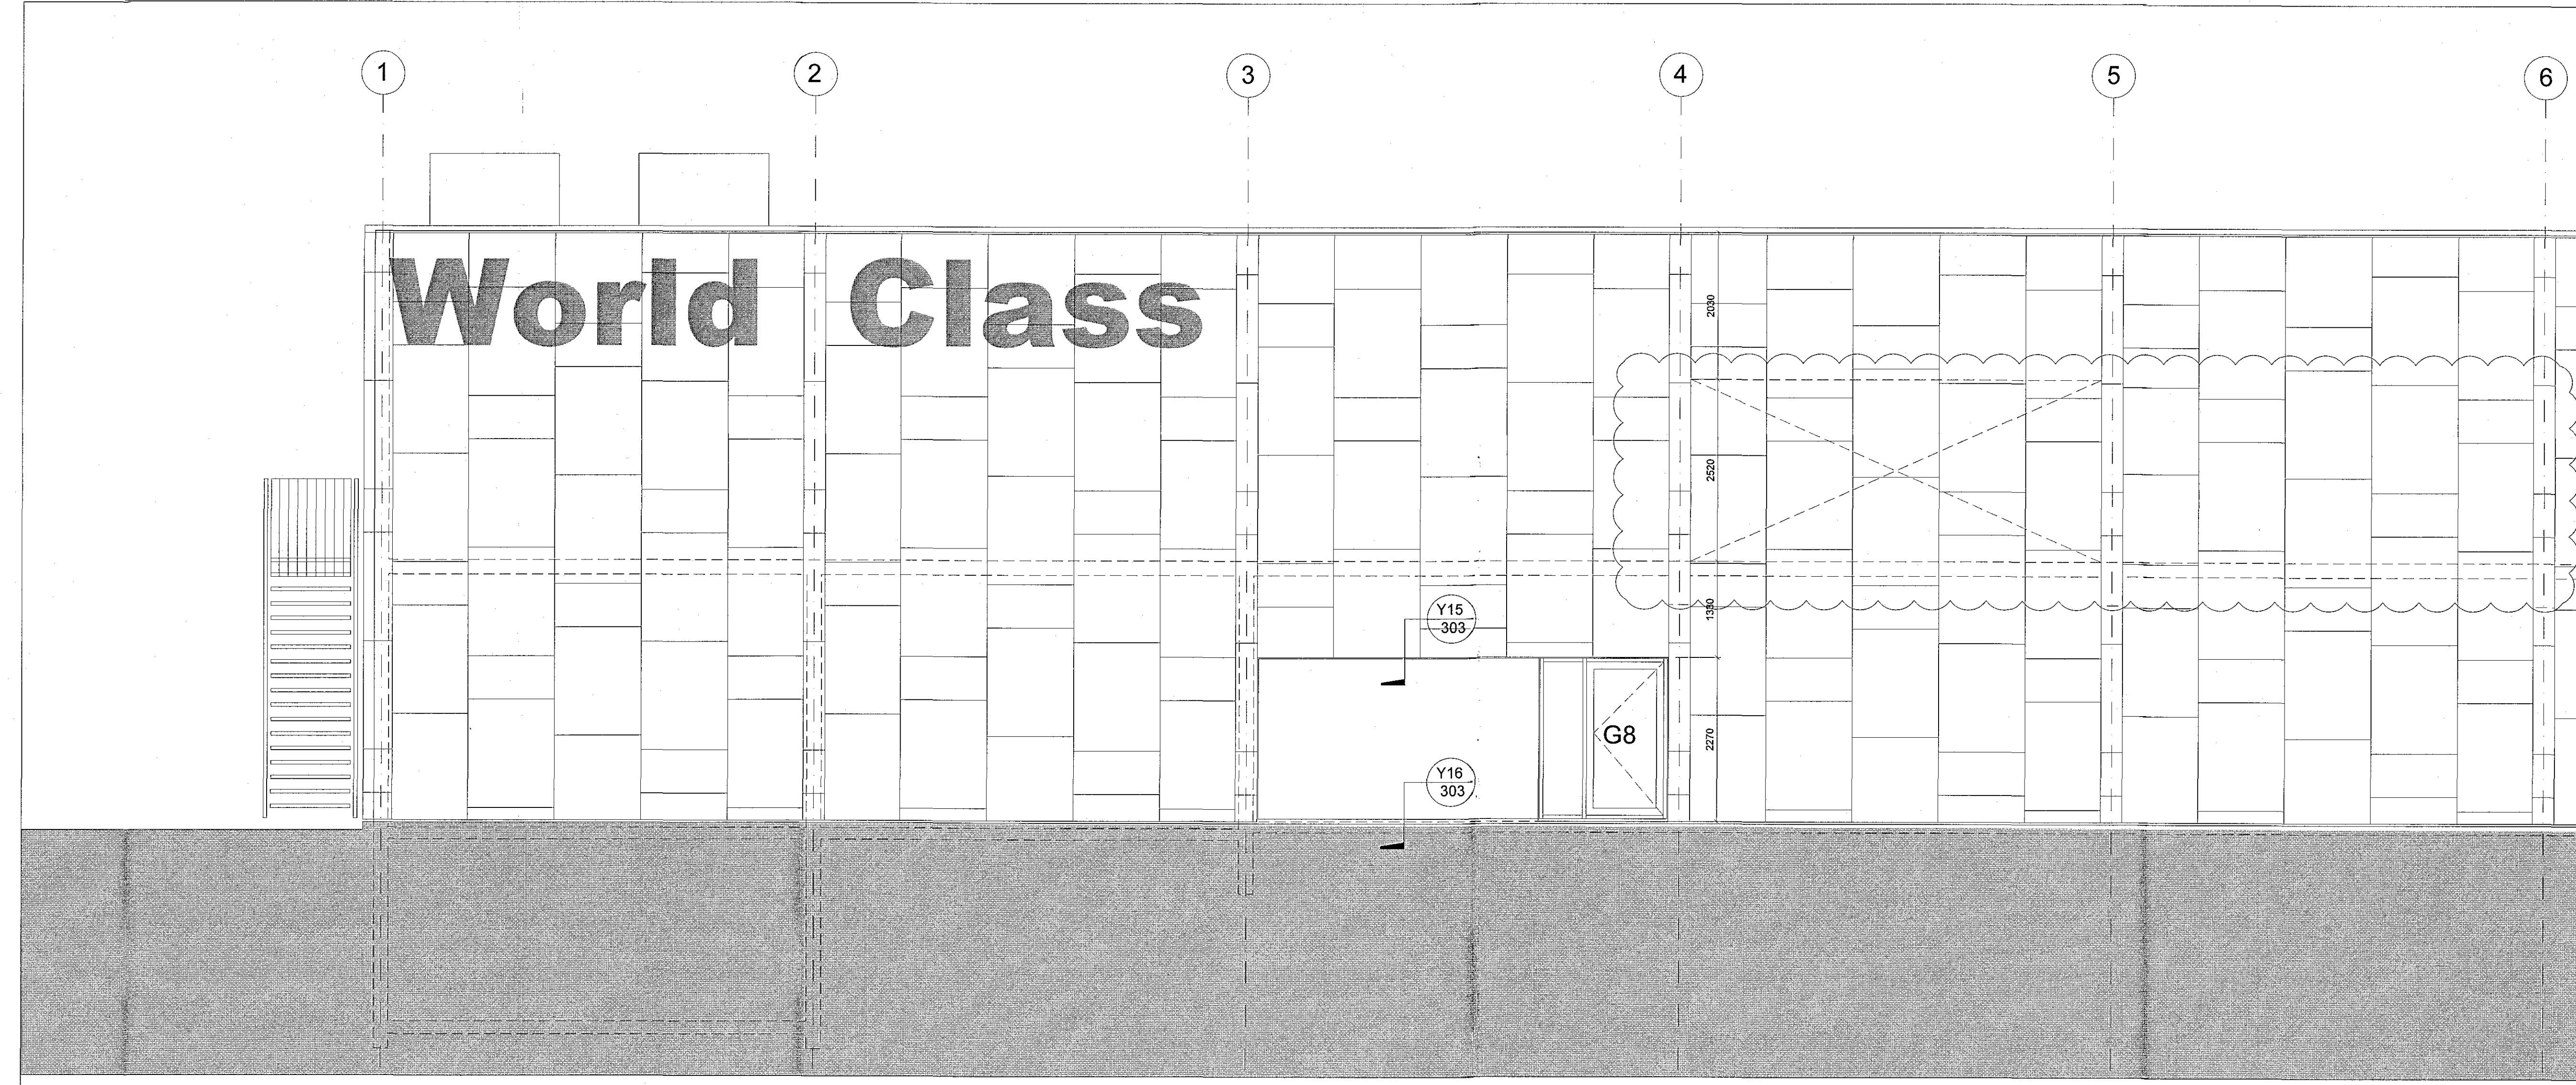

C:
B:
A: op í suburvegg 20.02.2018
BREYTINGAR: DAGS:
LYKILMYND:

Heilsuræktarstöð Tjarnarvöllum 7

VERKTEIKNINGAR
ÚTLIT - SUBURHLIÐ

VERK: WCTJ-1706
KVARNÍ: 1:50 TEIKNAD: AL
DAGS: 01.11.2017 SKRÁ: grunnur-1.dwg

ÚTI **INNI**
ARKITEKTAR
ÞINGHOLTSTRÆTI 27 101 REYKJAVÍK
SÍMAR 5527660 & 5027660 FAX 5527661
NETFANG u@ui.is
VEFFANG http://www.ui.is
BALDUR Ó. SVAVARSSON ARKITEKTAR FAI
JÓN ÞÓR ÞORVALDSSON ARKITEKTAR FAI
TEIKNINGANR: **A-210** BREYTING: **A**