1706075 13.04.18

Samþykkt þann 16. apríl 2018
Byggingafulltrúinn í Reykjavík

ÁRITUN AÐALHÖNNUÐAR:
ÚTI INNI
ARKITEKTAR
BALDUR Ó. SVAVARSSON
ARKITEKT FAÍ SAMARK
120357 5149

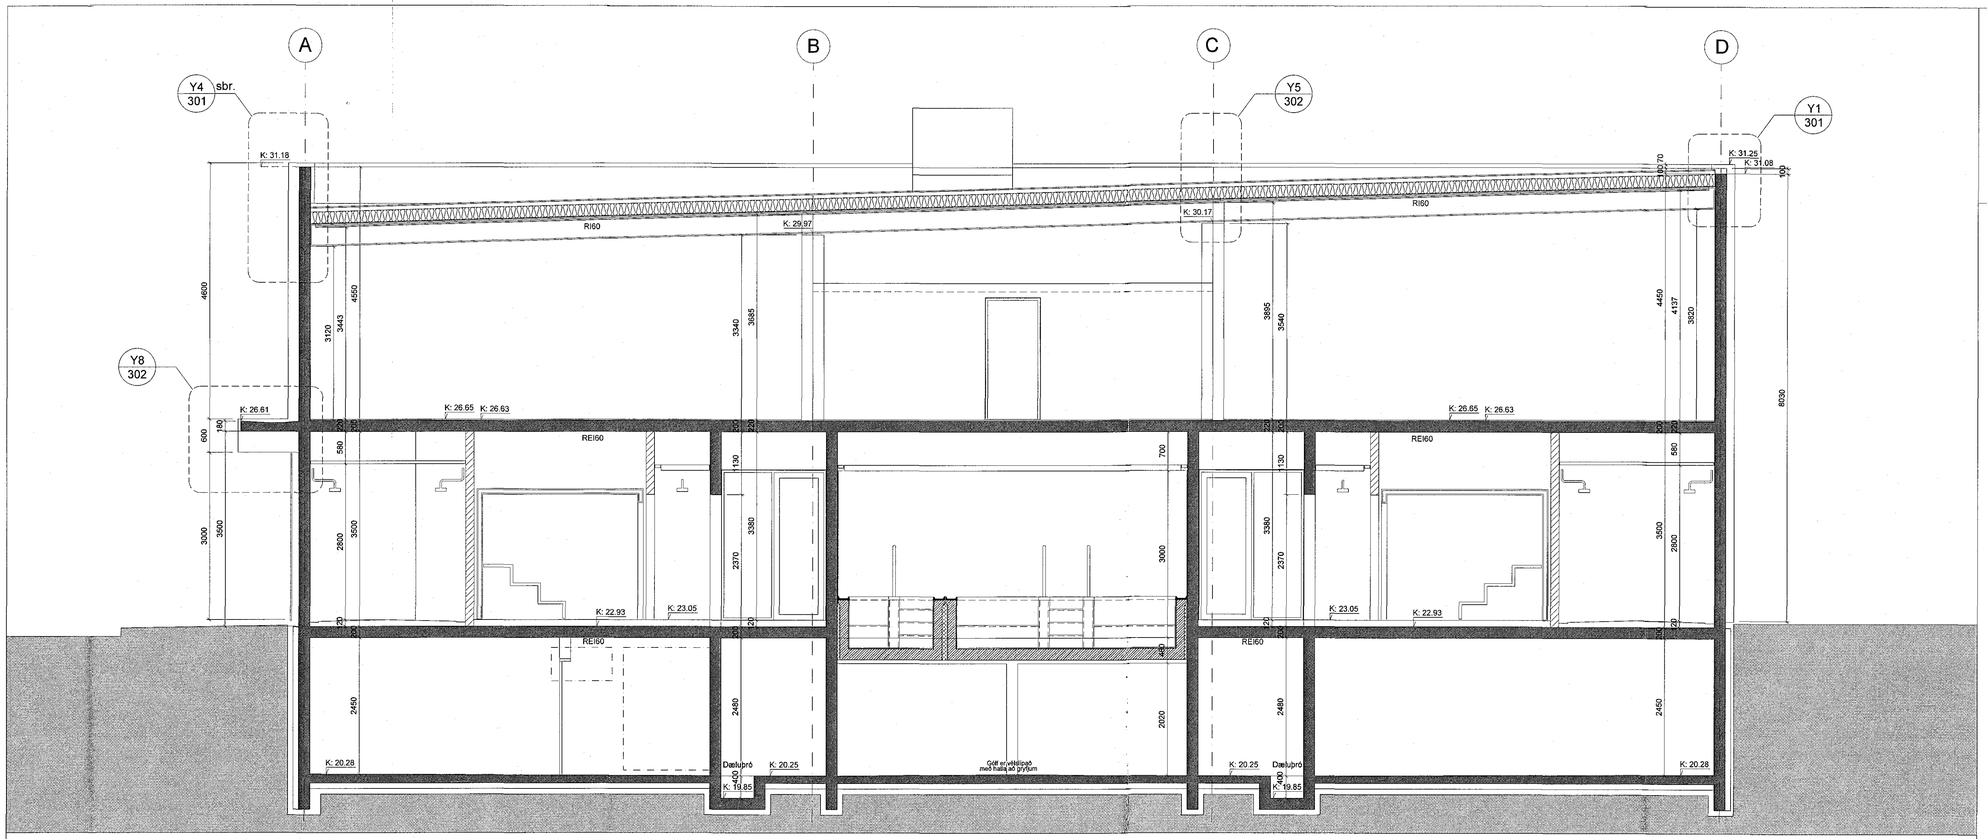

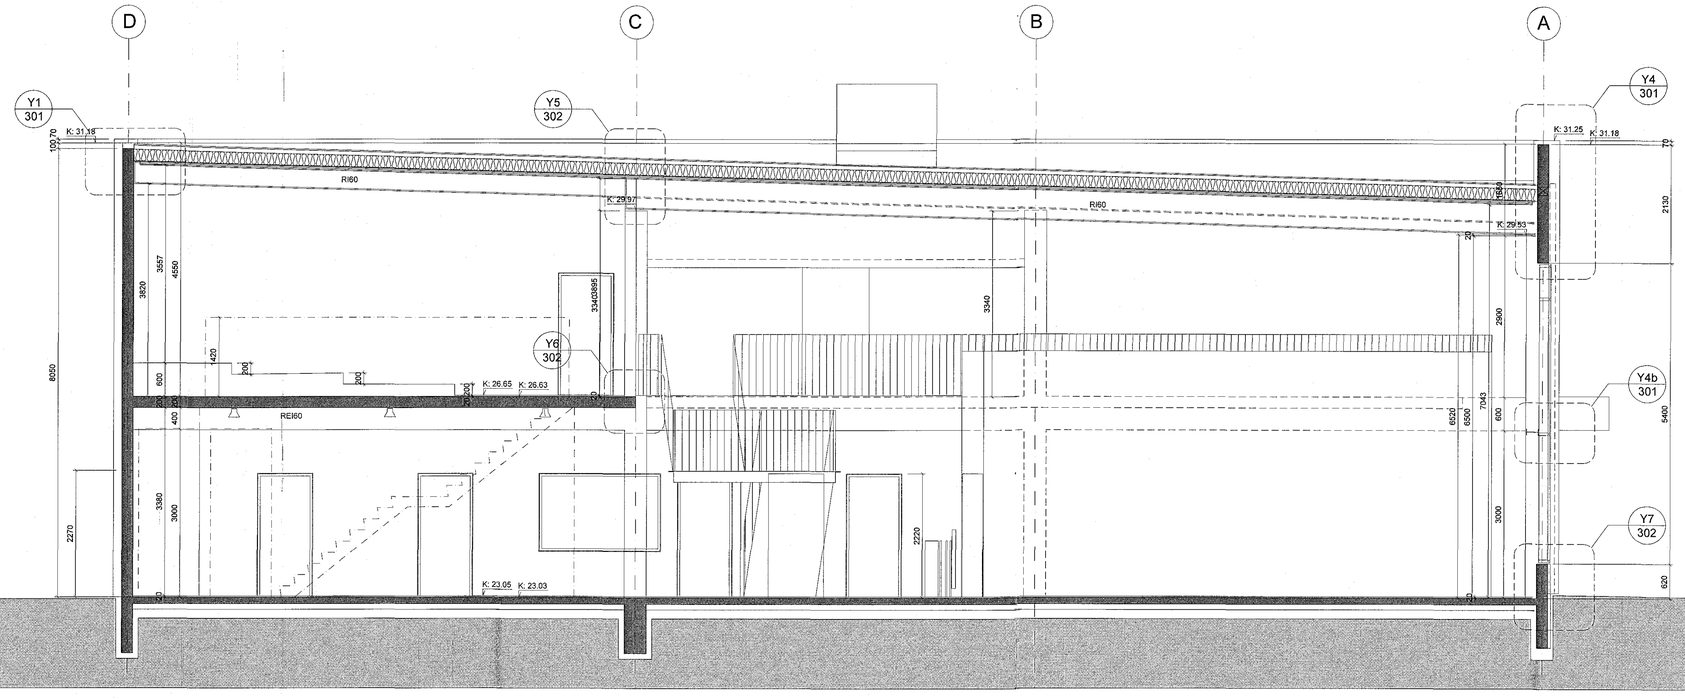

C:

B:

A: vegghæð í línu D 10.04.2018

BREYTINGAR: DAGS:

LYKILMYND:

Heilsurækturstöð Tjarnarvöllum 7

VERKTEIKNINGAR

SNIÐ C-C, D-D

VERK: WCTJ-1706

KVARÐI: 1:50 TEIKNAÐ: AL

DAGS: 01.11.2017 SKRÁ: grunnur-1.dwg

ÚTI INNI
ARKITEKTAR
ÞINGHOLTSSTRÆTI 27 101 REYKJAVÍK
SÍMAR 5527660 & 5527661 FAX 5527661
NETFANG ui@ui.is
VEFFANG http://www.ui.is
BALDUR Ó. SVAVARSSON ARKITEKTAR FAÍ
120357-5149
JÓN ÞÓR ÞORVALDSSON ARKITEKTAR FAÍ
021256-7579

TEIKNINGANR: A-208 BREYTING: A