


Samþykkt þann
16. APRIL 2018
Þryggisráðgjafi

ÁRITUN AÐALHÖNNUNAR:
ÚTI INNI
ARKITEKTAR
BALDUR Ó. SVAVARSSON
ARKITEKT FAI SAMRÁÐ
120357-5149

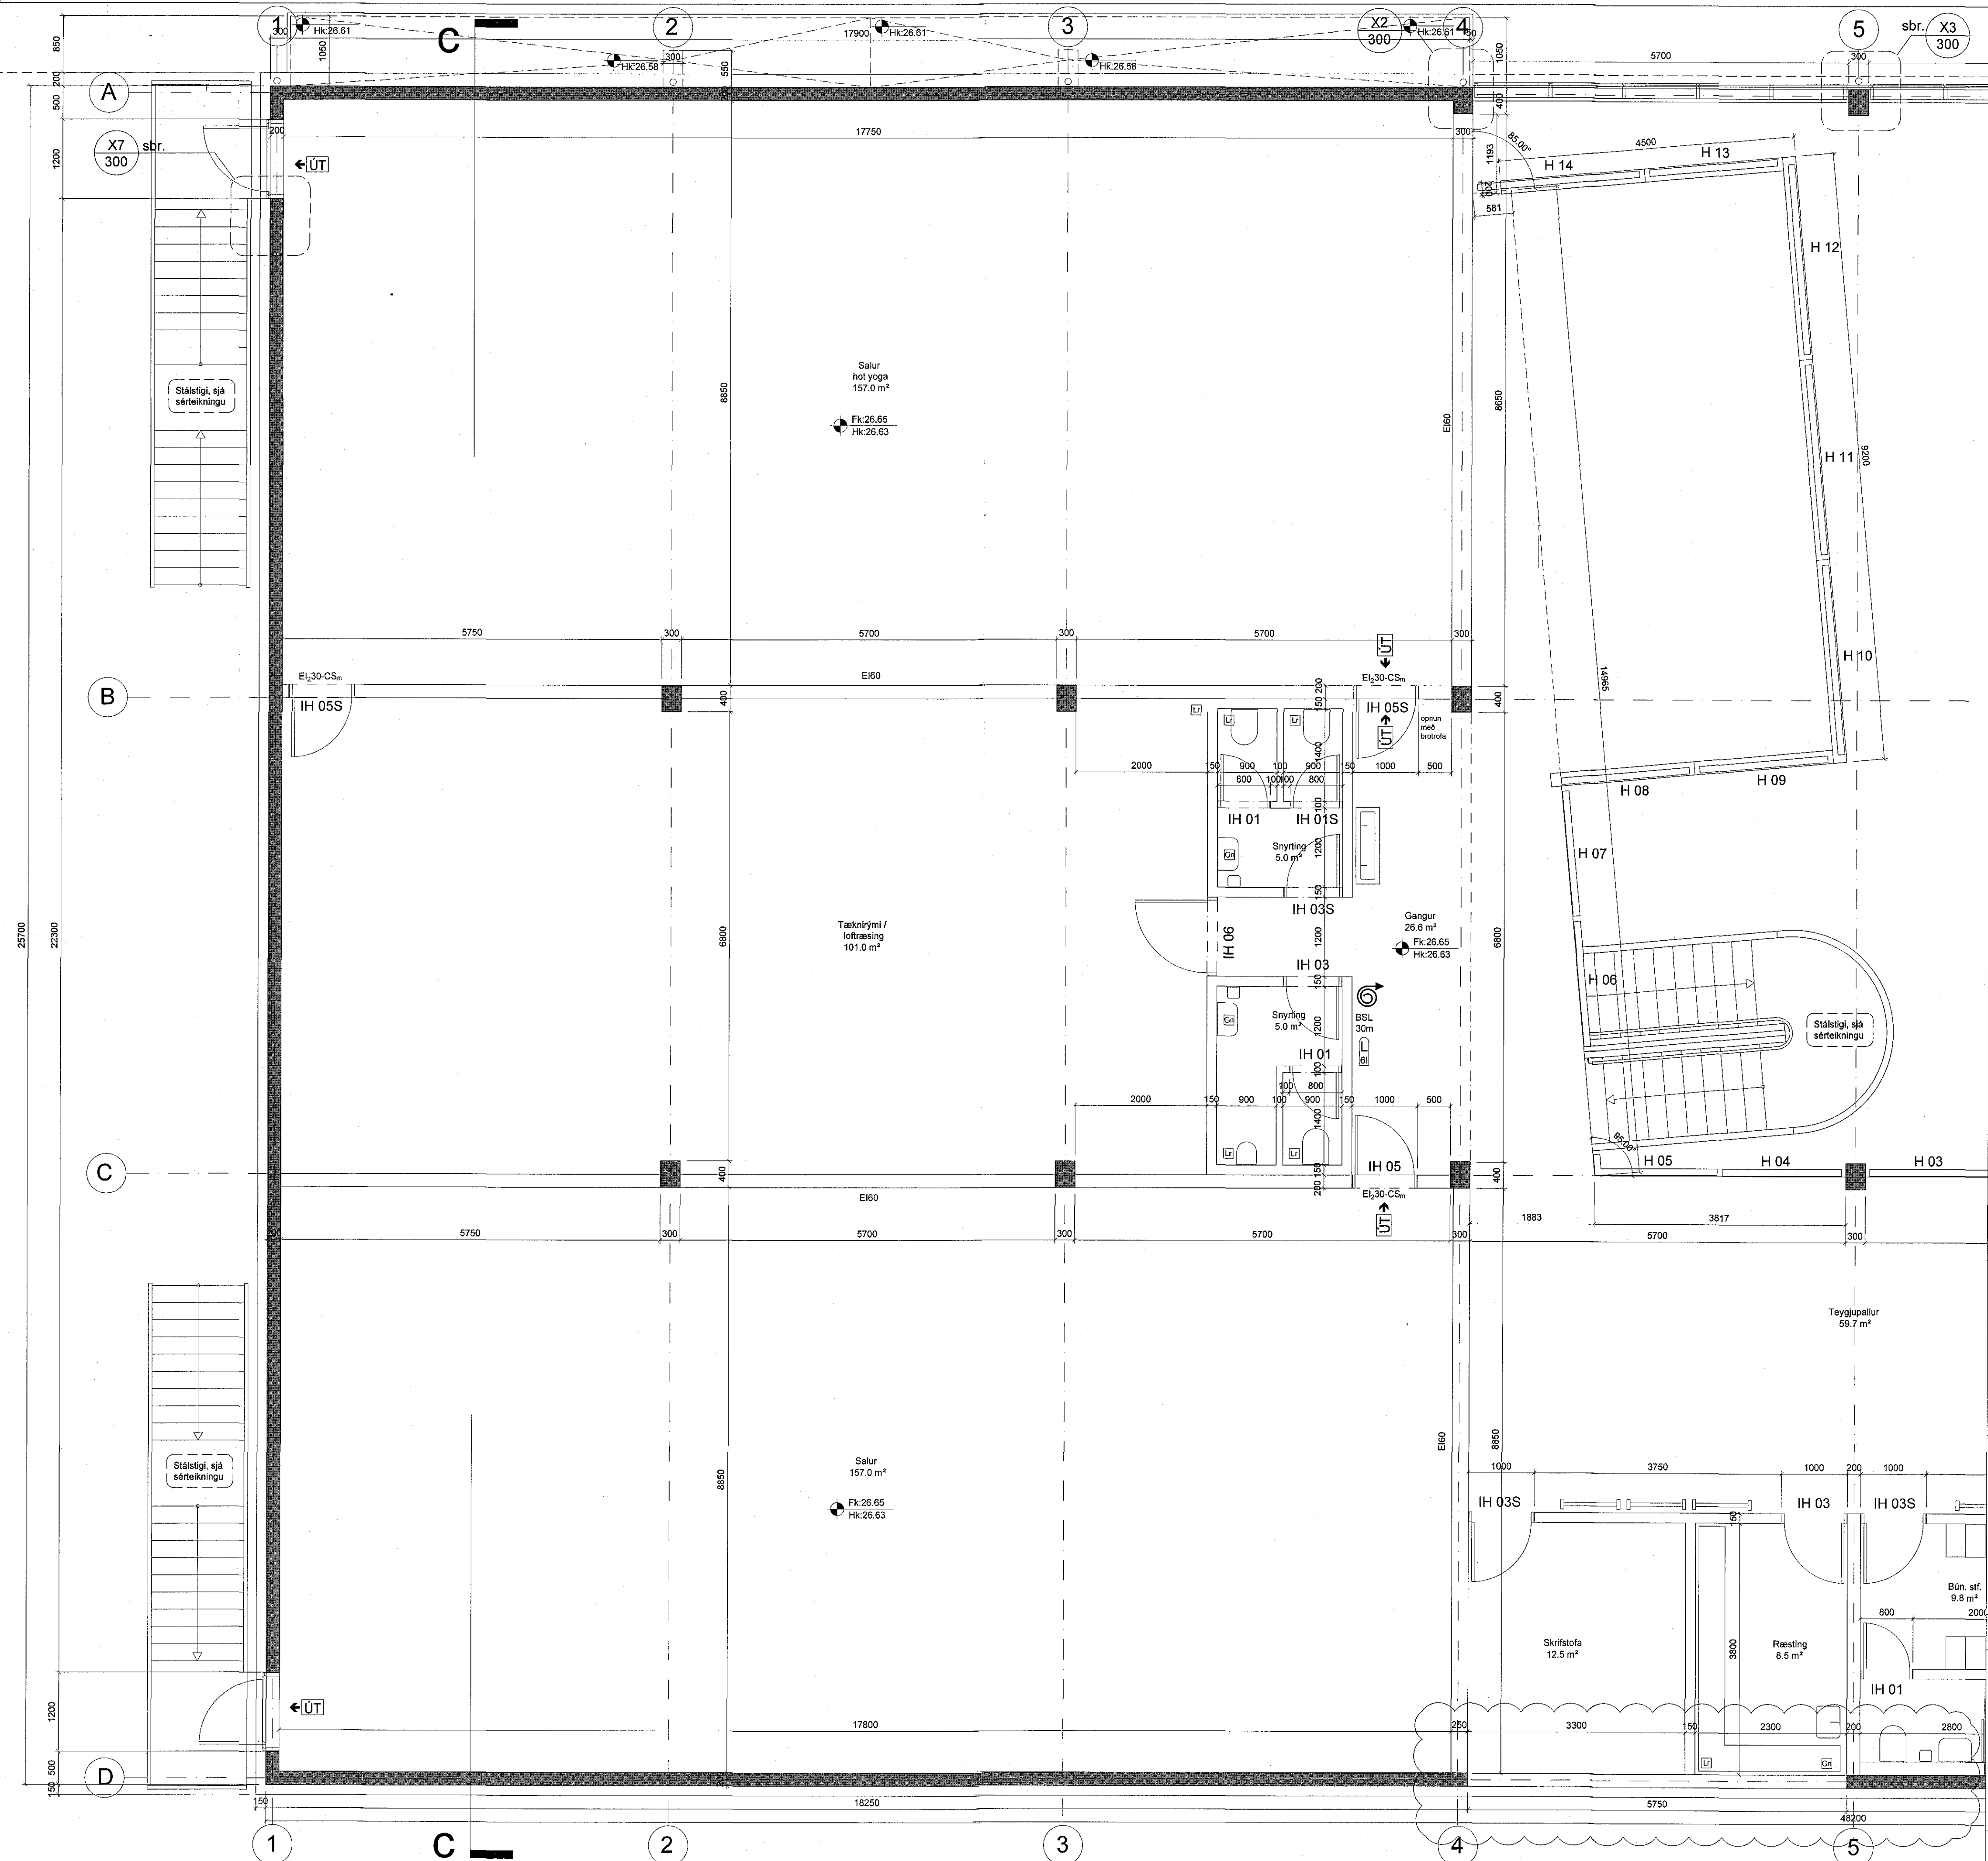

C:
B:
A: op i suðurvegg 20.02.2018
BREYTINGAR: DAGS:
LYKILMYND:

Heilsuræktarstöð Tjarnarvöllum 7

VERKTEIKNINGAR
GRUNNMÝND 2. HÆÐAR - blað 1 af 2

VERK: WCTJ-1706
KVARDI: 1:50 TEIKNAD: AL
DAGS: 01.11.2017 SKRÁ: grunnur-1.dwg

ÚTI INNI
ARKITEKTAR
ÞINGHOLTSTRÆTI 27 101 REYKJAVÍK
SÍMAR 5527660 & 5627660 FAX 5527661
NETFANG u@ul.is
VEFFANG http://www.ul.is
BALDUR Ó. SVAVARSSON ARKITEKTAR FAI
JÓN ÞÓR ÞORVALDSSON ARKITEKTAR FAI
TEIKNINGARNR. **A-203** BREYTING **A**