


1700075 13/04/18

Samþykkt þann  
18. apríl 2018  
Byggingarfulltrúi / Húsnáðarfróð

ÁBYLUN ADALHÖNNUNAR:

**ÚTI**  
ARKITEKTAR  
BALDUR Ó. SVAVARSSON  
ARKITEKT FAI SAMARSK  
120357-5149

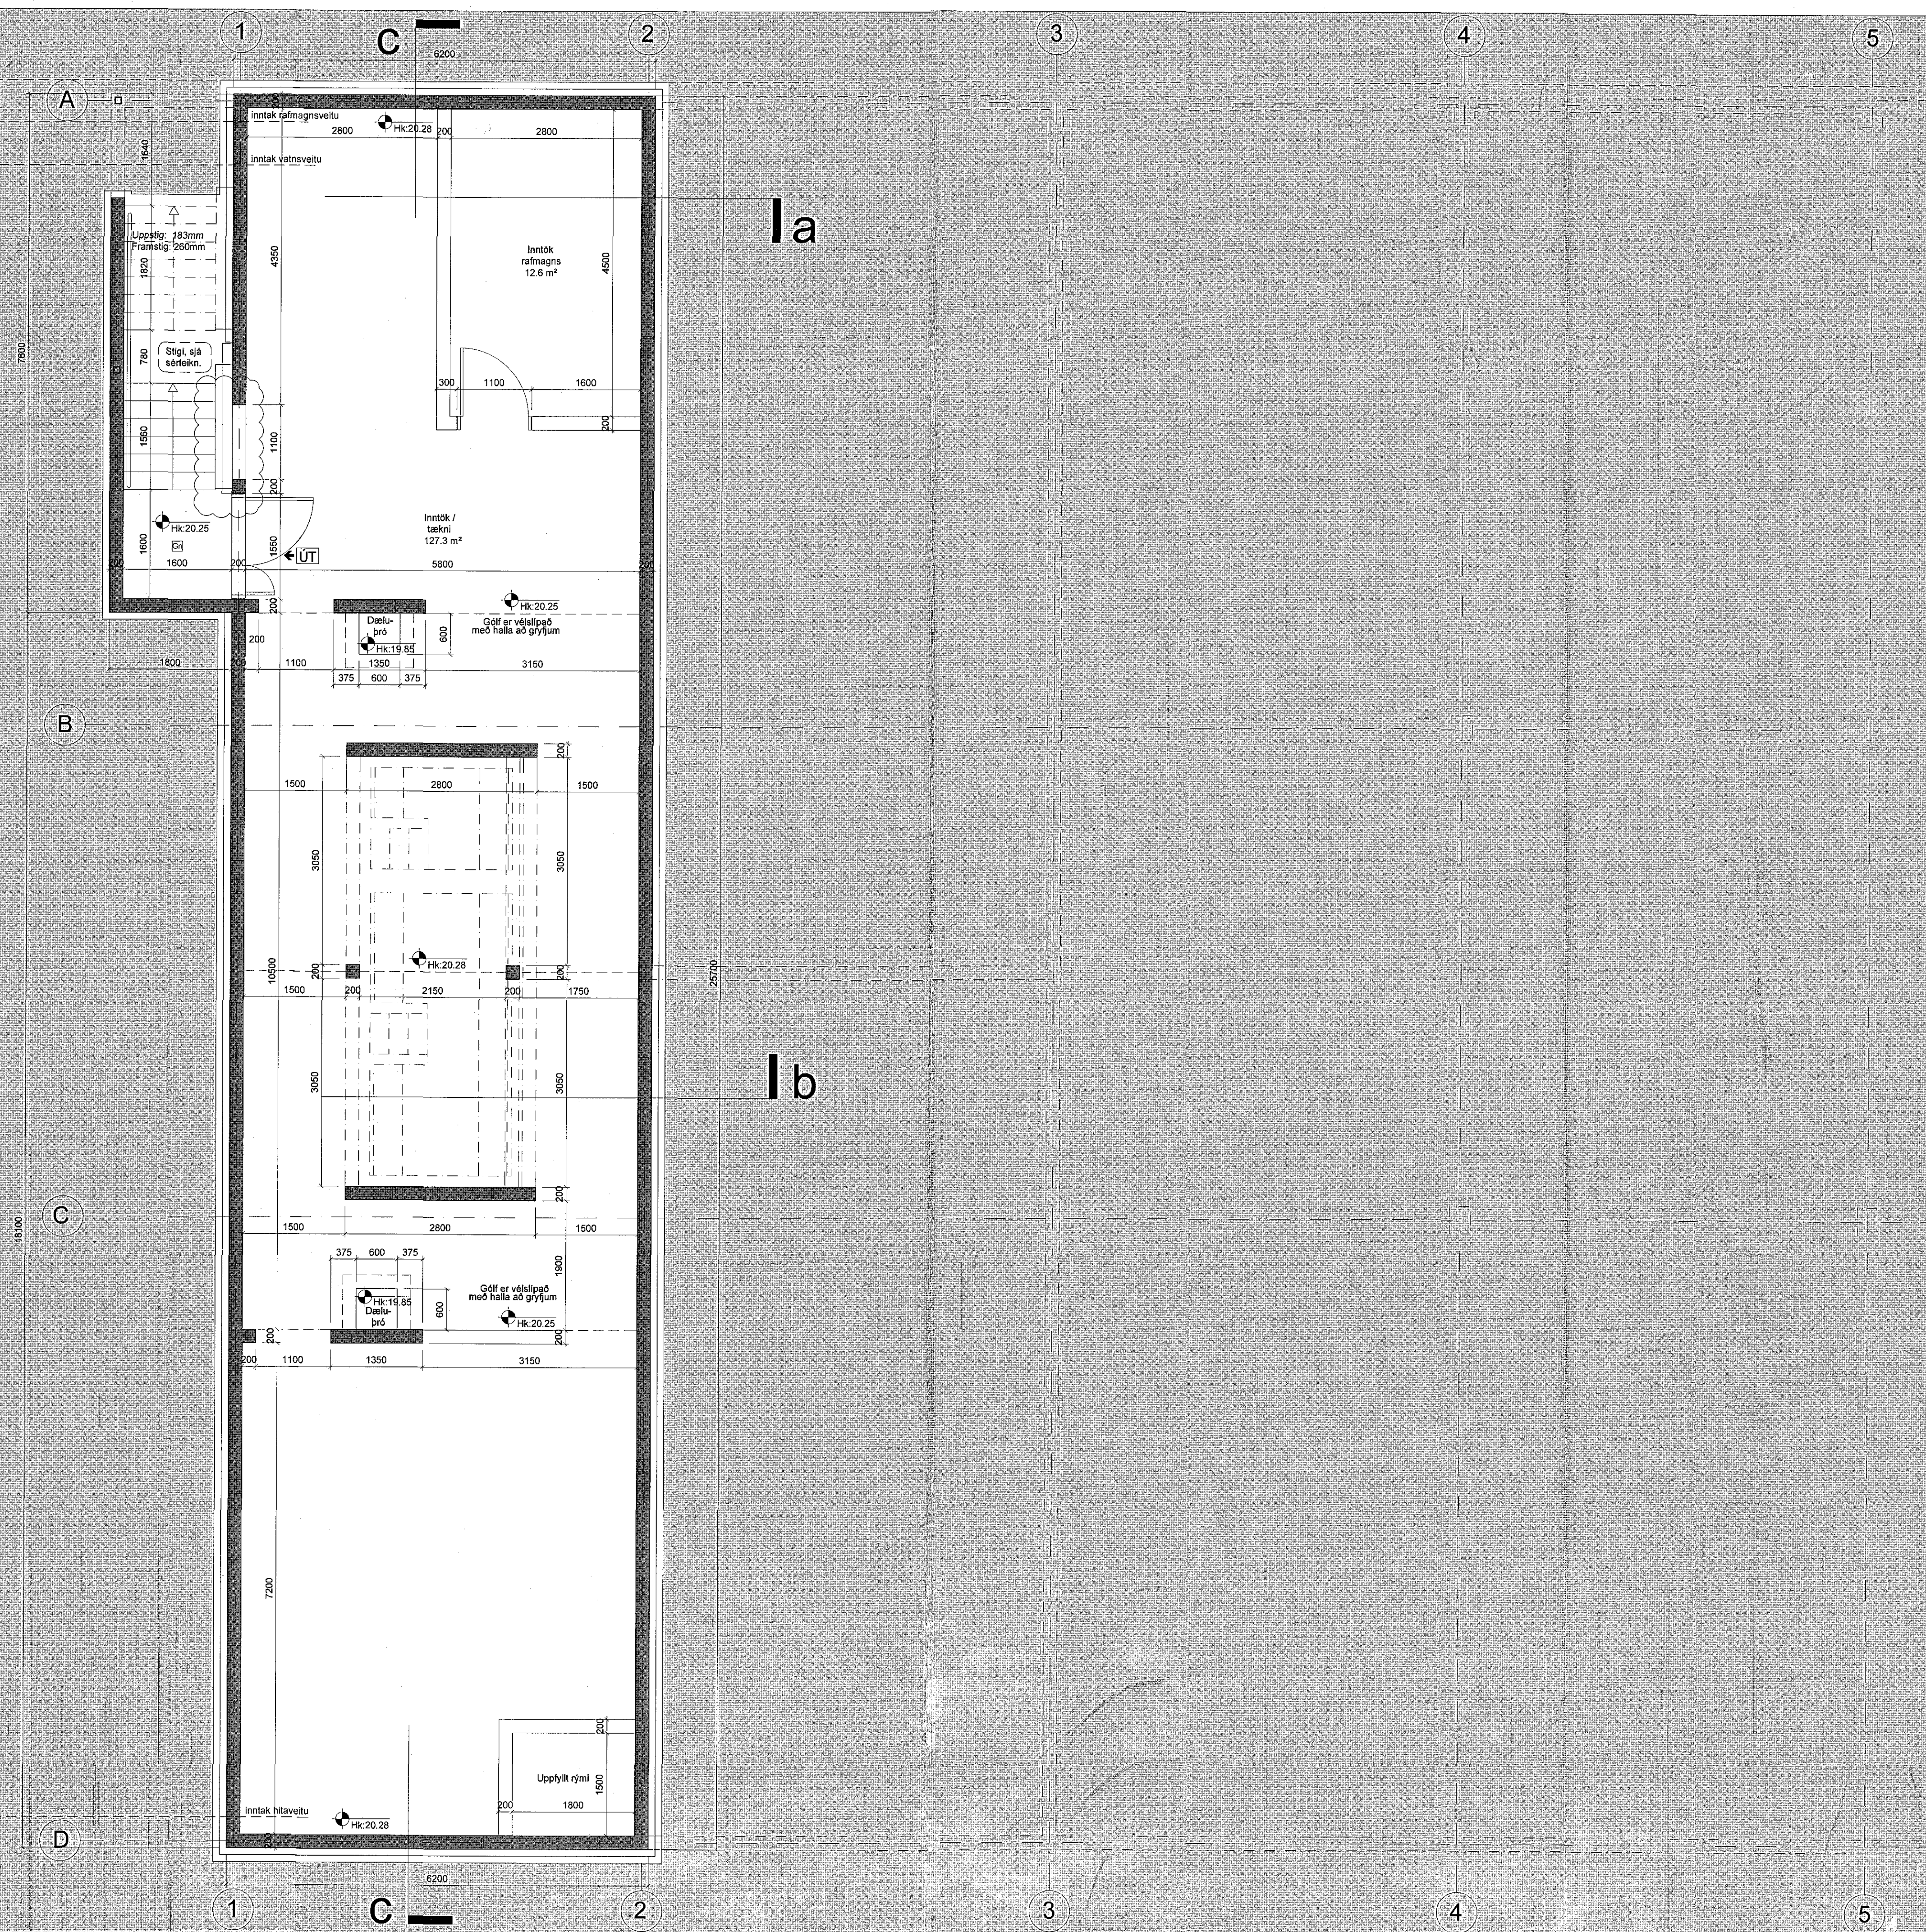

C:  
B:  
A: op fyrir rist 20.02.2018  
BREYTINGAR: DAGS:  
LYKILMYND:

Heilsuræktarstöð Tjarnarvöllum 7

VERKTEIKNINGAR  
GRUNNMYND KJALLARA

VERK: WCTJ-1706  
KVARNÍ: 1:50 TEIKNAD: AL  
DAGS: 01.11.2017 SKRÁ: grunnur-1.dwg

**ÚTI** **INNI**  
**ARKITEKTAR**  
ÞINGHOLTSSTRÆTI 27 101 REYKJAVÍK  
SÍMAR 5527660 & 5527660 FAX 5527661  
NETFANG uti@uti.is  
VEFFANG http://www.uti.is  
BALDUR Ó. SVAVARSSON ARKITEKTAR FAI  
120357-5149  
JÓN ÞÓR ÞÓRVALDSSON ARKITEKTAR FAI  
021256-7579  
TEIKNINGARNR: **A-200** BREYTING: **A**