

1711441 30/4 18


Samþykkt þann
03. maí 2018
Byggingafræðingur í Háskóla Íslands

Áritun hönnunarstjóra:
Ingunnur Helga Hafstað Kt: 020861-7469

MÁLSETNINGAR ERU Í mm, NEMA KÓTI Í m
SJÁ ALMENNAR SKYRINGAR Á TEIKN. P0-00

FRÆRENNISLÖGN
DRENLÖGN
AFFALL

LYKILMYND

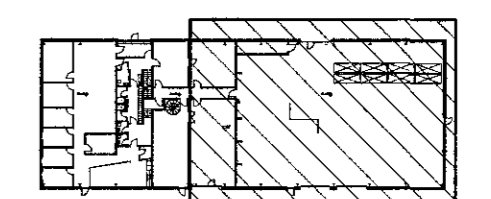

Ávallt: *Ingunn H. 020861-7461*



Útg.	Dags.	Lýsing	Nafn
1	22.01.2018	FRUMTÚGAFA	JPJ
2	03.04.2018	LAGNASTÆÐIR OG BRUNNUR	JPJ

NEW NORDIC
engineering

NEW NORDIC ENGINEERING EHF
Hilásæmi 19 - 201 Kópavogur Ísland
s. 354-4000 / 899-3077 / 899-3577
kl. 09:00-16:00. inn@new-nordic.is

ÓSEYRARBRAUT 27, HFJ.
KÖFUNARÞJÓUSTAN EHF.
FRÆRENNISLIS- OG GRUNNLAGNIR 1. HÆÐ

Hönnun:	PBE	Verknúmer:	17062
Verkefnaftjóri:	JPJ	Málkvarði:	As indicated
Teiknaði:	PBE	Dagsetning:	03.04.2018
Yfirfarið:	JPJ	Blá:	Útgáfa:
Samþykkt:	Jökull Jónsson Kl. 27.0575-4209		P1-012
			2

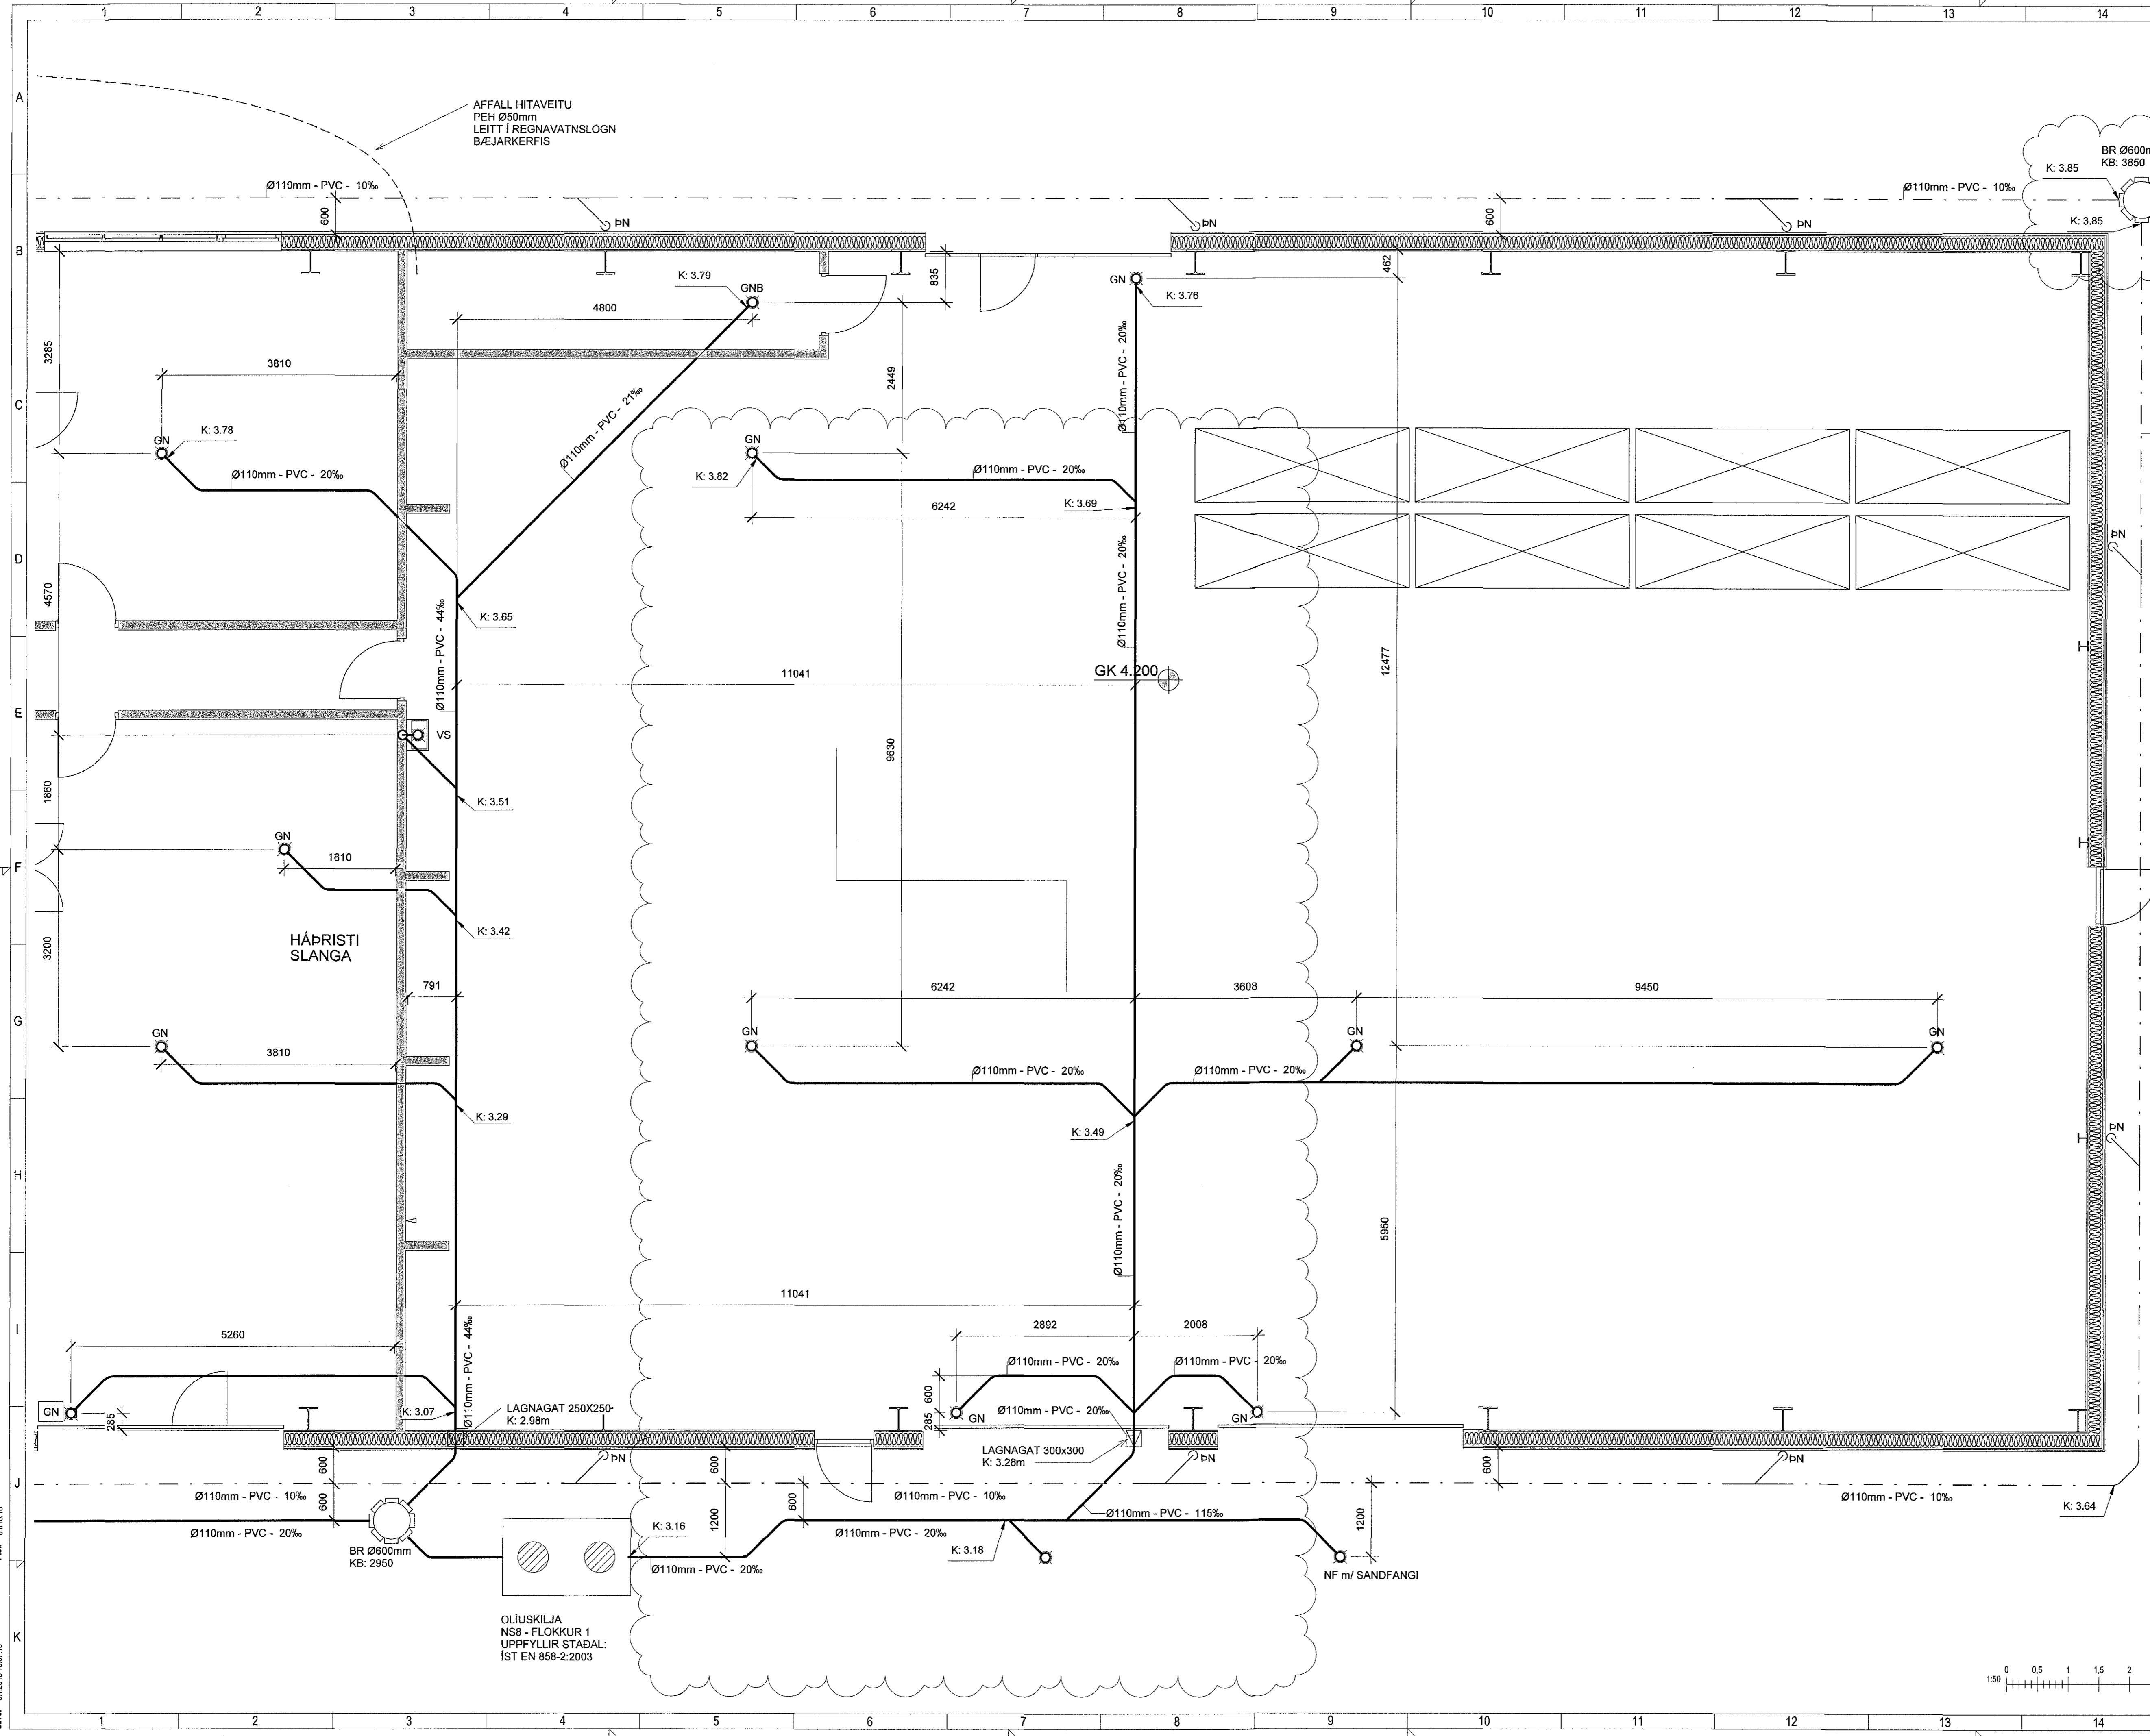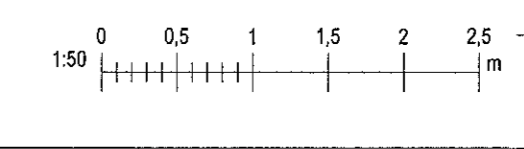

AFFALL HITAVEITU
PEH Ø50mm
LEITT Í REGNAVATNSLÖGN
B/EJARKERFIS

Ø110mm - PVC - 10%

Ø110mm - PVC - 10%

Ø110mm - PVC - 20%

Ø110mm - PVC - 20%

Ø110mm - PVC - 20%

GN





















BR Ø600mm
KB: 2950

ÓLUSKILJA
NSB - FLOKKJUR 1
UPPFYLLIR STADAL:
IST EN 858-2:2003

Ref: 01/1616

Skv: 6/2018 03/16

Skv: S:\AVR\1711062 - Köfunarþjóstun02 DESIGN2 P - PIPULAGNIR\Köfunarþjóstun_Fraenml.rvt

Copyright © New Nordic Engineering ehf. - Hönnuðir skilríki eru allan tíð á hönnuðum. - Fjölklátt er það skilríki samþykki