



171141 30/4 18

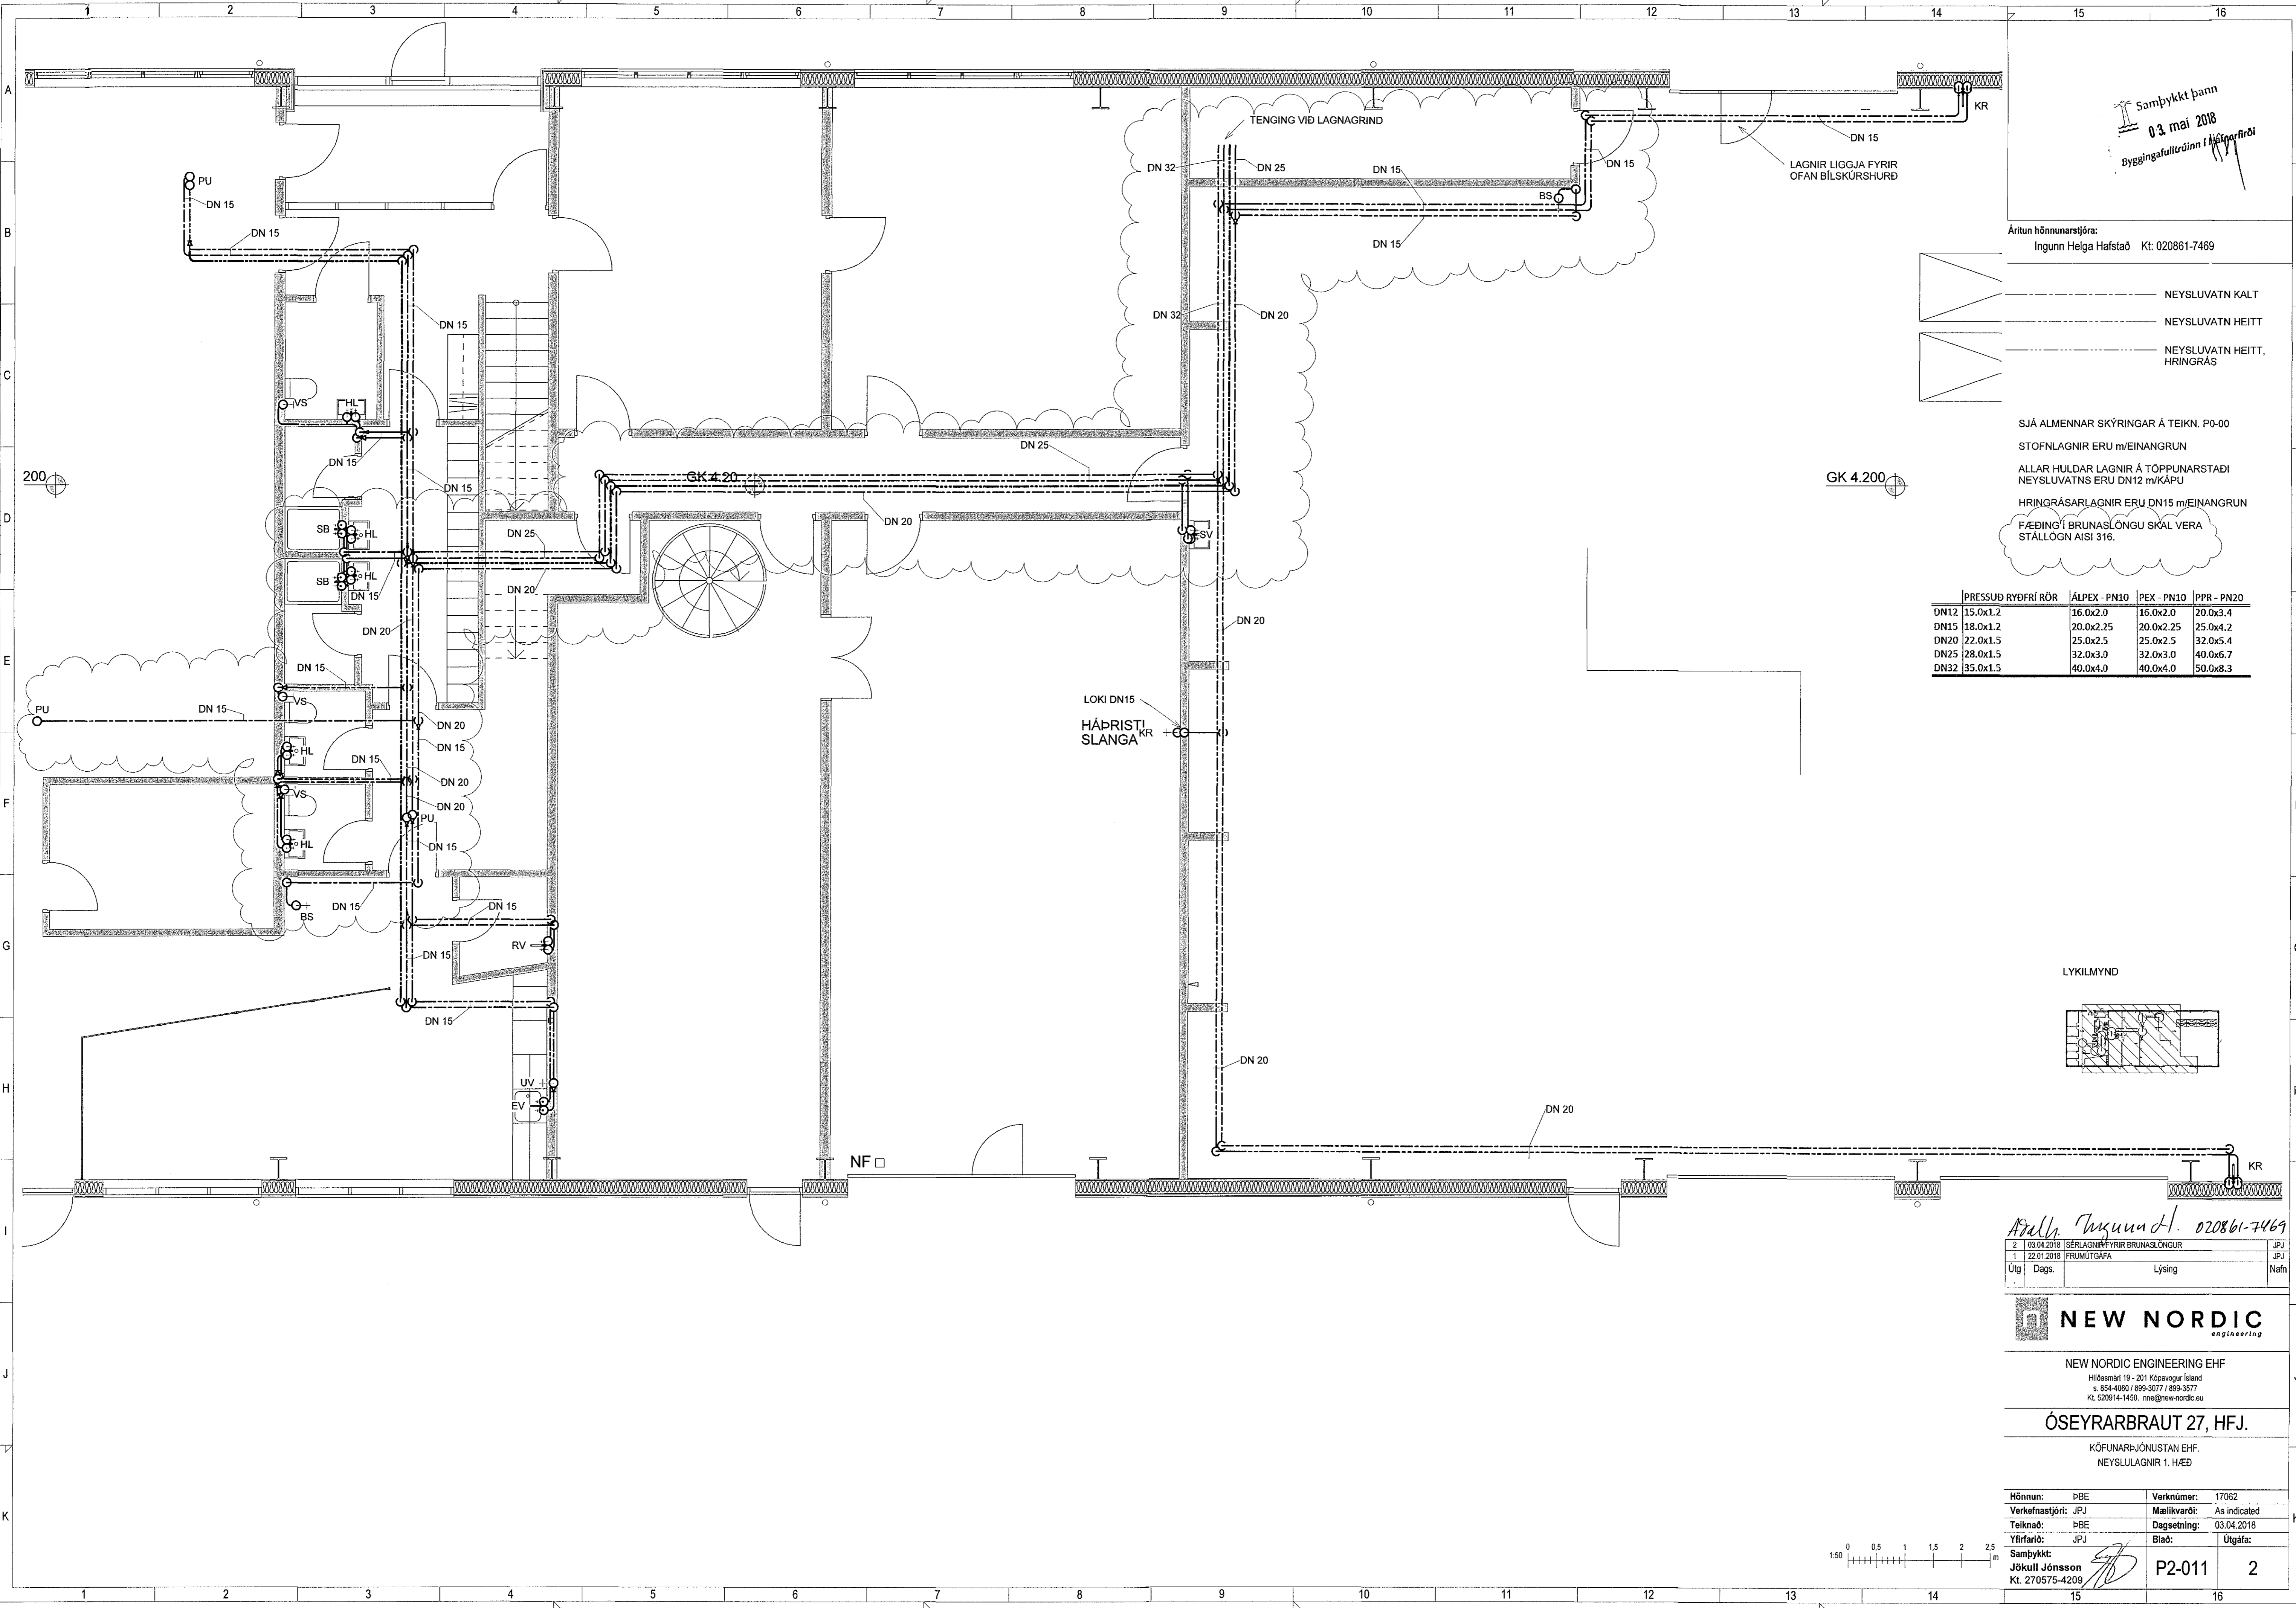

Sambýkt þann
03 maí 2018
Byggingafulltrúinn í Höfnarfirði


Áritun hönnunarsjóra:
Ingunn Heiða Hafstað Kt: 020861-7469

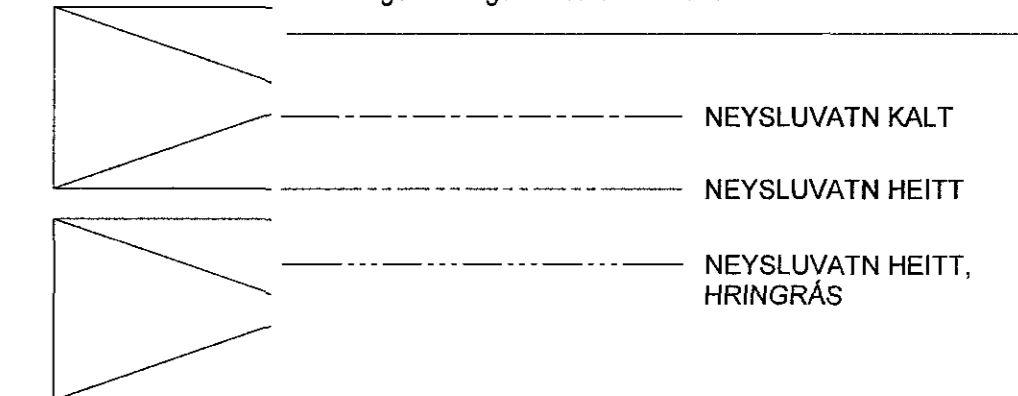

SJÁ ALMENNAR SKÝRINGAR Á TEIKN. P0-00
STOFNLAGNIR ERU m/EINANGRUN
ALLAR HULDAR LAGNIR Á TÖPPUNARSTADI
NEYSLUVATNS ERU DN12 m/KÁPU
HRINGRÁSARLAGNIR ERU DN15 m/EINANGRUN
FÆDINGU BRUNASLÖNGU SKAL VERA
STÁLÖGN AISI 316.

	ÞRESSUÐ RYÐFRÍ RÖR	ÁLPEX - PN10	PEX - PN10	PPR - PN20
DN12	15.0x1.2	16.0x2.0	16.0x2.0	20.0x3.4
DN15	18.0x1.2	20.0x2.25	20.0x2.25	25.0x4.2
DN20	22.0x1.5	25.0x2.5	25.0x2.5	32.0x5.4
DN25	28.0x1.5	32.0x3.0	32.0x3.0	40.0x6.7
DN32	35.0x1.5	40.0x4.0	40.0x4.0	50.0x8.3

LYKILMYND

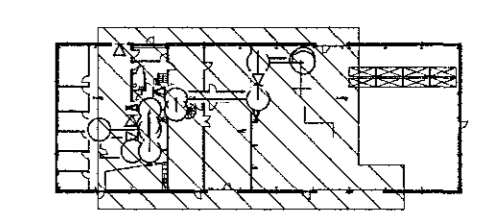


1	22.01.2018	FRUMTÖGGAFA	JPU
Útg.	Dags.	Lýsing	Nafn



NEW NORDIC ENGINEERING EHF
Hilásáttarí 19-201 Kópavogur Ísland
s. 854-4080 / 899-3077 / 899-3077
hl. 520914-1420. new@new-nordic.eu

ÓSEYRARBRAUT 27, HFJ.
KÖFUNARÞJÓNUSTAN EHF.
NEYSLULAGNIR 1. HÆÐ

Verkefnastjóri:	JPU	Mallívarör:	As indicated
Teiknað:	PBE	Dagsetning:	03.04.2018
Yfirfarir:	JPU	Bláa:	Útgáfa:
Sambýkt:	Jökull Jónsson	Kl. 270575-4209	P2-011
			2

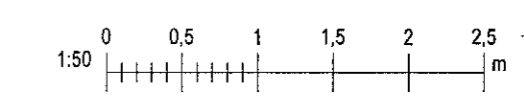

Skv: 6.2.2018 13:27:57

Skv: S:\AVR\1717092 - Köfunarþjónustan\02 DESIGN\02 P - PÍPULAGNIR\Köfunarþjónustan_Neyslulagnir\2.rvt

