

1711441 30/4 '18


	PRESSUÐ RYDFRÍ RÖR	ALPEX - PN10	PEX - PN10	PPR - PN20
DN12	15.0x1.2	16.0x2.0	16.0x2.0	20.0x3.4
DN15	18.0x1.2	20.0x2.25	20.0x2.25	25.0x4.2
DN20	22.0x1.5	25.0x2.5	25.0x2.5	32.0x5.4
DN25	28.0x1.5	32.0x3.0	32.0x3.0	40.0x6.7
DN32	35.0x1.5	40.0x4.0	40.0x4.0	50.0x8.3

Samþykkt þann
03 maí 2018
Byggingafræðingur / P. Jónsson

Áritun hönnunaraðfara:
Ingunnur Helga Hafstað Kt. 020861-7469

- NEYSLUVATN KALT
- NEYSLUVATN HEITT
- NEYSLUVATN HEITT, HRINGGRÁS

SJÁ ALMENNAR SKÝRINGAR Á TEIKN. P0-00
STOFNLAGNIR ERU m/EINANGRUN
ALLAR HULDAR LAGNIR Á TÖPPUNARSTÆÐI
NEYSLUVATNS ERU DN12 m/KÁPU
HRINGGRÁSARLAGNIR ERU DN15 m/EINANGRUN
FÆDING / BRUNASLÖNGU SKAL VERA
STÁLLOGN AISI 316.

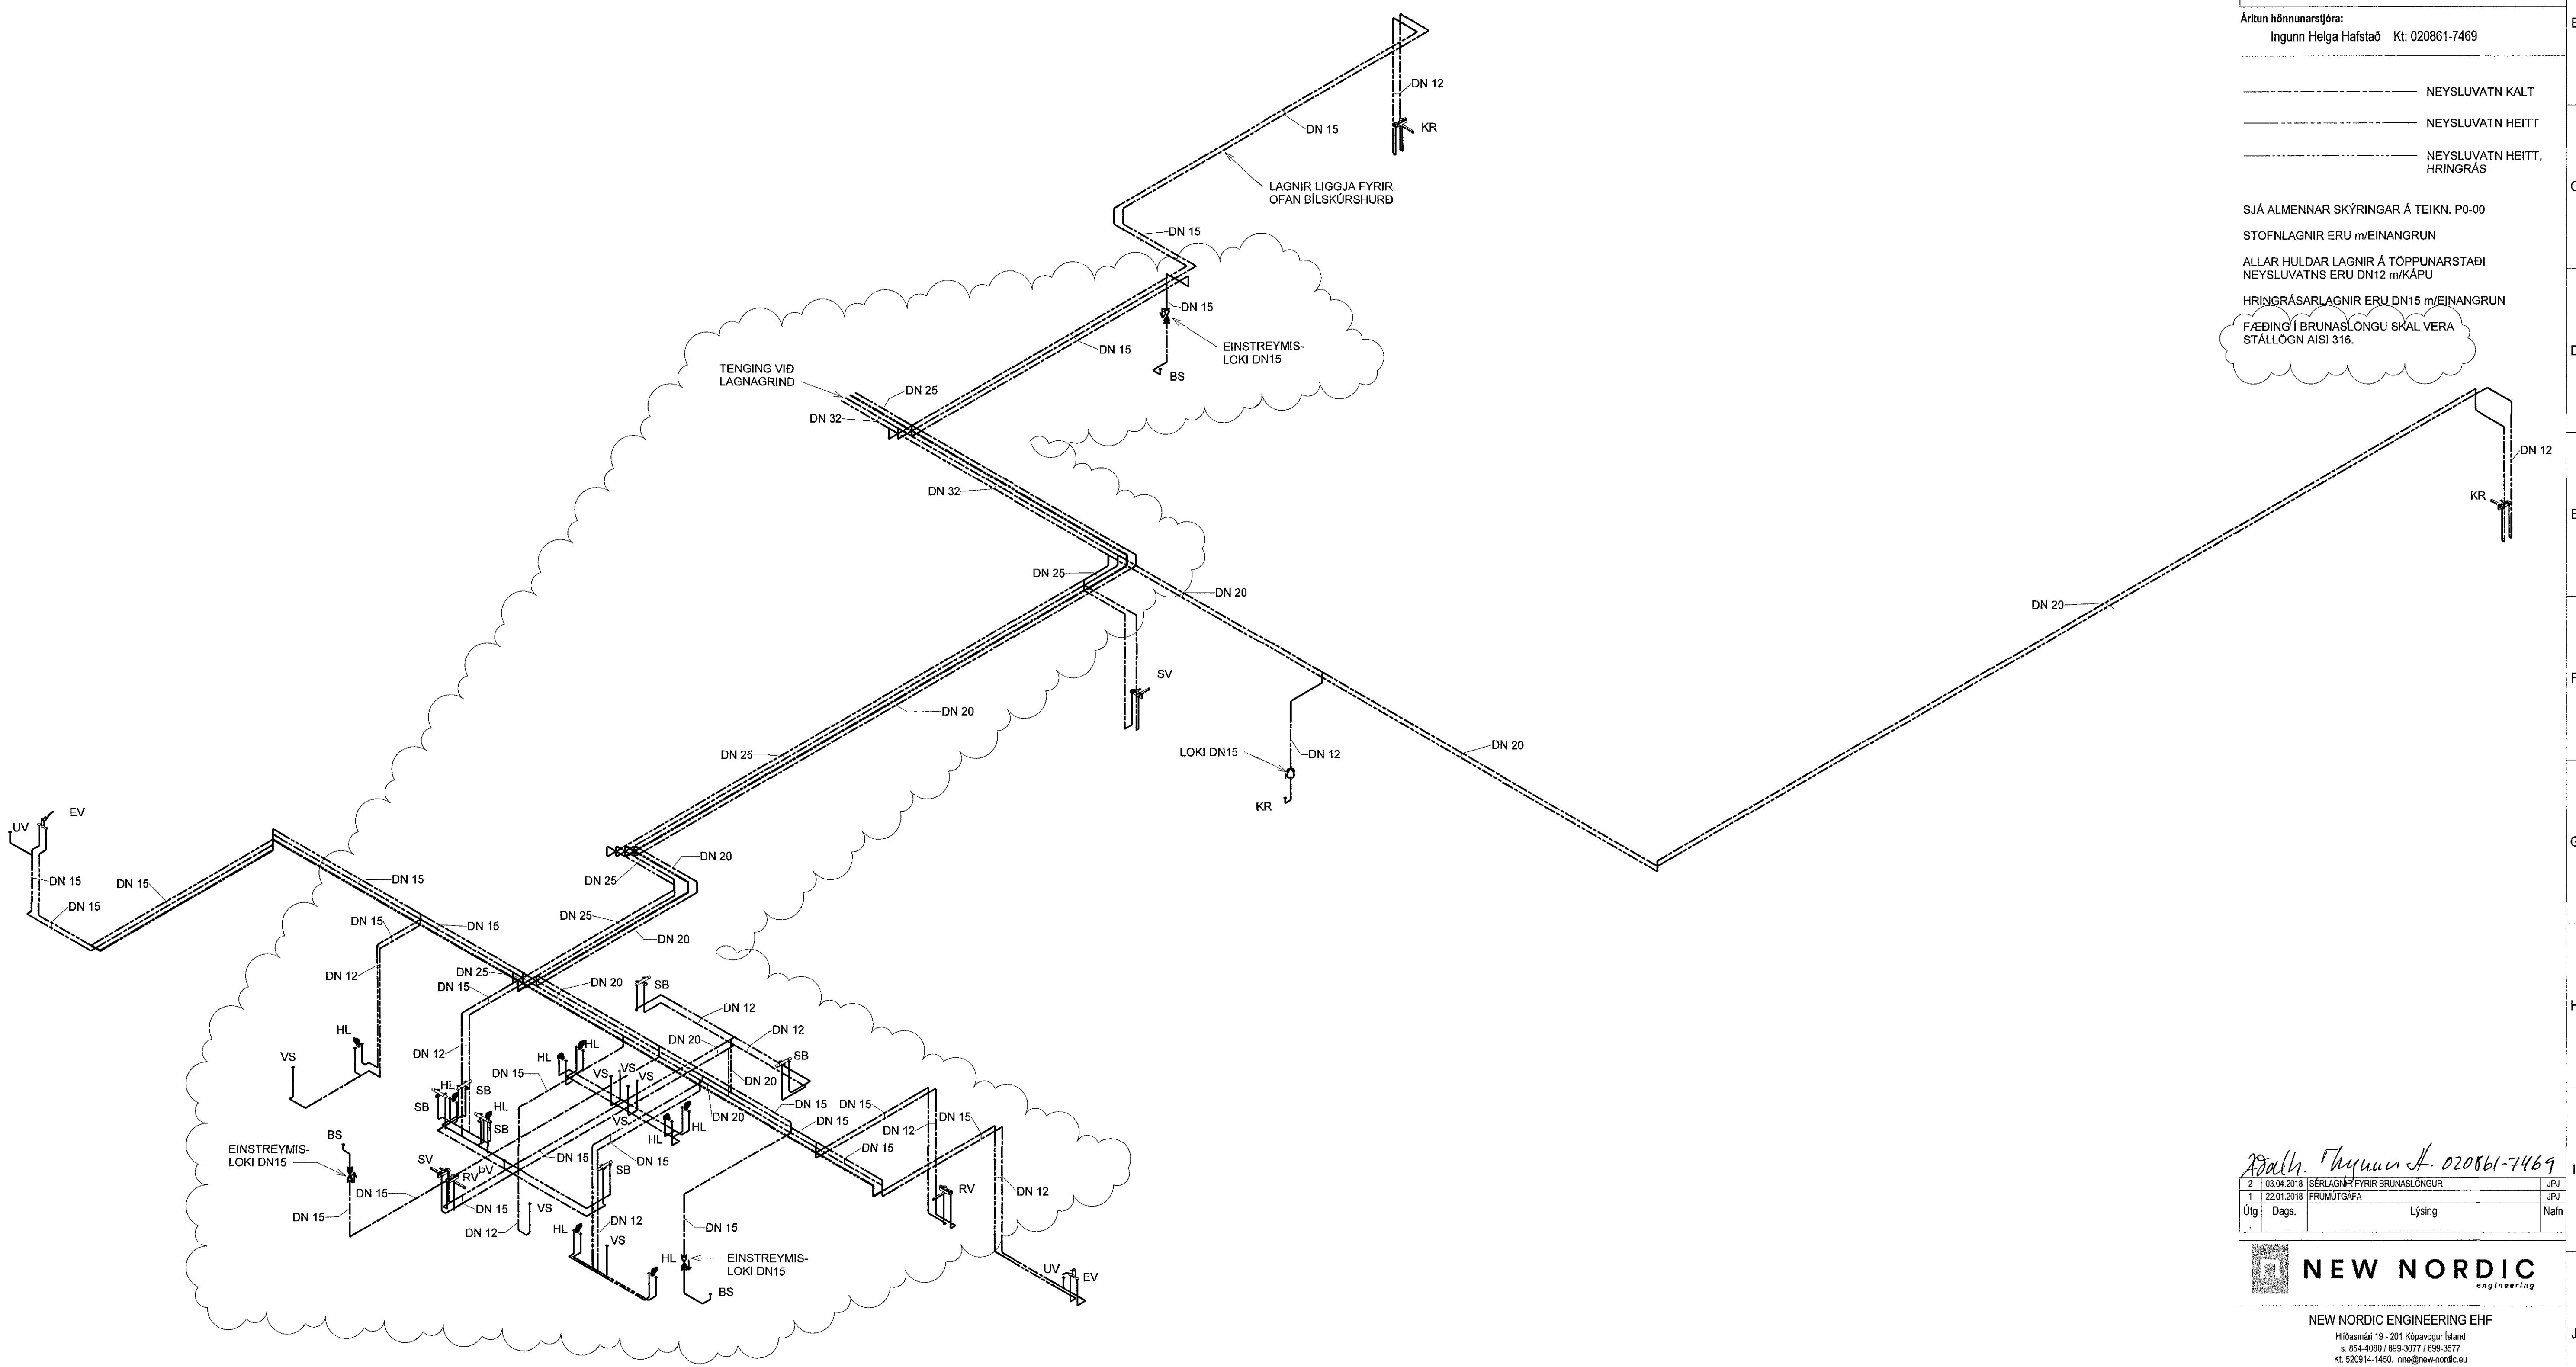

Ingunnur Helga Hafstað 020861-7469


Útg.	Dags.	Lýsing	Nafn
1	03.04.2018	ÍSRLAGNIR FYRIR BRUNASLÖNGUR	JPJ
1	22.01.2018	FRUMÚTGÁFA	JPJ

NEW NORDIC
engineering

NEW NORDIC ENGINEERING EHF

ÓSEYRBRAUT 27, HFJ.
KÖFUNARÞJÓNUSTAN EHF.
NEYSLULAGNIR RÚMMYND

Hönnun:	PBE	Verknúmer:	17062
Verkefnastjóri:	JPJ	Mælikvarði:	1:200
Teiknað:	PBE	Dagsetning:	03.04.2018
Yfirfarir:	JPJ	Blað:	Útgáfa:
Samþykkt:	Jökull Jónsson		
	Kl. 270575-4209		

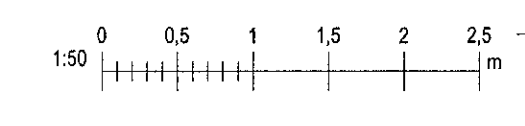

Skala: 6.2018.13.20.03
Próf: 01/17/18

Skjala: S:\AVR\1717062 - Kofunartjónustan\02 DESIGN\02 P - PIPULAGNIR\Kofunartjónustan_Neysluvatn\2.rvt

