

171144 30.4.18

Sambýkkt þann
03 maí 2018

Ártun hönnunarstjóra:
Ingunnur Helga Hafstað Kt: 020861-7469

— HITI FRAMRÁS
- - - HITI BAKRÁS


SJÁ ALMENNAR SKÝRINGAR Á TEIGN. P0-00

STOFNLAGNIR ERU MEINANGRUN.
LAGNIR ERU DN10 NEMA ANNAD SÉ TEKID FRAM.
HULDAR LAGNIR SKULU VERA EINANGRADAR OG
SÝNILEGAR LAGNIR AD OFNUM OEINANGRADAR OG
MÁLADAR.

OFNATAFLA 1.HÆÐ				ΔT 35
OFN [nr]	AFL [W]	GERÐ	HÆÐ [mm]	LENGD [mm]
101	3576	22	600	3000
102	1396	11	500	2600
103	1396	11	500	2600
104	1073	22	600	900
105	1073	22	600	900
106	1073	22	600	900
107	1073	22	600	900
108	1396	11	500	2600
109	3099	22	600	2600
110	4381	VKM2	700	3800
111	547	VK+V	280	1200
112	547	VK+V	280	1200
113	3576	22	600	3000
114	1497	11	600	2400
115	624	11	600	1000
116	873	11	600	1400
117	1122	11	600	1800
118	6000	Hitablásari		
119	8000	Hitablásari		
Σ 42322 W				

ÞRESSUD JÁRNROÐ	SVÖRT SMITTUD JÁRNROÐ
DN10 3/8"	3/8"
DN15 1/2"	1/2"
DN20 3/4"	3/4"
DN25 1"	1"
DN32 1 1/4"	1 1/4"
DN40 1 1/2"	1 1/2"
DN50 2"	2"
DN65 2 1/2"	2 1/2"

LYKILMYND

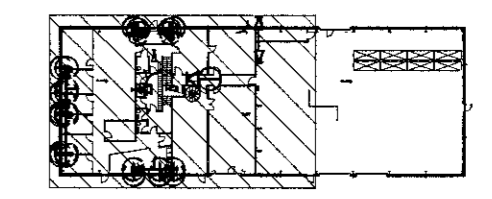



Adalfr. Tinnun. 020861-7469
2.1.13.04.2018 LOFTFRÆMUR, ÖFNAR OG HITABLÁSARAR JPU
2.1.22.01.2018 FRUMTUGAFA JPU
Útg. Dags. Lýsing. Nafn

NEW NORDIC
engineering

NEW NORDIC ENGINEERING EHF
Hlíðarmári 19 - 201 Kópavogur Ísland
s. 854-4080 / 859-3077 / 859-3577
Kl. 520914-1450. nne@new-nordic.eu

ÓSEYRABRAUT 27, HFJ.
KÖFUNARÞJÓNUSTAN EHF.
HITALAGNIR 1. HÆÐ

Hönnun: PBE	Verknumér: 17062
Verkefnastjóri: JPU	Mælikvarði: As indicated
Talnakb: PBE	Dagsetning: 22.01.2018
Yfirfori: JPU	Blad: Útgáfa:
Sambýkkt: Jökull Jónsson Kl. 270575-4208	P3-012 2

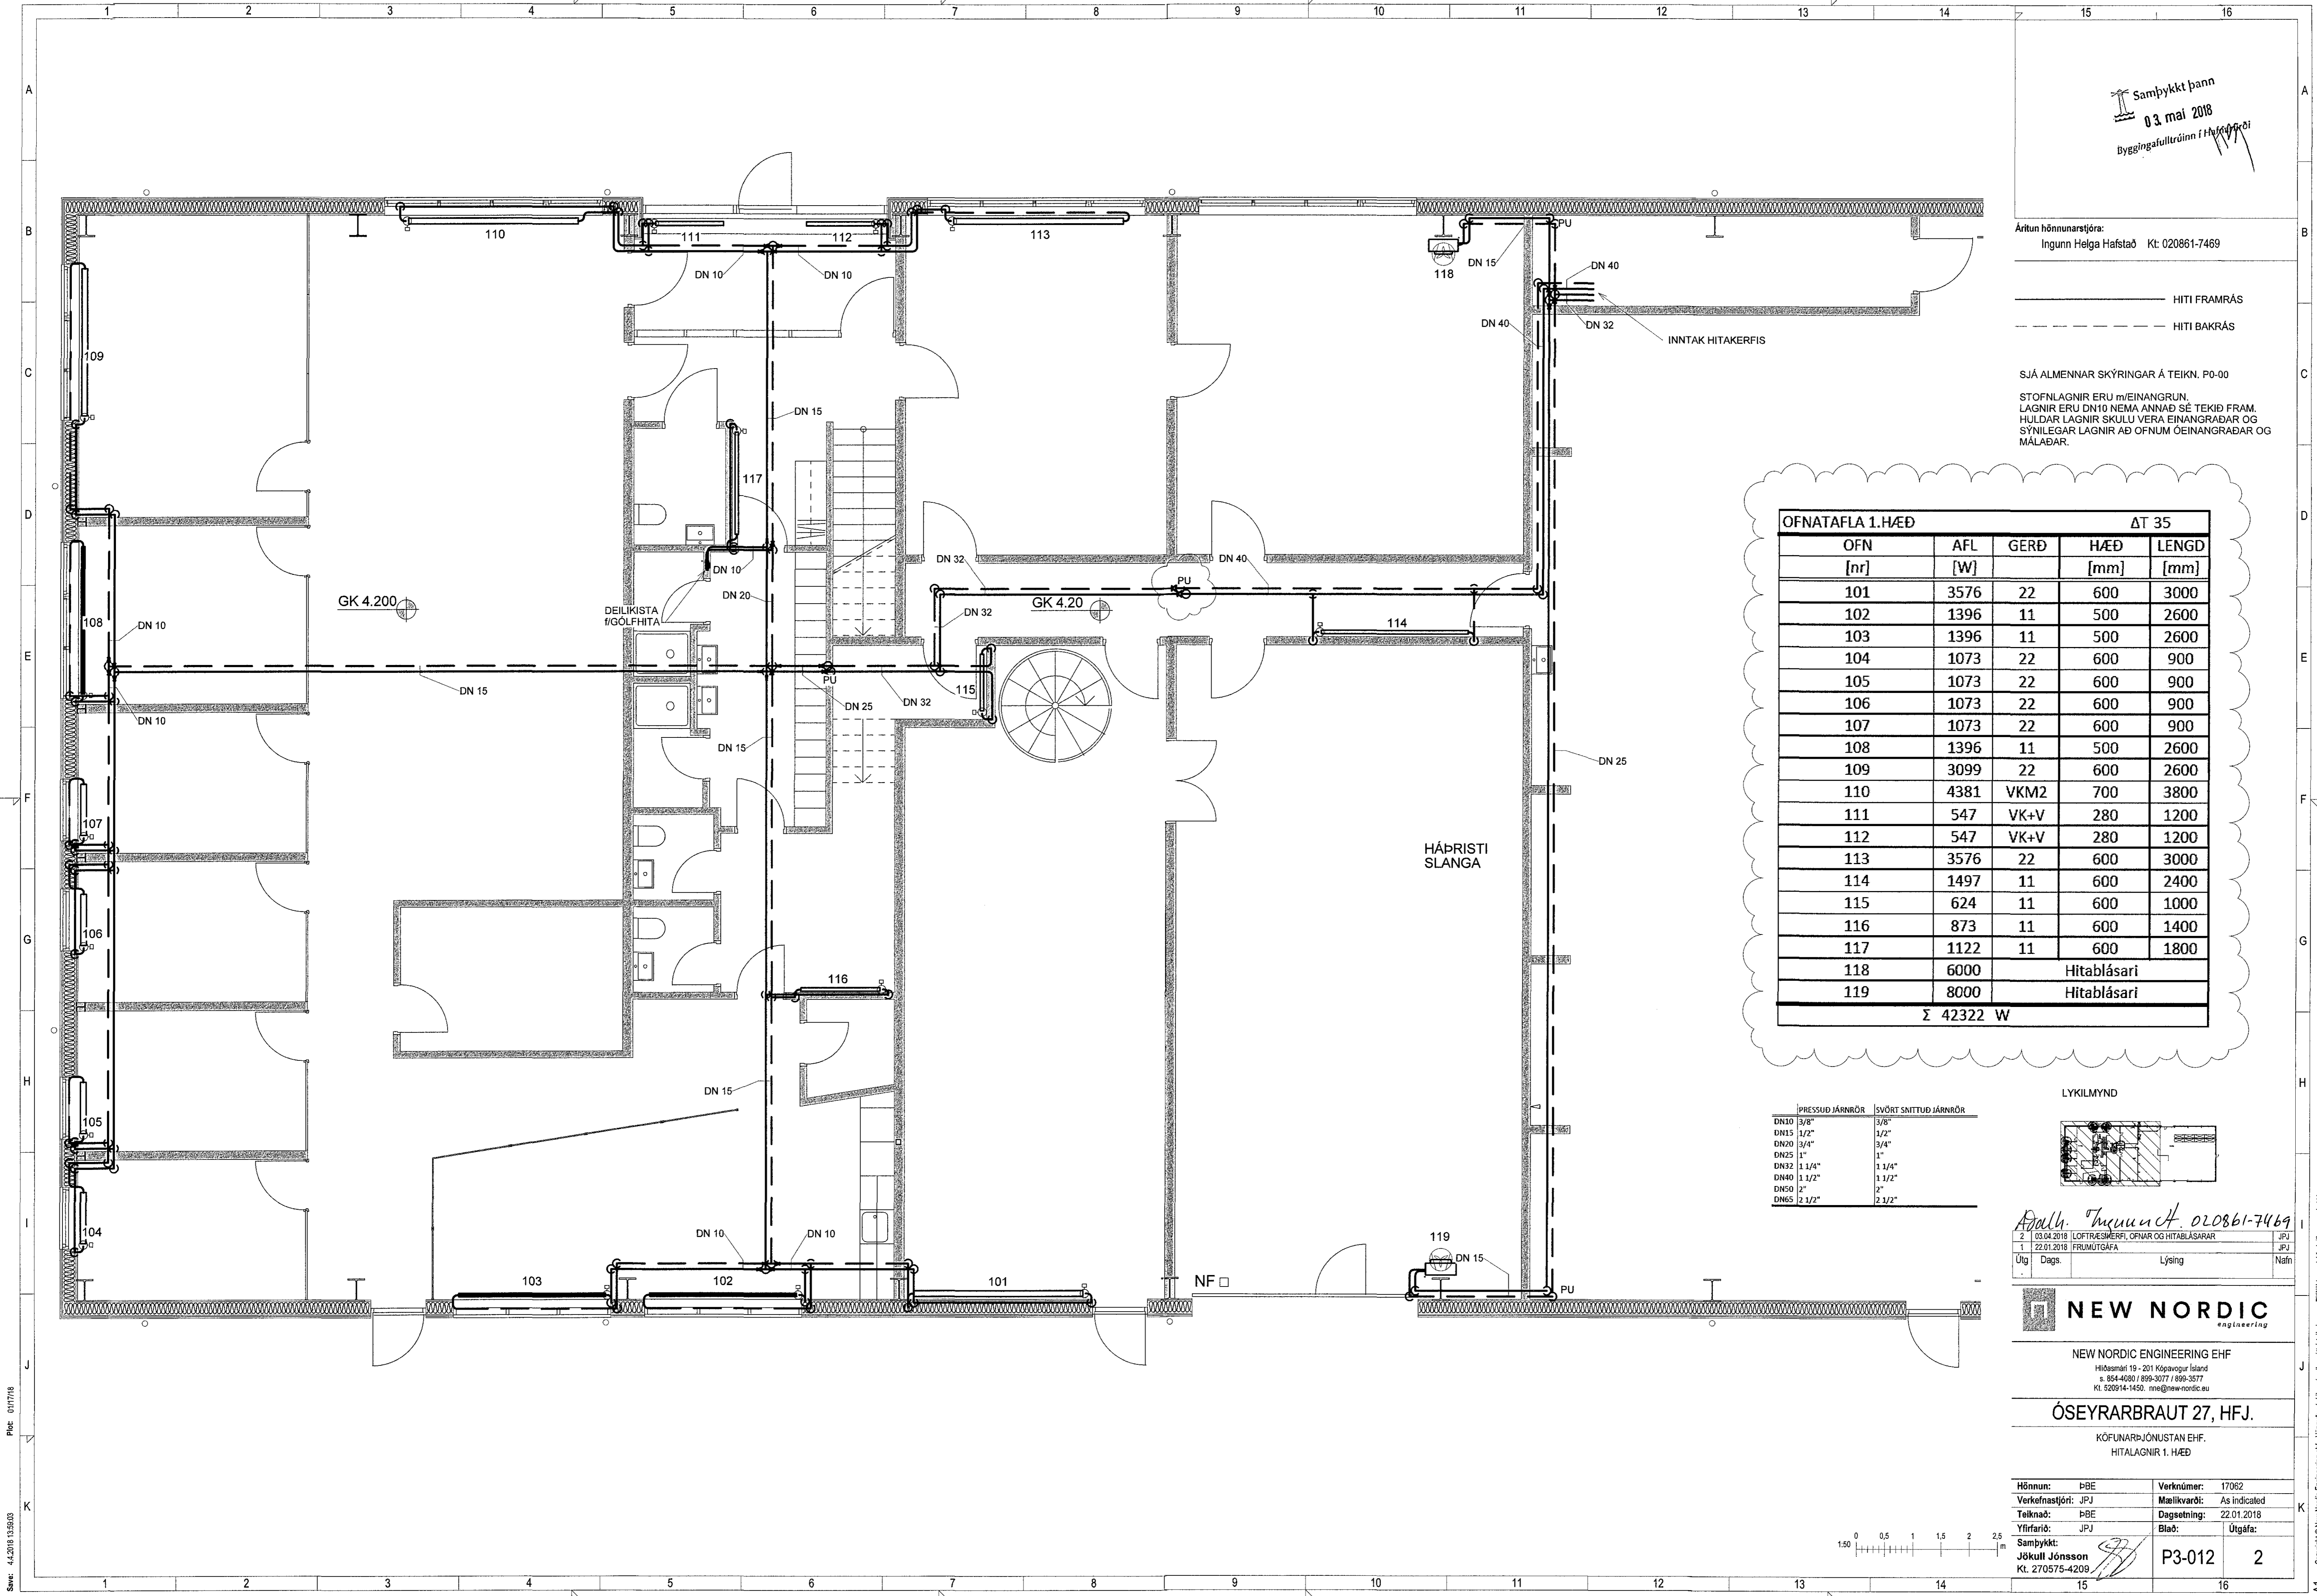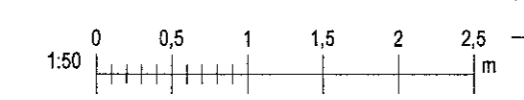

Skv: 4.2.018 13.05.03
Pnr: 011716

Skv: S:\VR\17117062 - Köfunarþjónustan\02 DESIGN\02 P - PÍPULAGNIR\Köfunarþjónustan_Hitalagnir_V2.rvt

