

171141 30/4/18

Samþykkt þann
03 maí 2018
Byggingafræðingur í HÍ

Afritun hönnunarséðra:
Ingunnur Heiða Hafstað Kt: 020861-7469

— HITI FRAMRÁS
- - - HITI BAKRÁS

SJÁ ALMENNAR SKÝRINGAR Á TEIKN. P0-00
STOFNLAGNIR ERU MEINANGRUN.
LAGNIR ERU DN10 NEMA ANNAD SÉ TEKIÐ FRAM.
HULDAR LAGNIR SKULU VERA EINANGRÁÐAR OG
SYNILEGAR LAGNIR AÐ OFNUM OEINANGRÁÐAR OG
MÁLADAR.
GÓLFHITALÖGN:
RÖR Í GÓLFHITALÖGN SKULU VERA Ø16mm ÚR PEX.
(KROSSBUNDIÐ HD POLYETHYLEN) EDA
SAMBÆRILEGT, MEÐ SÚRFNISFLÆÐIVÖRN SAMKV.
DIN 4726.

ÖLL TENGISTYKKJU SKULU HÆFA LAGNAEFNI. ENGAR
TENGINGAR SKULU VERA Í PLOTU

FJARLEGD RÖRS FRÁ ENDANLEGUM ÚT- OG
INNVEGGJUM SKAL VERA 100mm. BIL MILLI RÖRA
SKAL VERA 60-75mm TIL 60-150mm. ÞAR SEM RÖRIN
LIGGJA Í GEGNUM EDA UNDIR VEGGI OG Í VEGG EDA
GÓLFRAUFUM SKAL EINGRÁÐA ÞAU MEÐ
SVAMPHÖLUM EDA ÁLIKA EFNÍ.

HEIMILT ER AÐ HJÚÐRA TIL GÓLFHITALÖGNUM ÞAR
SEM LAGNALEIÐIR VÍÐ ÖNNUR VEITUKERFI
SKERAST.

FYLGJA SKAL FYRIRMÆLUM FRAMLEIÐANDA VÍÐ
MEÐFERÐ, FESTINGAR, OG FRÁGANG RÖRA OG
TENGISTYKKJA.

OFN [nr]	AFL [W]	GERÐ	HÆÐ [mm]	LENGD [mm]	ΔT 35
201	3576	22	600	3000	
202	1073	22	600	900	
203	1073	22	600	900	
204	1073	22	600	900	
205	1073	22	600	900	
206	1073	22	600	900	
207	1073	22	600	900	
208	1073	22	600	900	
209	1073	22	600	900	
210	1073	22	600	900	
211	1073	22	600	900	
212	1073	22	600	900	
213	1073	22	600	900	
214	4381	VKM2	700	3800	
215	3576	22	600	3000	
216	8000				Hitablasari
217	8000				Hitablasari
218	8000				Hitablasari
219	8000				Hitablasari
220	8000				Hitablasari
221	8000				Hitablasari
Σ	72409	W			

ÞRESSUÐ JÄRNRÖR	SVÖRT SNITTUÐ JÄRNRÖR
DN10 3/8"	3/8"
DN15 1/2"	1/2"
DN20 3/4"	3/4"
DN25 1"	1"
DN32 1 1/4"	1 1/4"
DN40 1 1/2"	1 1/2"
DN50 2"	2"
DN65 2 1/2"	2 1/2"




Águll. Magnus H. 020861-7469	
2 10.04.2018 LOFTRÆSIKERFI, OFNAR OG HITABLASARAR	JPJ
1 22.01.2018 FRUMTÚGAFA	JPJ
Útg. Dags. Lysing. Nafn	

NEW NORDIC
engineering

NEW NORDIC ENGINEERING EHF
Hilásánni 19 - 201 Kópavogur Ísland
s. 854-4080 / 899-3077 / 899-3577
kl. 520914-1450. new@new-nordic.eu

ÓSEYRARBRAUT 27, HFJ.
KÖFUNARÞJÓNUSTAN EHF.
HITALAGNIR 2. HÆÐ

Hönnun: PBE	Verknúmer: 17062
Verkefnaeðgjafi: JPJ	Mælikvarði: As indicated
Teiknað: PBE	Dagsetning: 22.01.2018
Yfirlitgjafi: JPJ	Bláa: Útgáfa:
Samþykkt: Jóskull Jónsson Kl. 27.05.15-4209	P3-021 2

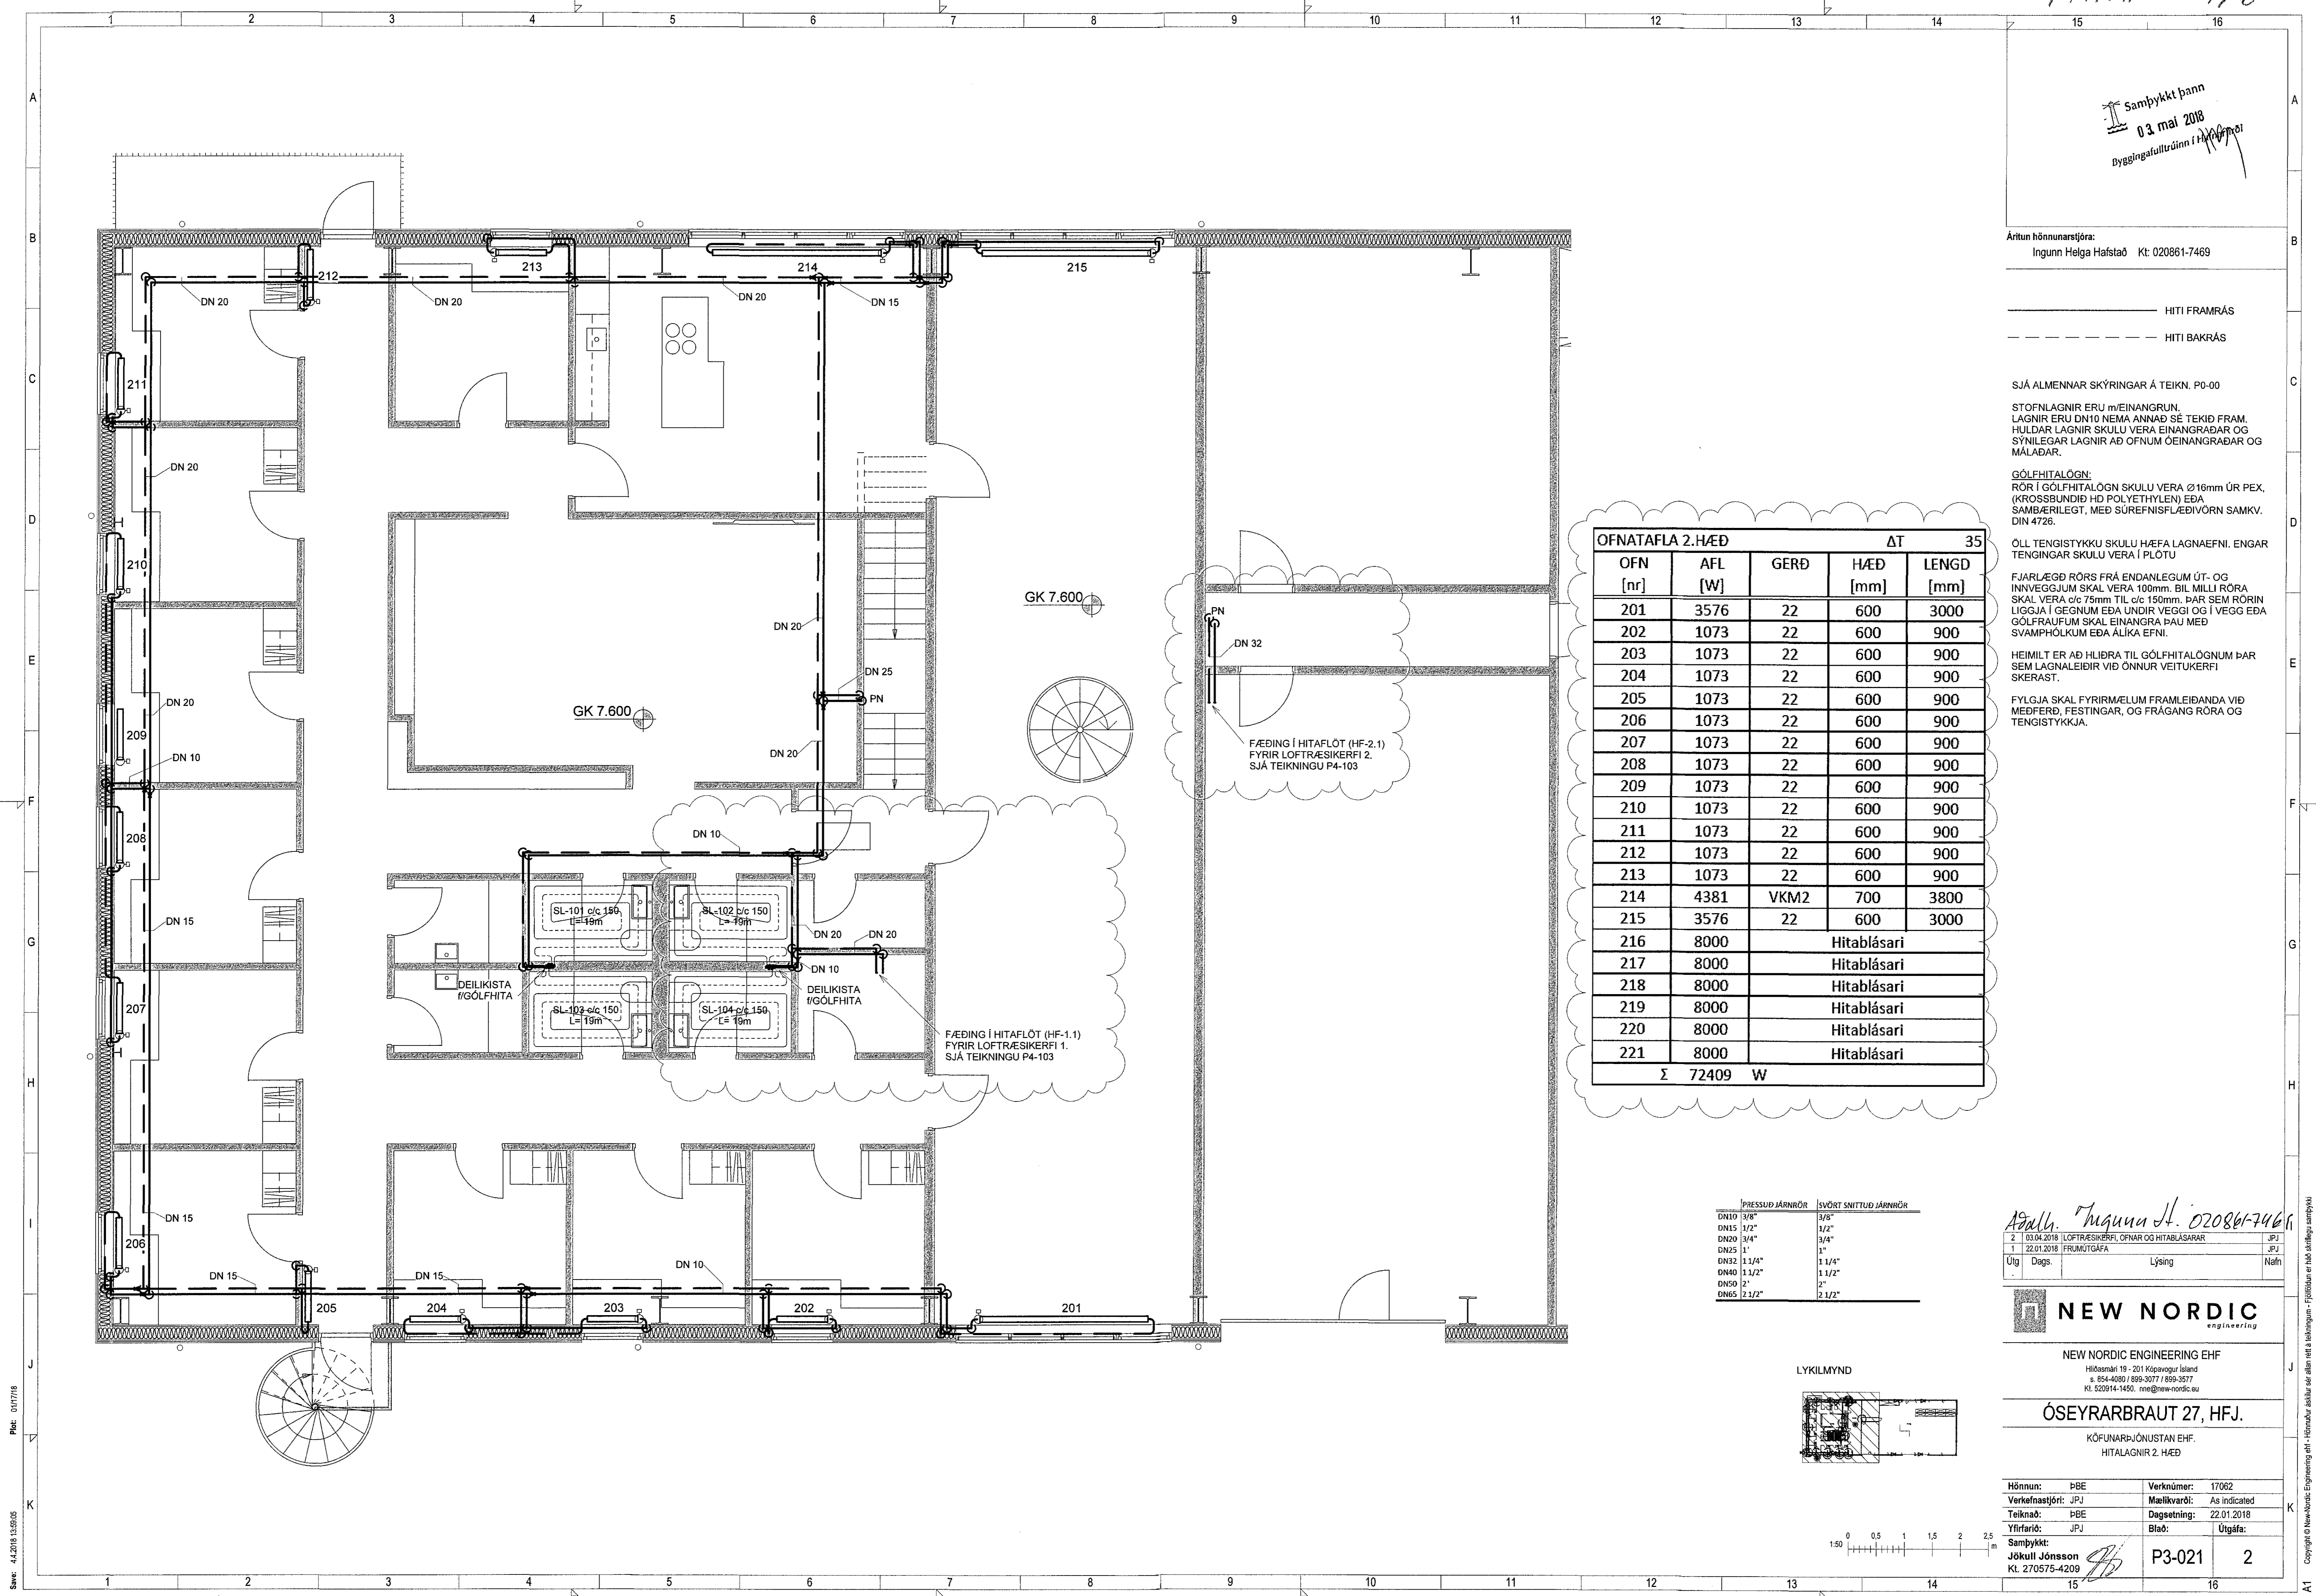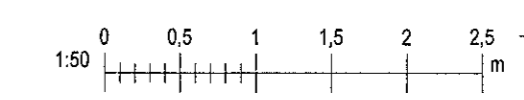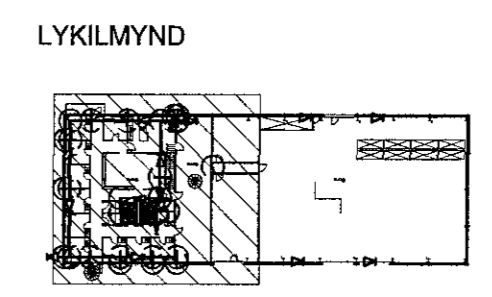

Plac: 01/1718
Skv: 4.2.2018 13:26:05

Skv: S:\AVR\1717062 - Hítunartjónustan\02 DESIGN\02 P - PÍPULAGNIR\Köfunartjónustan_Hitakerf_V2.rvt

Copyright © New Nordic Engineering ehf. - Hittöskur skilur sér alla rétt á skráningum - Fjölskyg er það stöðluðu samþykki