

17.11.2018 30/4.18


Samþykkt þann
03. maí 2018
Byggingafulltrúinn í HÍ

Áritun hönnunarstjóra:
Ingunn Helga Hafstað Kt: 020861-7469

— HITI FRAMRÁS
- - - HITI BAKRÁS

SJÁ ALMENNAR SKÝRINGAR Á TEIGN. P0-00

STOFNLAGNIR ERU m/EINANGRUN.
LAGNIR ERU DN10 NEMA ANNAD SÉ TEKIÐ FRAM.
HULDAR LAGNIR SKULU VERA EINANGRADAR OG
SYNILEGAR LAGNIR AÐ OFNUM ÖEINANGRADAR OG
MÁLADAR.

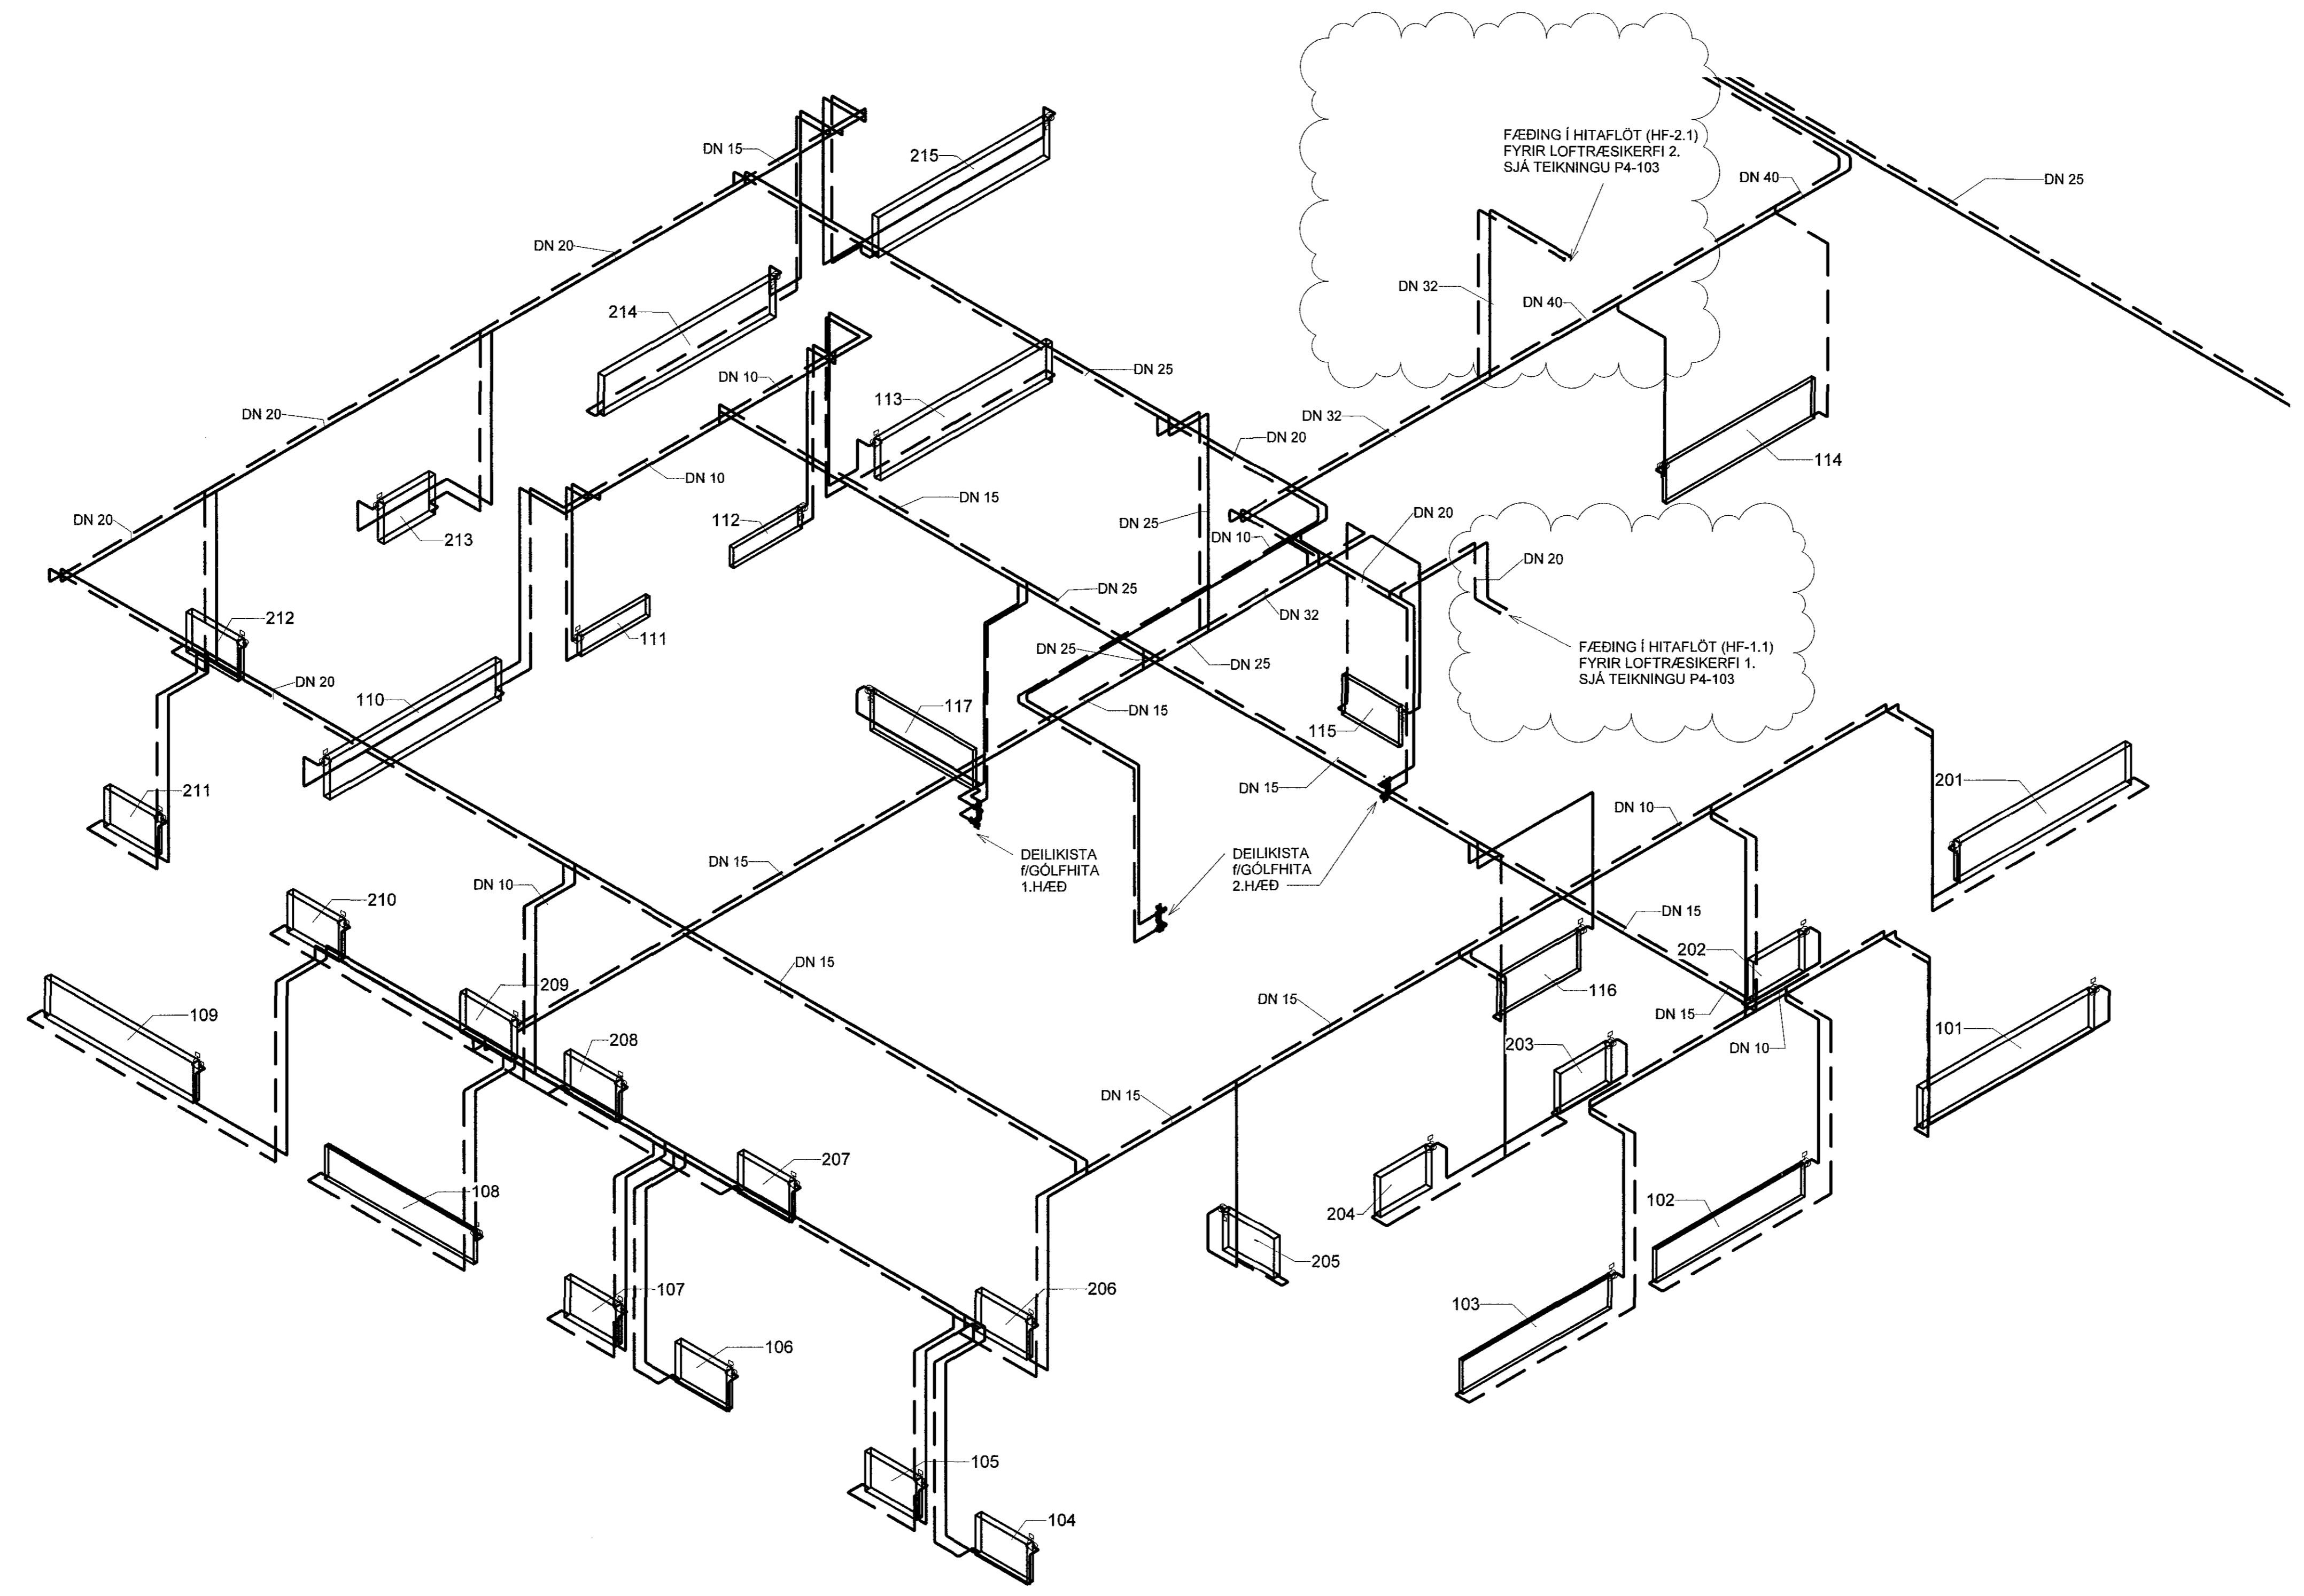


2	03.04.2018	LOFTRÆSIKERFI, ÖFNAR OG HITAFLOSGRÆÐI	JPJ
1	22.01.2018	FRUMÚTGÁFA	JPJ
Útg.	Dags.	Lýsing	Nafn

NEW NORDIC
engineering

NEW NORDIC ENGINEERING EHF
Hilösmári 19 - 201 Kópavogur Ísland
s. 854-4080 / 899-3077 / 899-3577
Kt. 520914-1450: nne@newnordic.is

ÓSEYRARBRAUT 27, HFJ.
KÖFUNARÞJÓNUSTAN EHF.
HITALAGNIR - RÚMMYND

Hönnun:	EBE	Verknúmer:	17062
Verkefnaeftirgjafi:	JPJ	Málkvarði:	
Teiknaði:	EBE	Dagsetning:	22.01.2018
Yfirfarði:	JPJ	Blað:	Útgáfa:
Samþykkt:	Jökull Jónsson Kt. 270575-4209		

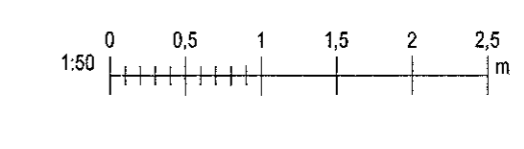

P3-101 2

PH: 01/1716
Skr: 4.2018.13.5910

Skr: SIAVR1717002 - Kofunartjónustan02 DESIGN02 P - PIPULAGNIRKofunartjónustan_Hbaker_V2.rvt

Copyright © New Nordic Engineering ehf. - Hönnuð af Ingunn Helga Hafstað. 