Samþykkt hönn
2.5. apríl 2018
Byggingafulltrúinn í Hafnarfirði

Grunnmynd
Áfanga: 1,2,3, Kvarði: 1:100

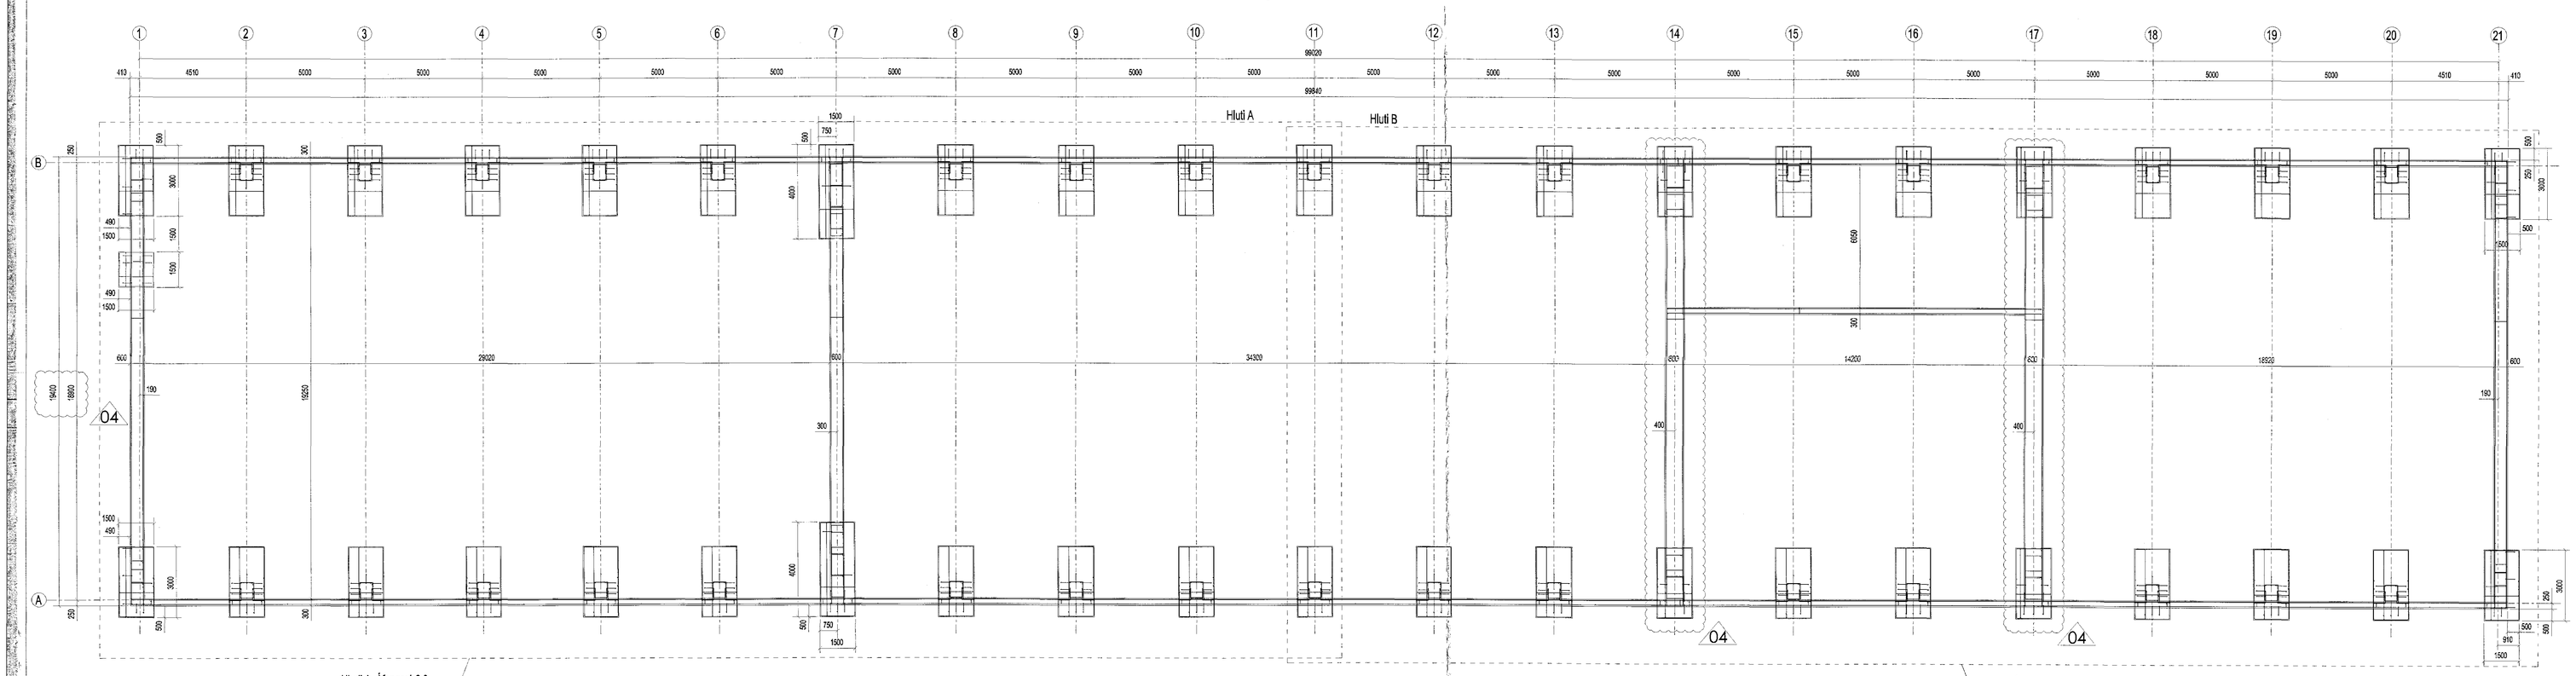

Hluti A, Áfanga:1,2,3
Teikning: 170506-CF-02

Hluti B, Áfanga:1,2,3
Teikning: 170506-CF-03

Grunnmynd
Áfanga: 4, Kvarði: 1:100

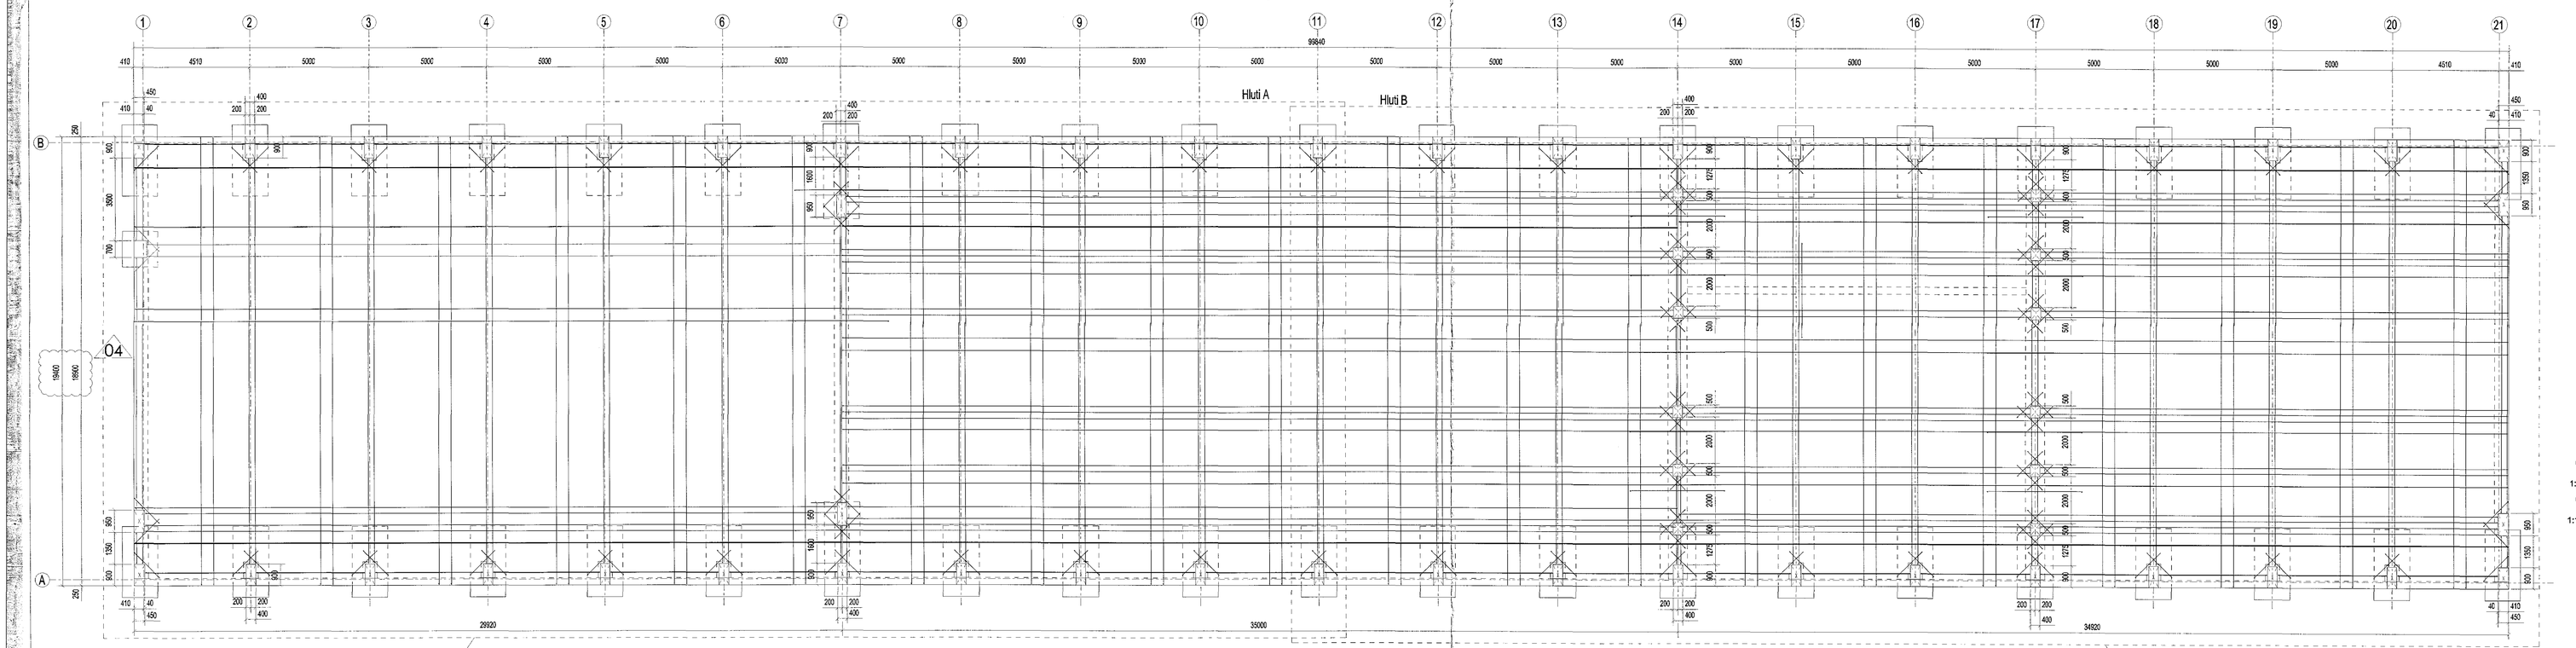

Hluti A, Áfanga:4
Teikning: 170506-CF-04

Hluti A, Áfanga:4
Teikning: 170506-CF-05

LYKKJUR	
Þvermál, [mm]	Hæð í teikningu [mm]
8	300
10	450
12	600
16	700
20	800

ÞRÓNGSKILÐI	
Þvermál, [mm]	Hámarks bil [mm]
8	32
10	40
12	48
16	64
20	140
25	175

MISSTIG FJARLÆGÐ	
A >=	m
B >=	m
x = 63 Þ Ø/Þvermál fjarlægð m	

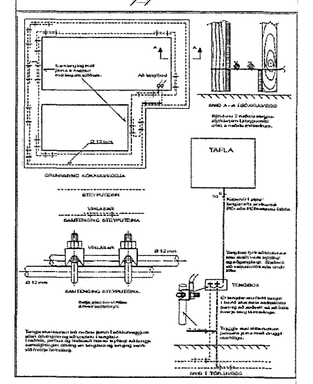

0 1000 2000 3000 4000 5000
1:50

0 2000 4000 6000 8000 10000
1:100

1. ÖLL MÁL ERU Í [mm]
2. ALLAR HÆÐIR ERU Í [m]
(Hæð ofan á efri plötu=4.20m)
3. SKÝRINGAR: K - KÓTI, c/c- MIÐJA Í MIÐJU
4. STEINSTEYPA: B30

Breyting	Dags	Lýsing	Teiknað
04	15-03-2018	Released for construction	DD
03	28-12-2017	Released for construction	DD
02	12-10-2017	Issued for construction	DD
01	7-10-2017	Realize for review #2	DD

Fyrirtæki
Suðurlist ylf.
Lyngbraut 2, IS-220 Hafnarfjörður
Ísland

Verkefni
ÓSEYRARBRAUT 29, MHL.02
Óseyrarbraut 29, 220 Hafnarfjörður, Ísland

Nafn teikningar
UNDIRSTÖÐUR
GRUNNMYND SNIÐ SÉRMYNDIR

Teiknað
Dominik Dziechcio

Aðalhönnuður
Sigurbjörn Hákonarson, kt.2302863479
Byggingatæknifræðingur, Lyngás 9d, 210 Garðabæ
Sími: 7782233, Netfang: Sigurbjorn.Hakonarson@verkjavik.is

mkv.	Breyting	Teikning nr.	Stærð
1:100 1:50	04	120623-CF-01	A0