Samþykkt þann 25. apríl 2018
Byggingarfulltrúinn í Hafnarfirði

Hluta tekning

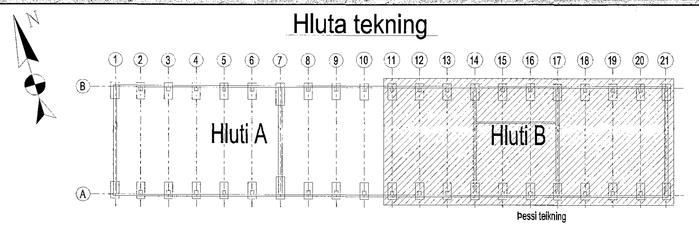

SÖKKULBOLTAR PLAN

Kvarði: 1:50

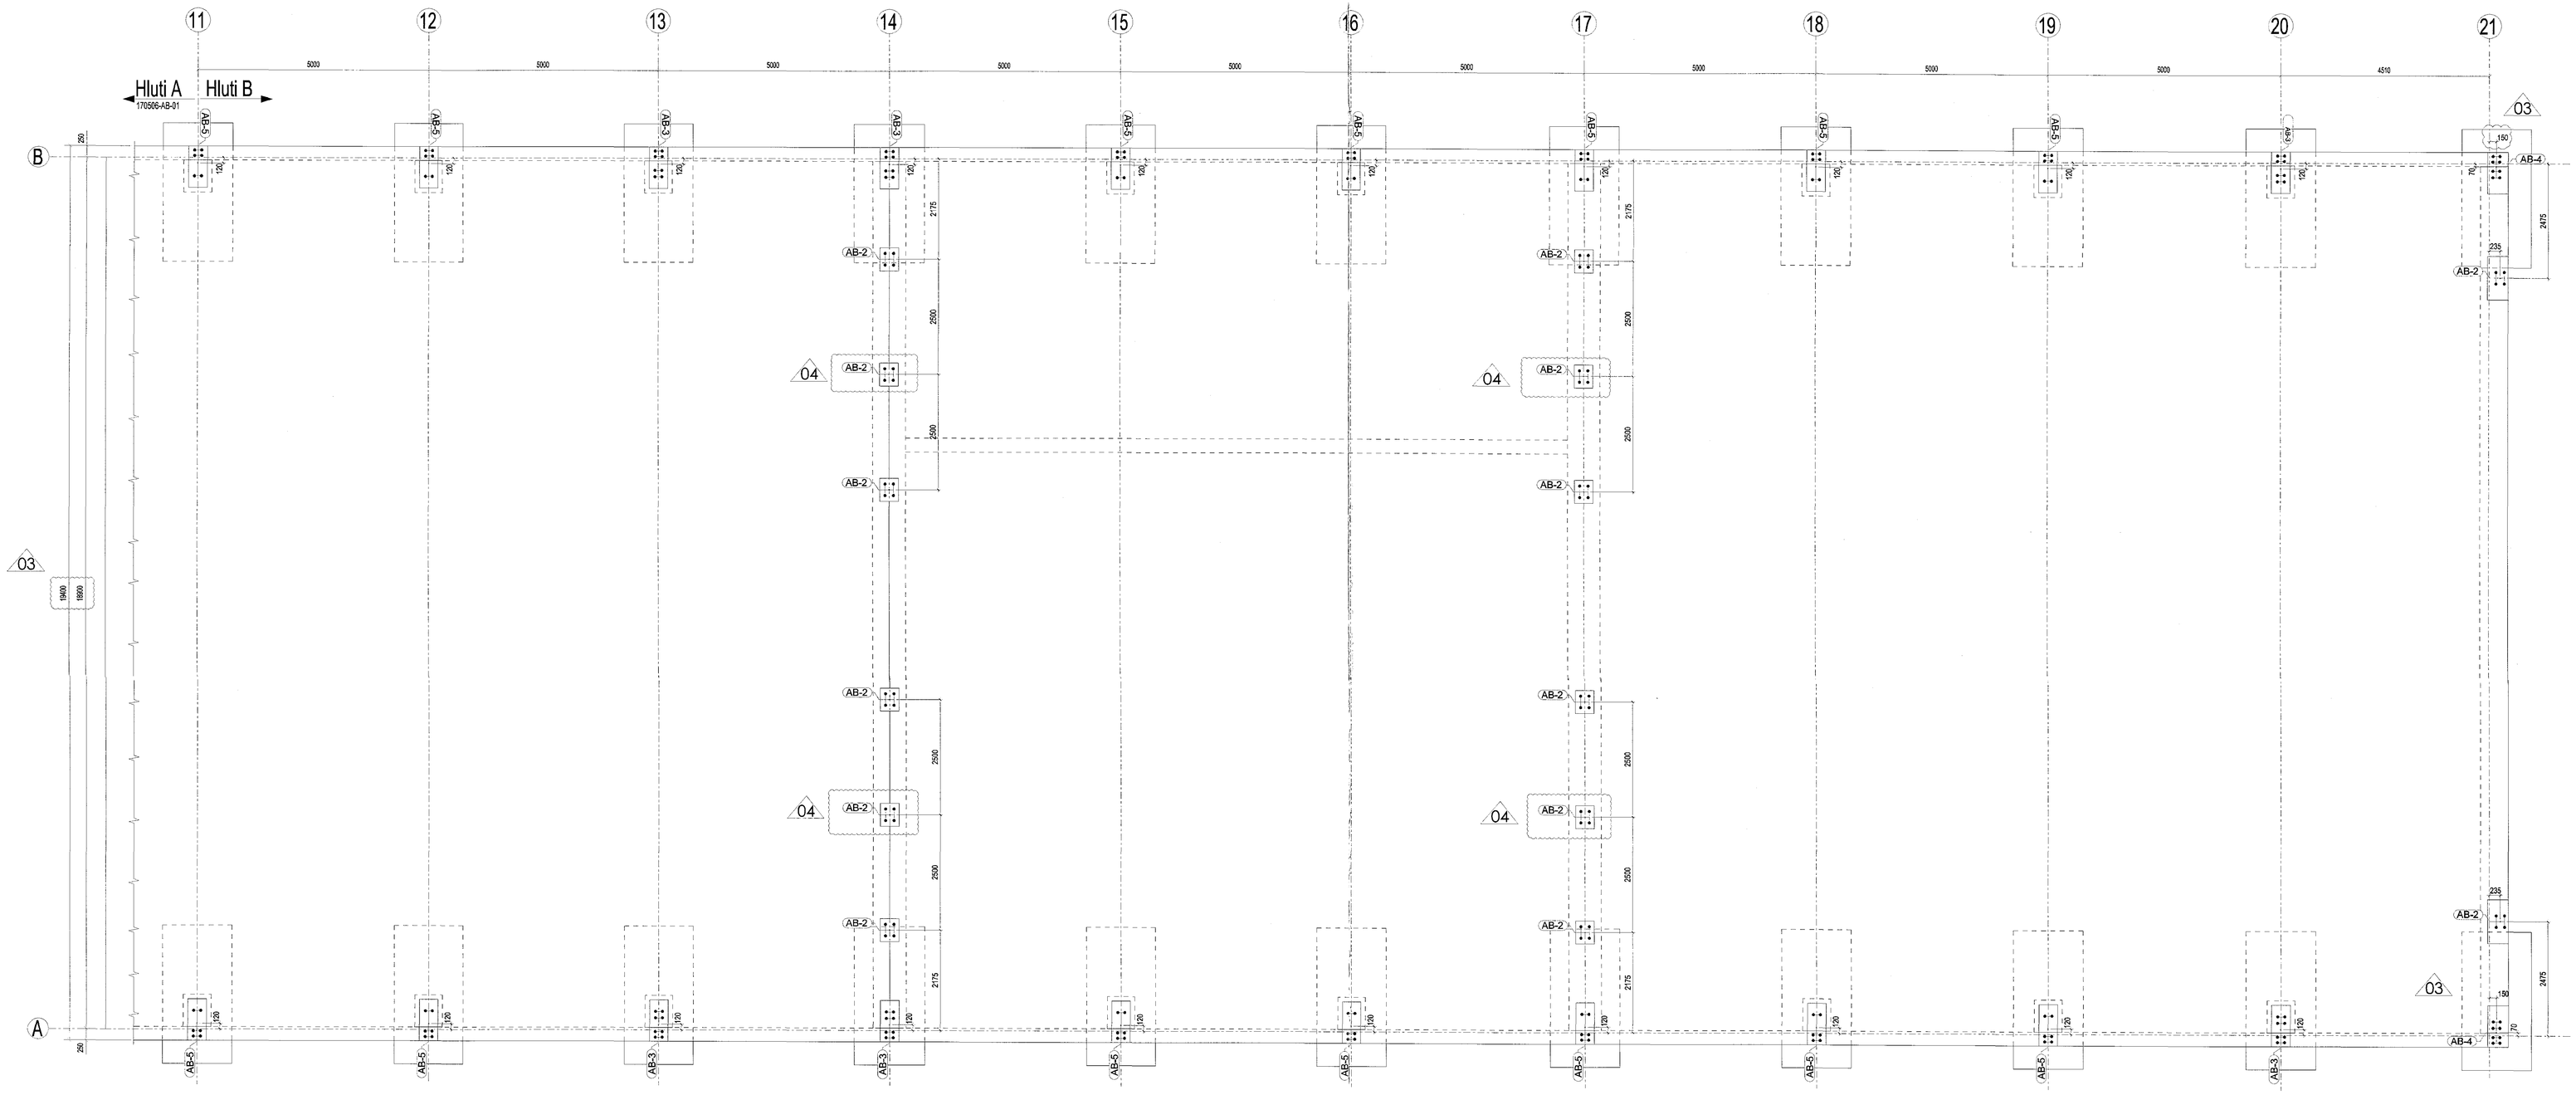

1. ÞESTI TEKNING ER EKKI Í KVARÐA
2. ÖLL MÁL ERU Í [mm]
3. ÖLL MÁL Á SÖKKULBOTUM ERU GEFIN Í MIÐJU Á BOLTASTELLI.
4. AFSTAÐA BOLTA ER TEKIN FRAM MEÐ AFSTÖÐU MERKJUM
5. GERÐ SÖKKULBOLTARS ER 8.8. SÖKKULBOLTAR ERU HEILSNITTAÐIR.
6. GERÐ Á SKINNUM ER S235JR.
7. LÁMARKS DÝPT SÖKKULBOLTA Í STEYPU: 500mm (B-1), 960mm (B-2)

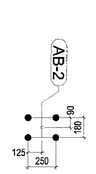

Deili of: AB-2

FJÖLDI: **14**
GERÐ BOLTAR: **B-1**
SKINNUR: **TPL-2**

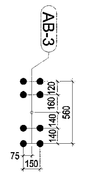

Deili of: AB-3

FJÖLDI: **6**
GERÐ BOLTAR: **B-2**
SKINNUR: **TPL-3**

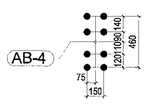

Deili of: AB-4

FJÖLDI: **2**
GERÐ BOLTAR: **B-2**
SKINNUR: **TPL-4**

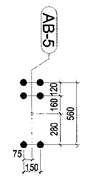

Deili of: AB-5

FJÖLDI: **12**
GERÐ BOLTAR: **B-2**
SKINNUR: **TPL-5**

SÖKKULBOLTAR DEILIS

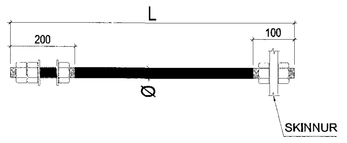

SÖKKUL-BOLTAR	FJ.	Ø	L	GERÐ	ATH.
B-1	56	Ø30	750	8.8	R.
B-2	136	Ø30	1200	8.8	R.

SÖKKULBOLTAR INNSTEYPTIR

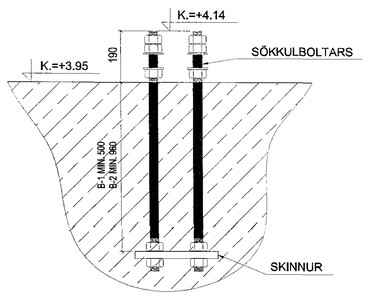

04 SKINNUR

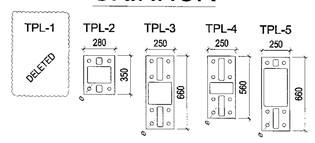

04

SKINNUR	FJ.	Ø	W	H	ÞIKT.
TPL-1		DELETED			
TPL-2	14	Ø33	280	350	8
TPL-3	6	Ø33	250	660	8
TPL-4	2	Ø33	250	560	8
TPL-5	12	Ø33	250	660	8

Breyting	Dags	Lýsing	Teiknað
04	16-03-2018	Reissue for construction	RR
03	04-01-2017	Reissue for construction	RR
02	03-01-2017	Issue for construction	DD
01	12-10-2017	Realise for review	RR

Fyrirtæki
Suðurlist ylir.
Lónsbraut 2, IS-220 Hafnarfjörður
Ísland

Verkefni
ÓSEYRARBRAUT 29, MHL.02
Óseyrarbraut 29, 220 Hafnarfjörður, Ísland

Heiti teikningar
SÖKKULBOLTAR PLAN - HLUTI B
GRUNNMYND SNID SERMYNDIR

Teiknað
Dominik Dzilepko

Aðalhönnuður
Sigurður Hallórsson, kt.230356-3479
Byggingatæknifræðingur, Lindarhvoli 35, 110 Reykjavík
Sími: 7752333, Netfang: Sigurdur@vst.is, Halldorsson@greyjoinn.is

Sigurður Hallórsson 25/4/2018

mkv.	Breyting	Teikning nr.	Stærð
1:100 NTS	04	170506-AB-02	A0