


**MÖTTENND**  
 Þrjúþykkt þann  
 04. maí 2018  
 Byggingafrúlaúinn í Hafnarfirði

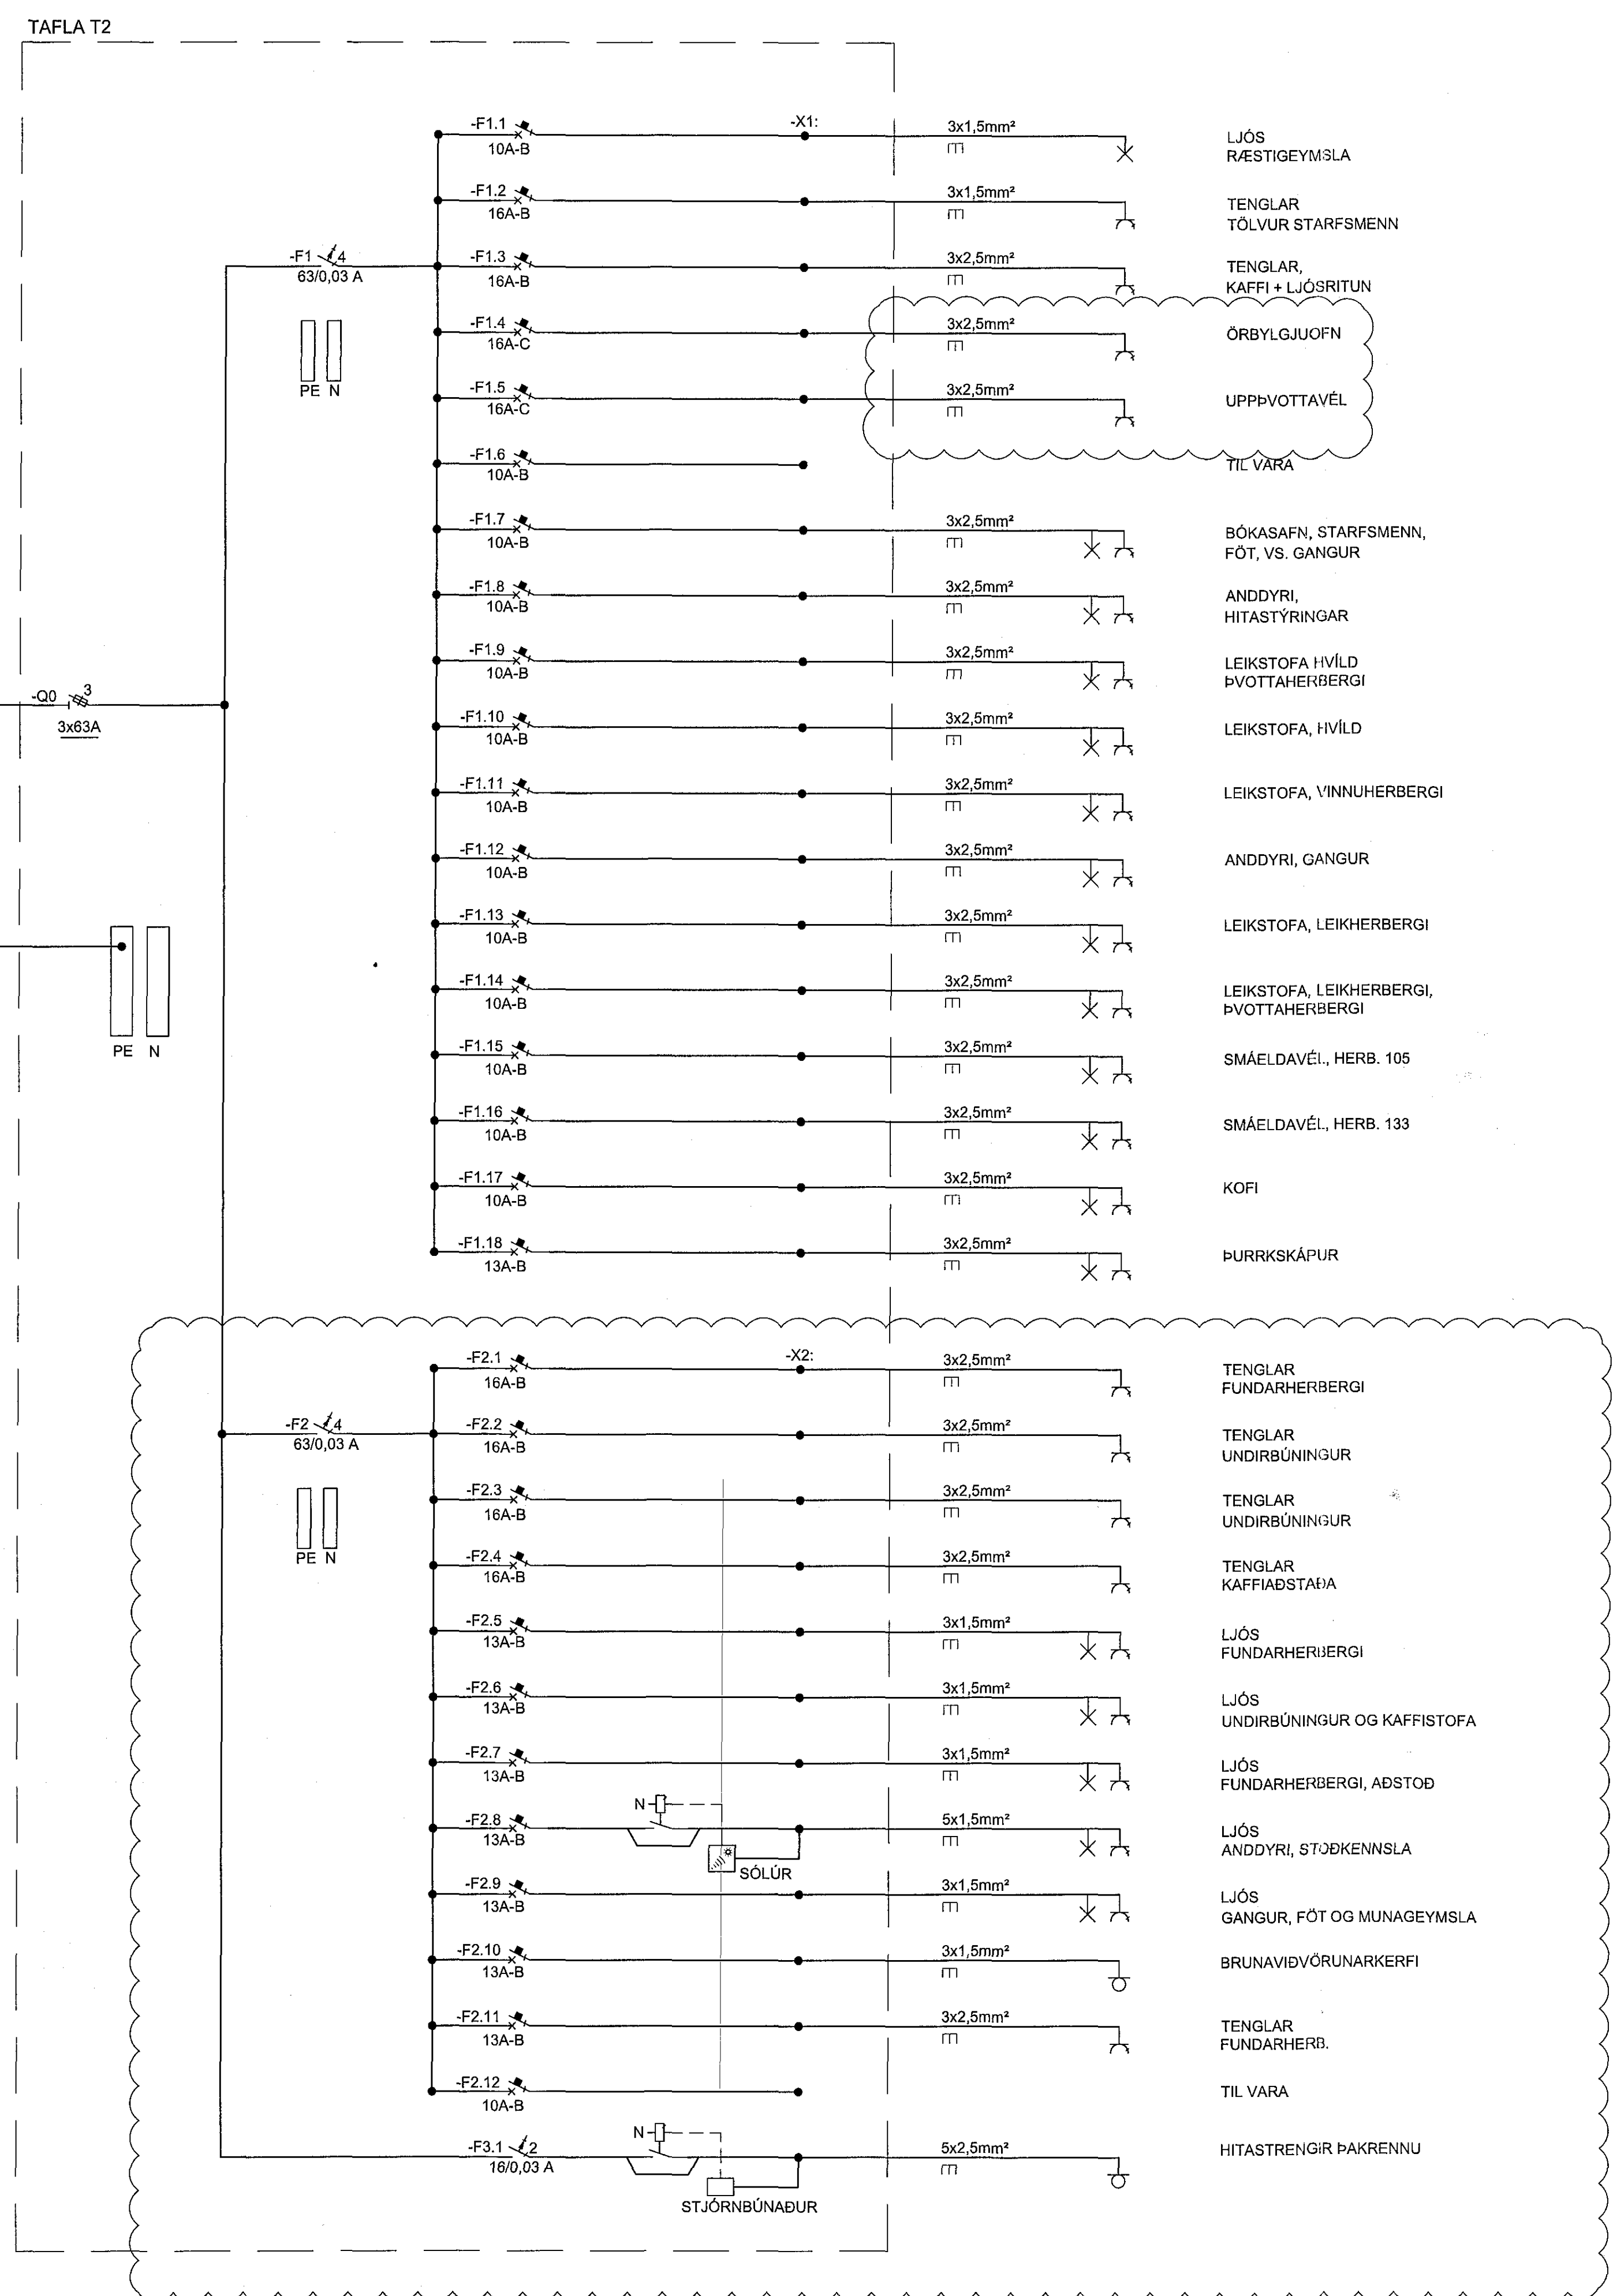

ÚTGÁFUERILL					
ÚTG.	DAGS.	SKYRINGAR	HANNAÐ	YFIRF.	SAMB.
01	28.02.2018	VIÐBÆTUR Í TÖFLU		PJ	GJ

DAGS. UNDRISKRIFAR: F.H. MANNVITS (NAFN OG KT.)  
 30.04.2018  
 DAGS. UNDRISKRIFAR: SAMRÆMINGARHÖNNUÐUR / HÖNNUNARSTJÓRI (NAFN OG KT.)  
 30.04.2018  
 HÖNNUÐUR

**MANNVIT**  
 Úrðarvafi 6 203 Kópavogi Sími: 422 3000 Fax: 422 3001  
 www.mannvit.is mannvit@mannvit.is Kt: 430572-0169

HEITI VERKS  
**STADARHVAMMUR 23**  
**LEIKSKÓLINN HVAMMUR**  
**220 HAFNARFJÖRÐUR**

HEITI TEIKNINGAR  
**RAFLAGNIR**  
**EINLÍNUMYND**  
**TAFLA T2**

FRUMÚTGÁFA	MKV.	STÆRD
XX		A1
VERKJÓMUR	VERKHLUTI	TEIKNINGANUMER
3.151.300	000	EDR-R105
		ÚTGÁFA
		01