

Sambýkkt þann
02. maí 2018
Byggingatillitðinn í Hlítri 1

ADALHÖNDUR

Dag.	Dags.	Skýring	Br. af:	Virf.
A	28.07.2017	Vinnutölning	HSG	AG
B	18.09.2017	Frárennslí upplært	HSG	AG
C	20.10.2017	Frárennslí upplært	HSG	AG
D	05.12.2017	Frárennslí upplært	HSG	AG
E	22.02.2018	Stærð á lög breytt	HSG	RS
F	18.04.2018	Frárennslí upplært	HSG	RS

ÁRTUN ADALHÖNDURAR:

ÚTI
ARKITEKTAR
BALDUR Ó. SVAVARSSON
ARBREKTI FAJ SAMMÁRK
120337 5149


— Frárennslí skólp
- - - Frárennslí regnvatn

Ómerktur hringur táknar að lög færist upp eða niður innan hæðar.
Hringur merktur PU, PN eða PU/PN táknar að lög færist upp eða niður á milli hæða.

T.K - Áætlaður topp kóti
B.K - Botnkóti

GN - Gólfniðurfall
PP - Hljóðeinangrandi frárennslispiða
SJ - Steypujárns piða

Allar lagirnir í stofnum og undir lofti skulu vera SJ nema annað sé tekið fram.
Greina lagirnir að hreinlætistækjum skulu vera PP.

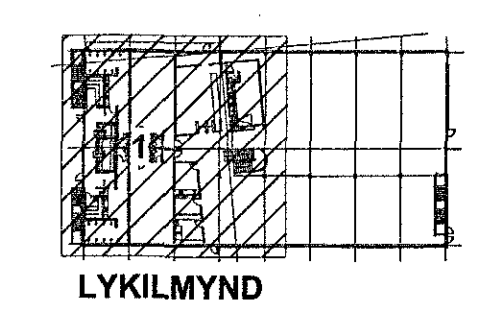

EFLA
VERKFRÆÐISTOFA
Sími 412 6000 www.efla.is


World Class
Tjarnarvellir 7
221 Hafnarfjörður

Lagnir og loftræsikerfi
Fráveitukerfi
Grunnmynd kjallara - Hluti 1

TERMINNÚMÉR: BLADSTÆRD HANNAÐ: HSG
2768-004 A1 TEKNAÐ: APK
00_2_23_01 VEFREIÐ: AG

DAGS: MELKVARÐI ÚTGÁFA
28.07.2017 1:50 F

SAMBYKKT: Ráðgjafi H. Steinhilmarsson
KENNITALA: 031149-4449

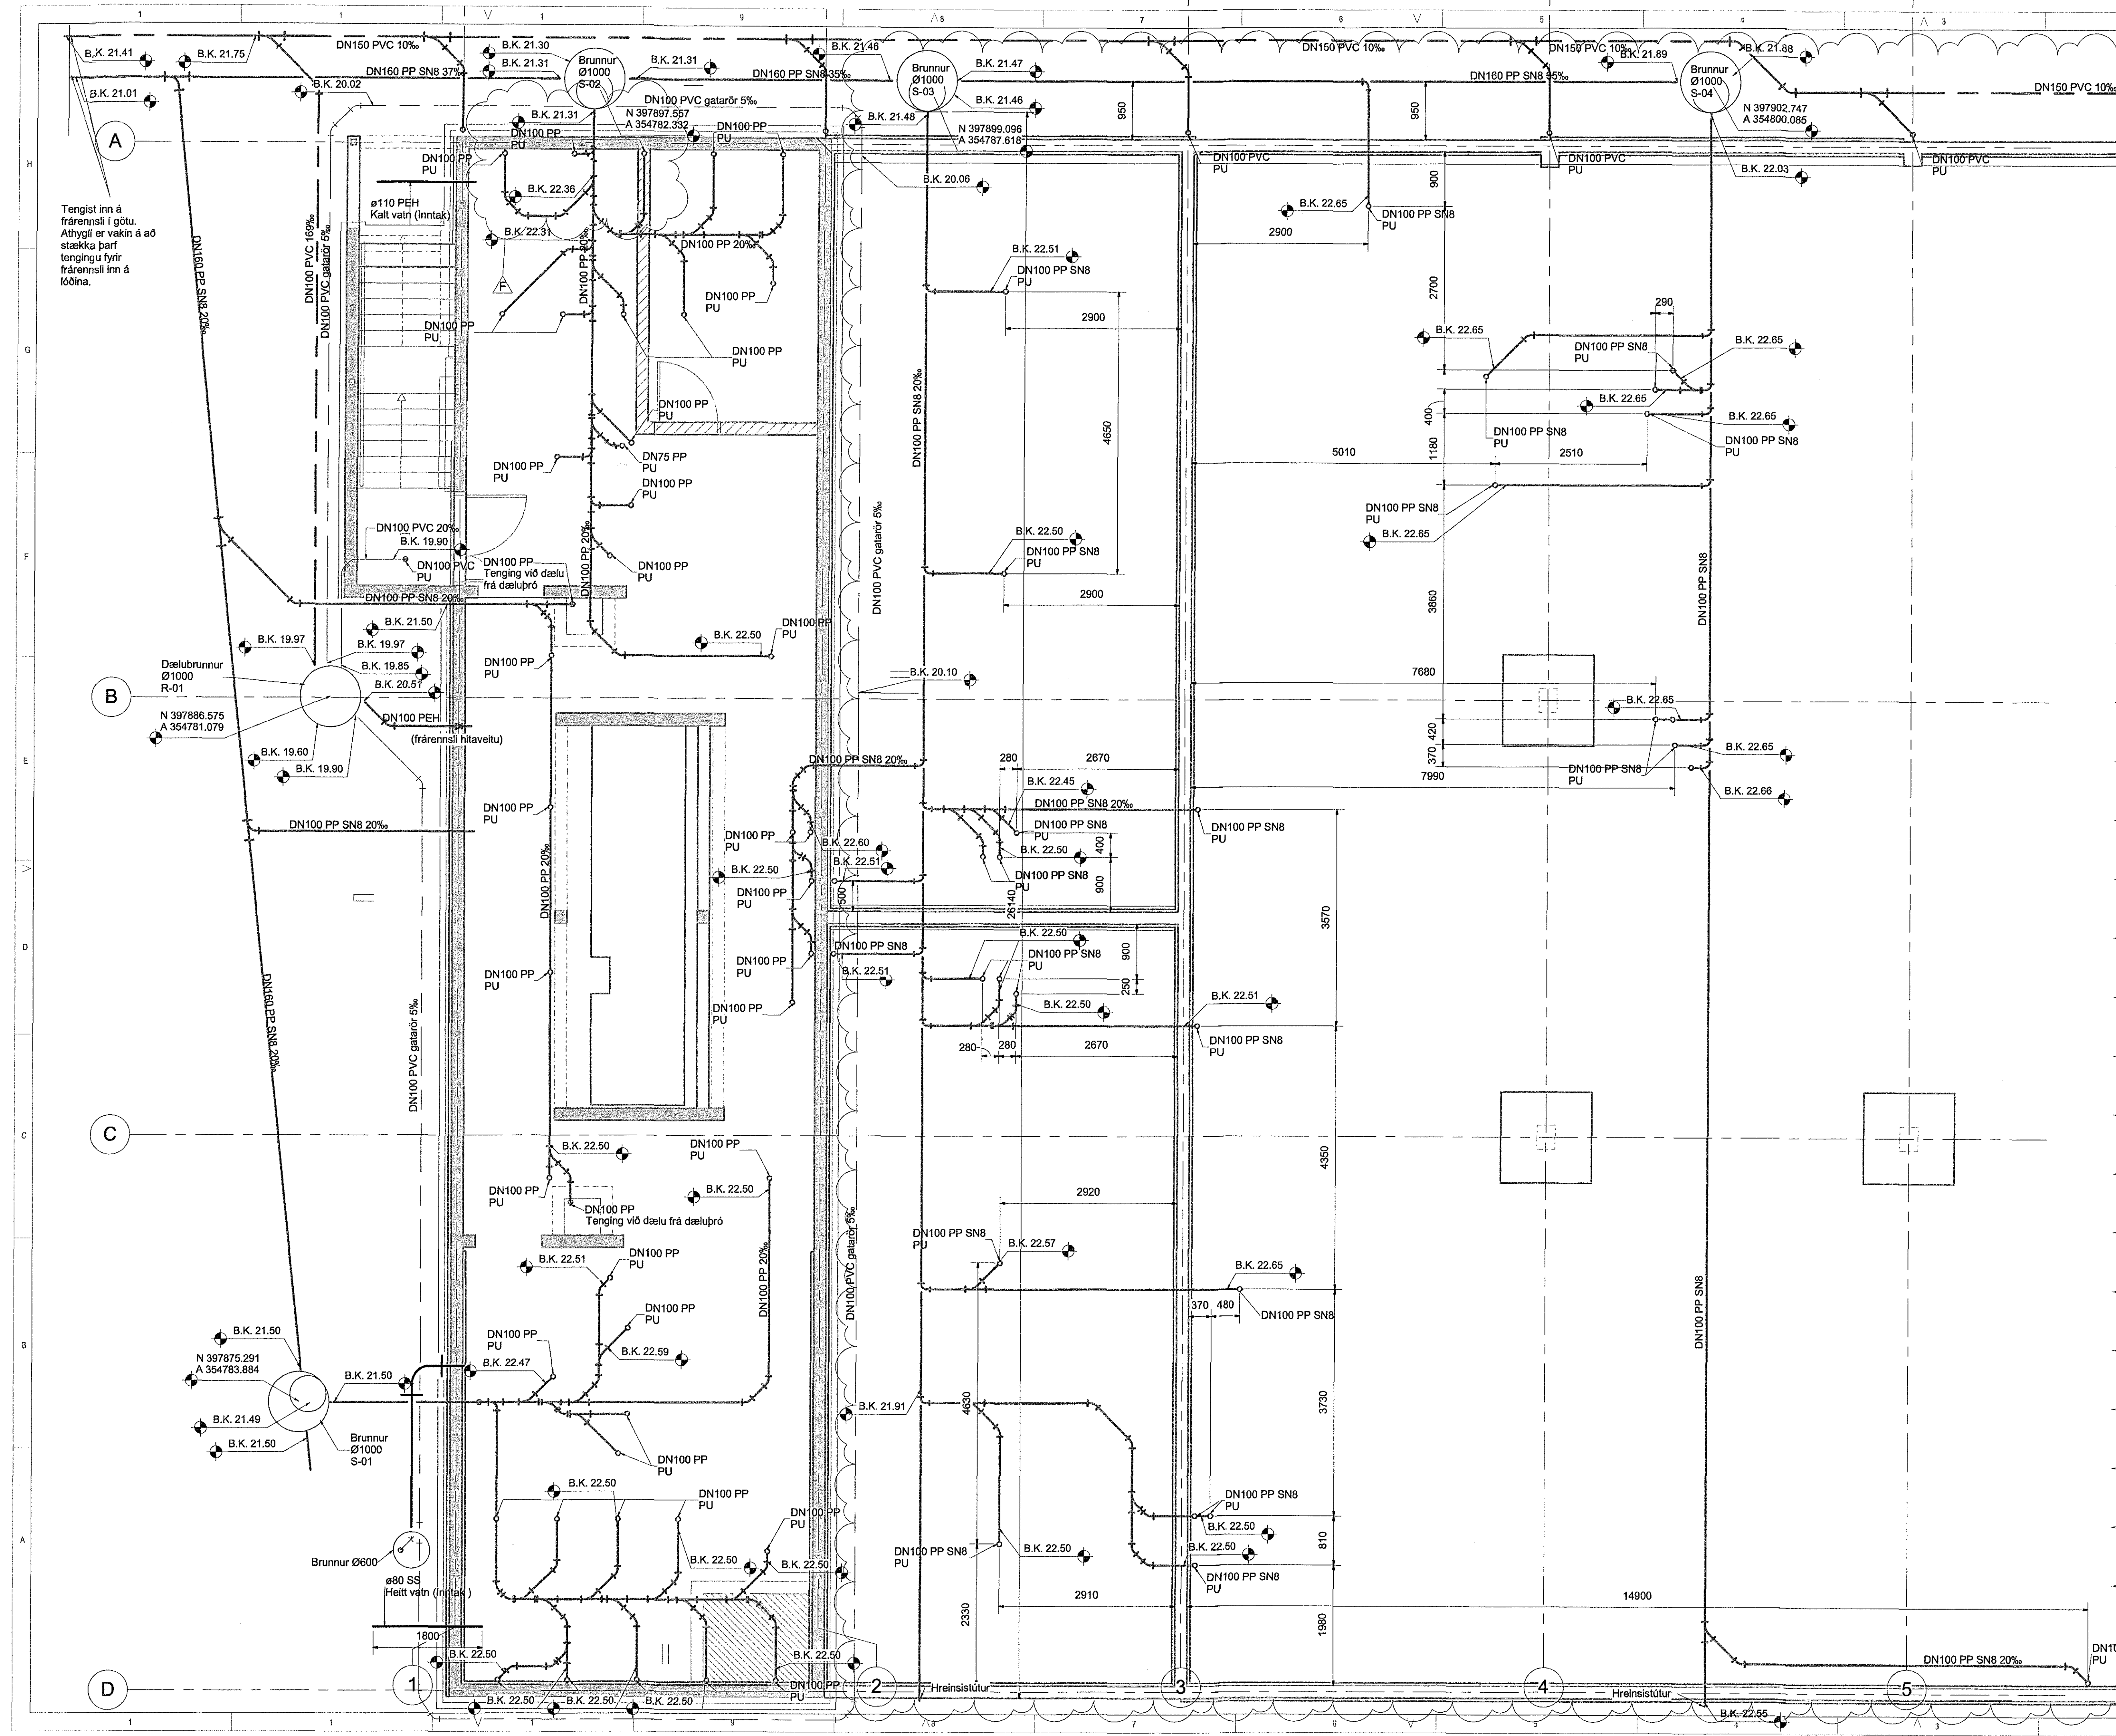

Tengist inn á frárennslí í götu. Athygli er vaktin á að stækka þarf tengingu fyrir frárennslí inn á löðina.

Dæluþunnur Ø1000 R-01
A 354781.079

Brunnur Ø1000 S-01
N 397875.291
A 354783.884

Brunnur Ø600
