Viðsáð 17.4.2018 10:01:53 Útprentun: 02.11.2017

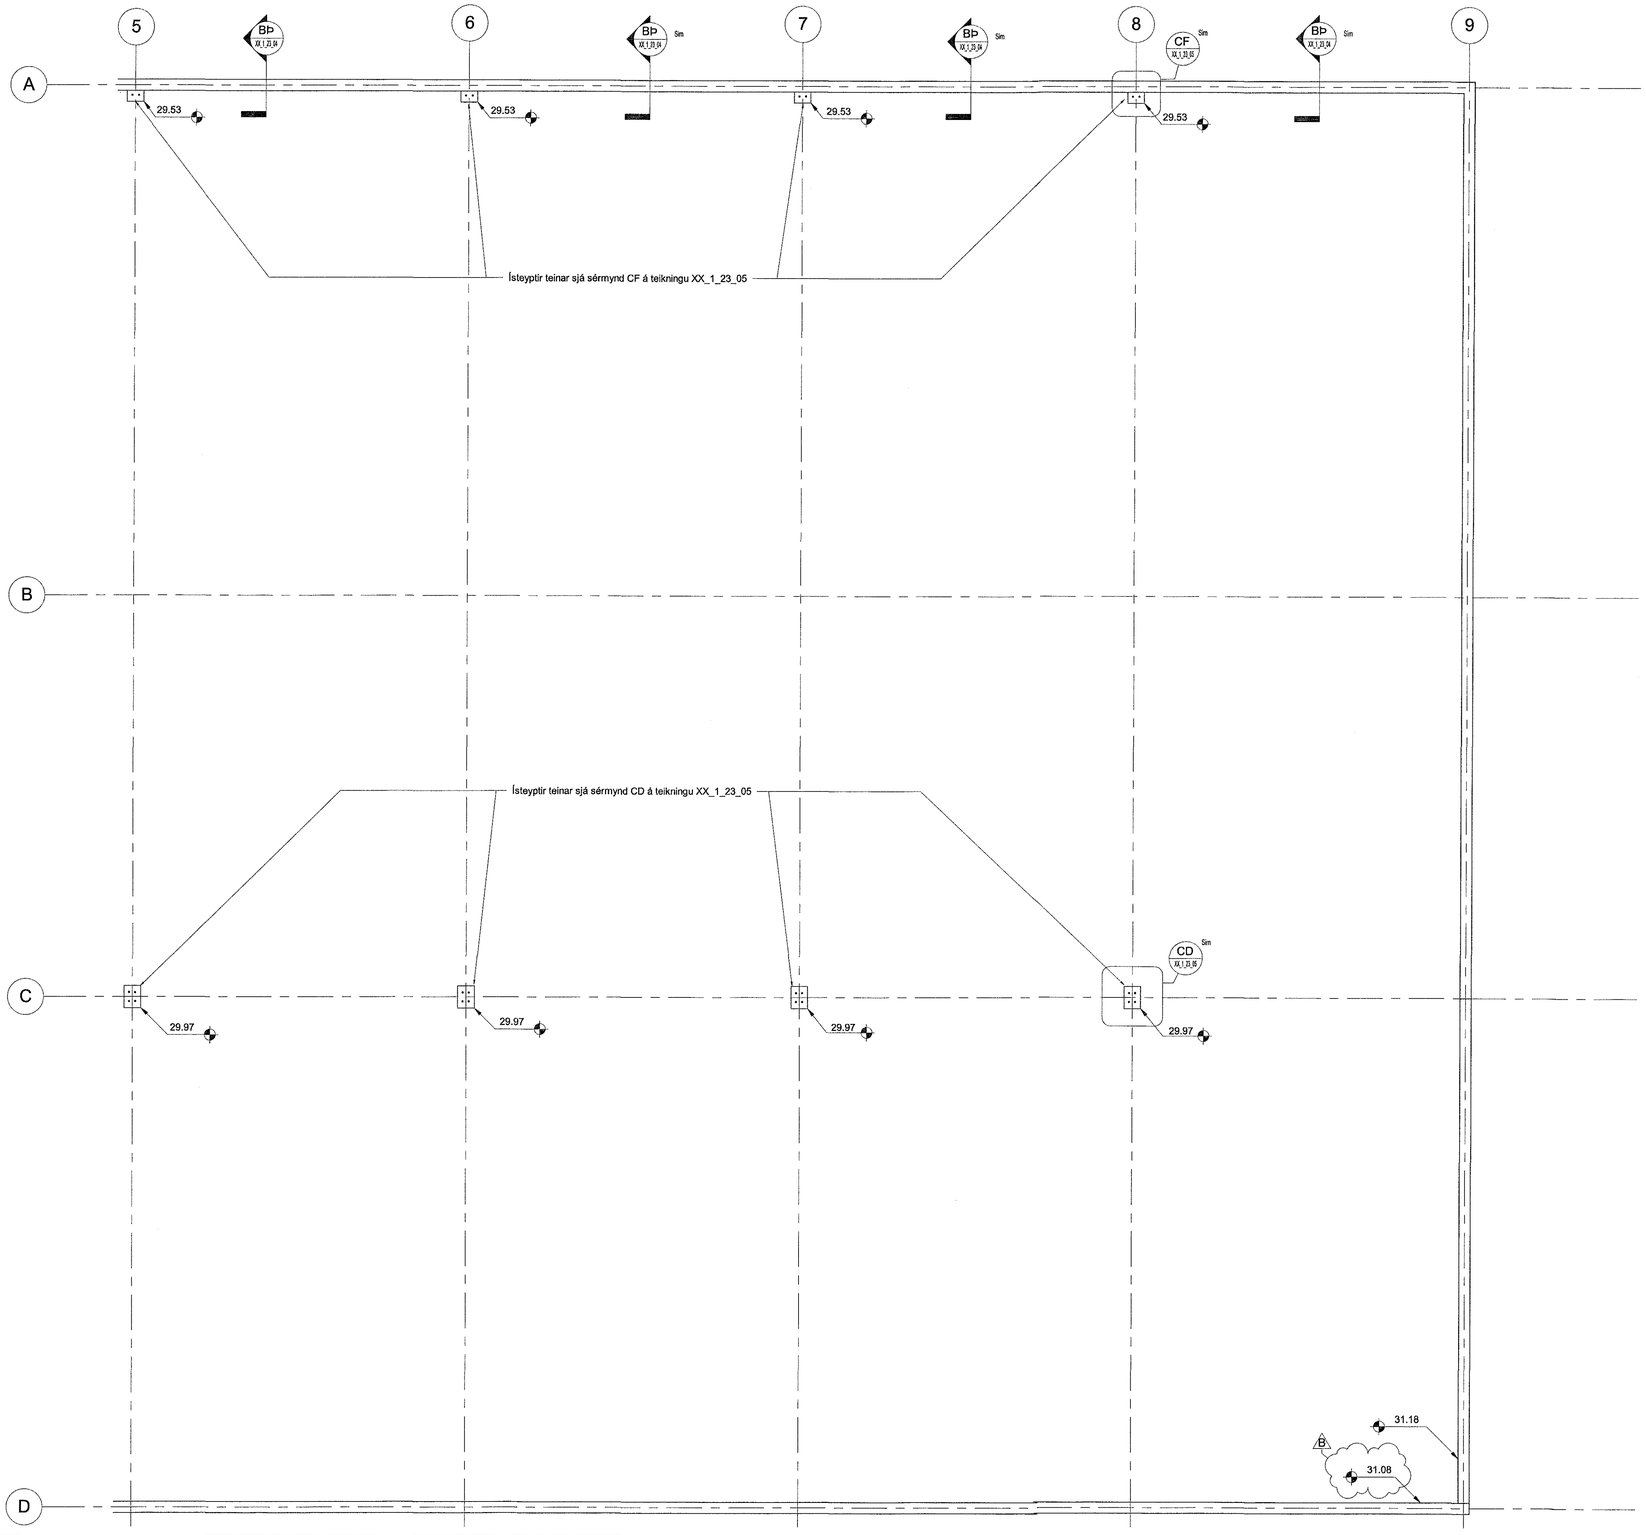

Samþykkt þann 02 maí 2018
Byggingafulltrúinn í Hafnarfirði

AÐALHÖNNUÐUR

Útg.	Dags.	Skýring	Br.af:	Yfirf.
A	2.11.2017	Deili bætt við	BJÞ	ÓÁI
B	17.04.2018	Breyting á hæðarkóða	BJÞ	ÓÁI

Skýringar.

Öll mál eru í mm. nema hæðarkótar í m.

Sjá almenn skýringablöð,
teiknignar XX_1_04_01, XX_1_04_02,
XX_1_04_03, XX_1_04_04, XX_1_04_05, XX_1_04_06.
Sjá einnig gataplön og teikningar annarra hönnuða sem tilheyra þessu verki.

Horft er niður á gólflö. Veggir ofan plötu eru sýndir með heilum línum, veggir og bitar neðan plötu eru sýnd með brotnum línum.
Járn í efri brún plötu eru sýnd með heilum línum og eru auðkennd með bókstagnum T. Járn í neðri brún plötu eru sýnd með brotnum línum og eru auðkennd með bókstafnum B.

ÁRITUN AÐALHÖNNUÐAR:

ÚTI INNI
ARKITEKTAR
BALDUR Ó. SVAVARSSON
ARKITEKT FAÍ SAMARK
120357 5149

EFLA
VERKFRÆÐISTOFA
sími 412 6000 www.efla.is

World Class
Tjarnarvellir 7
221 Hafnarfjörður

Burðarvirki
Steypa
Grunnmynd við þak - Hluti 02

TEIKNINÚMER	BLAÐSTÆÐ	HANNAÐ	BJÞ
2768-004	A1	TEIKNAÐ:	KJZ
03_1_24_02		YFIRFARIÐ:	ÓÁI

DAGS.	MÆLIKVARÐI	ÚTGÁFA
02.11.2017	1 : 50	B

SAMÞYKKT: Bjarni Þór Pálsson
KENNITALA: 291163-5139

C:\Users\kjz\Documents\BUR_Tjarnarvellir 7_2017_alhgra.zuzrevsiku.rvt