



Sambýkt bann
02. maí 2018
Byggingafulltrúinn í Hafnarfjörð

ADALHÖNDLUN

Útg.	Dags.	Skýring	Br.af.	Yfir.
A	17.11.2017	Verktækning	BJP	ÓÁI
B	16.02.2018	Texti upplýsinga og plötubreytt	BJP	ÓÁI
C	17.04.2018	Breyting á hæðarkóða	BJP	ÓÁI

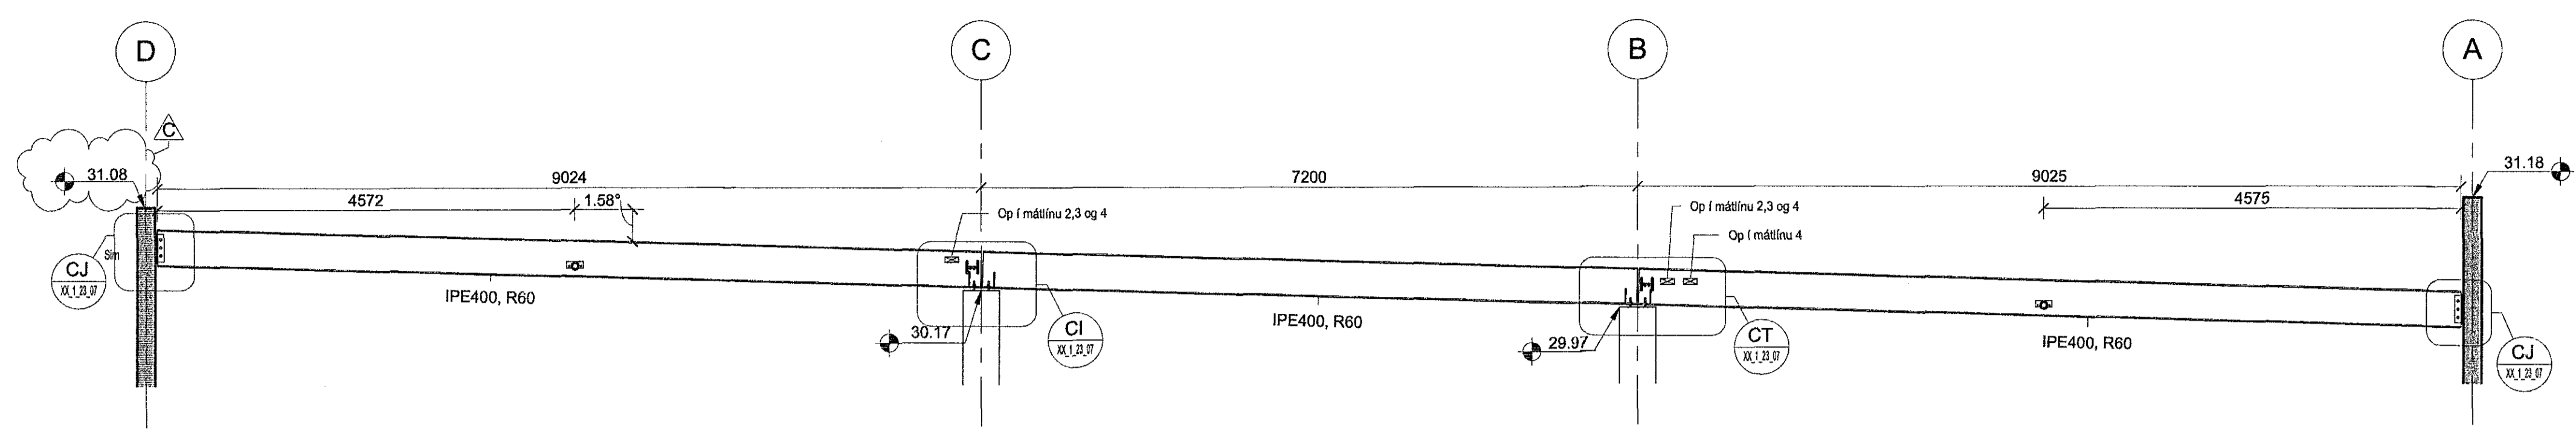

BS Snið BS
03_1_21_01 1:50

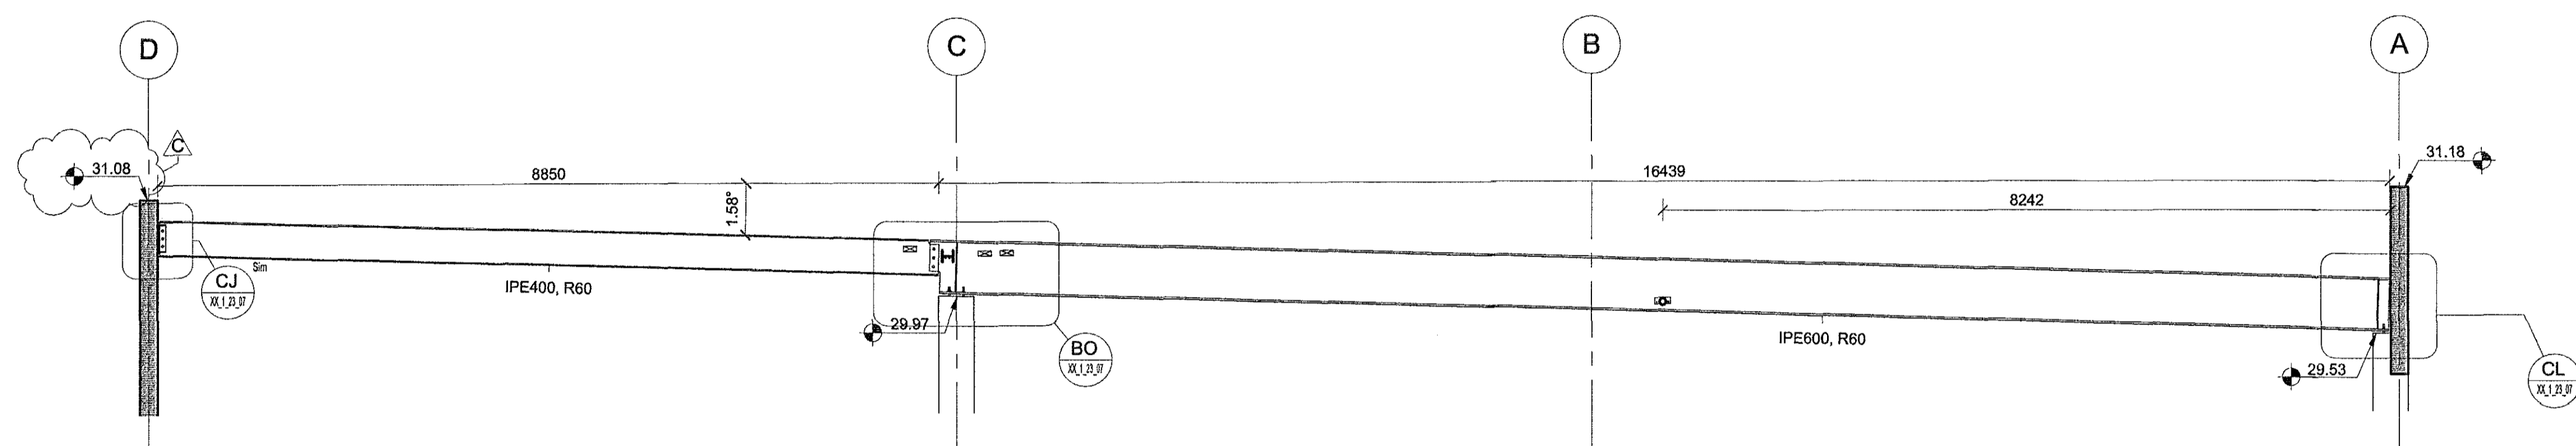

BR Snið BR
03_1_21_01 1:50

Skýring
Allt smíðastál í þaki skal vera í styrkleikaflokki S235JR.
Verktaki skal framleiða og reisa öll stálvirki ásamt því að útbúa nauðsynlegar smíða- og málaþekningar ("shop drawings") og aðrar þær teikningar er hann telur þurfa til uppsetningar stálvirkjanna umfram teikningar hönnuða. Sýnileg burðarkerfi skulu mynda helstætt kerfi, þannig að ásynnd þeirra verði í samræmi við óskir arkitekts og kennisnið á teikningum burðarþolshönnuða.
Verktaki skal samræyna málsetningar með málningum á verkstað.
Sjá einnig skýringarblað fyrir stálvirki, XX_1_04_05 og aðrar burðarþolsteikningar og teikningar annarra hönnuða sem tilheyra þessu verki.

Yfirborðsméðhöndlun:
Stálbita sem lenda inni í innveggjum (HEA140 bitar) skal grunna með góðum smíðagrunni t.d. sinkríkum epoxygrunni. Þurrflimþykkt grunnins skal vera 25-40 µm.

Stálvirki í mállinum 2-8 og stálvirki í mállinum 1 og 9 skal brunamála þannig að þeir uppfylli brunakröfu R60. Stálburðarvirki skal grunna og brunaverja með eldvörnarmálinu og yfirmála eins og lýst er fyrir önnur sýnileg stálvirki. Eldvörnarmáling og aðferð skal vera viðurkennt af Mannvirkjastofnun eða vottunaraðila sem stofnunin viðurkennir og þarf að tryggja sem R60 brunavörn á stálvirki þannig að hitastig í stálinu fari ekki yfir 550°C þegar virki verður fyrir stöðvötri brunadraum í 60 mínútur skv. ISO 834 (DS 10511). Taka skal tillit til þess að nauðsynleg efnisnotkun er háð þversniðseiginleikum burðarhitanna sem verja skal. Verktaki skal sýna fram á að U/A-hlutfalli sé náð í öllum tilfellum. Undirvinnu og framkvæmd skal vera í fullu samræmi við fyrirmæli framleiðanda og forsendur viðurkenningarinnar. Að verki loknu skal verkið tekið út og vottað af Mannvirkjastofnun eða aðila sem stofnunin viðurkennir. Grunnmáling, eldvörnarmáling og yfirmáling þurfa að hafa hver annart.

Önnur sýnileg stálvirki sem ekki þarf að brunaverja skal mála með málinu frá viðurkenndum málingarframleiðanda. Það málingarkerfi sem verktaki hefur notað skal sýna fram á sama framleiðanda og þannig valið að það henti. Verktaki skal leggja tillögu að málingarkerfi fyrir verkaupa til samþykktar. Frekari kröfur til yfirborðsméðhöndlunar er að finna í verkisýningu fyrir stálvirki.

ÁRHLUN ADALHÖNDLUNAR:
ÚTI
ARKITEKTAR
BALDUR Ó SVAVARSSON
ARKITEKT FAL SAMARK
120357 5149



World Class
Tjarnarvellir 7
221 Hafnarfjörður

Burðarvirki
Stálvirki
Snið

TEKNIÐGEMER	BLADSTYR	HANNAÐ	BJP
2768-004	A1	TEKNAÐ: KJZ	
XX_1_23_06		YFERFARÐ: ÓÁI	
DAGS.	MELKVAREI	ÓTGÁFA	
17.11.2017	1:50	C	
SAMÞYKKT:	Bjarni A. Póss		
KENNITALA:	291163-5139		

C:\Users\Kjz\Documents\BUR_Tjarnarvellir_7_2017_king_saravella.dwg