**Þrifa og hitakerfi-1h-mátl.-3-5 / B-l-hluti-C**

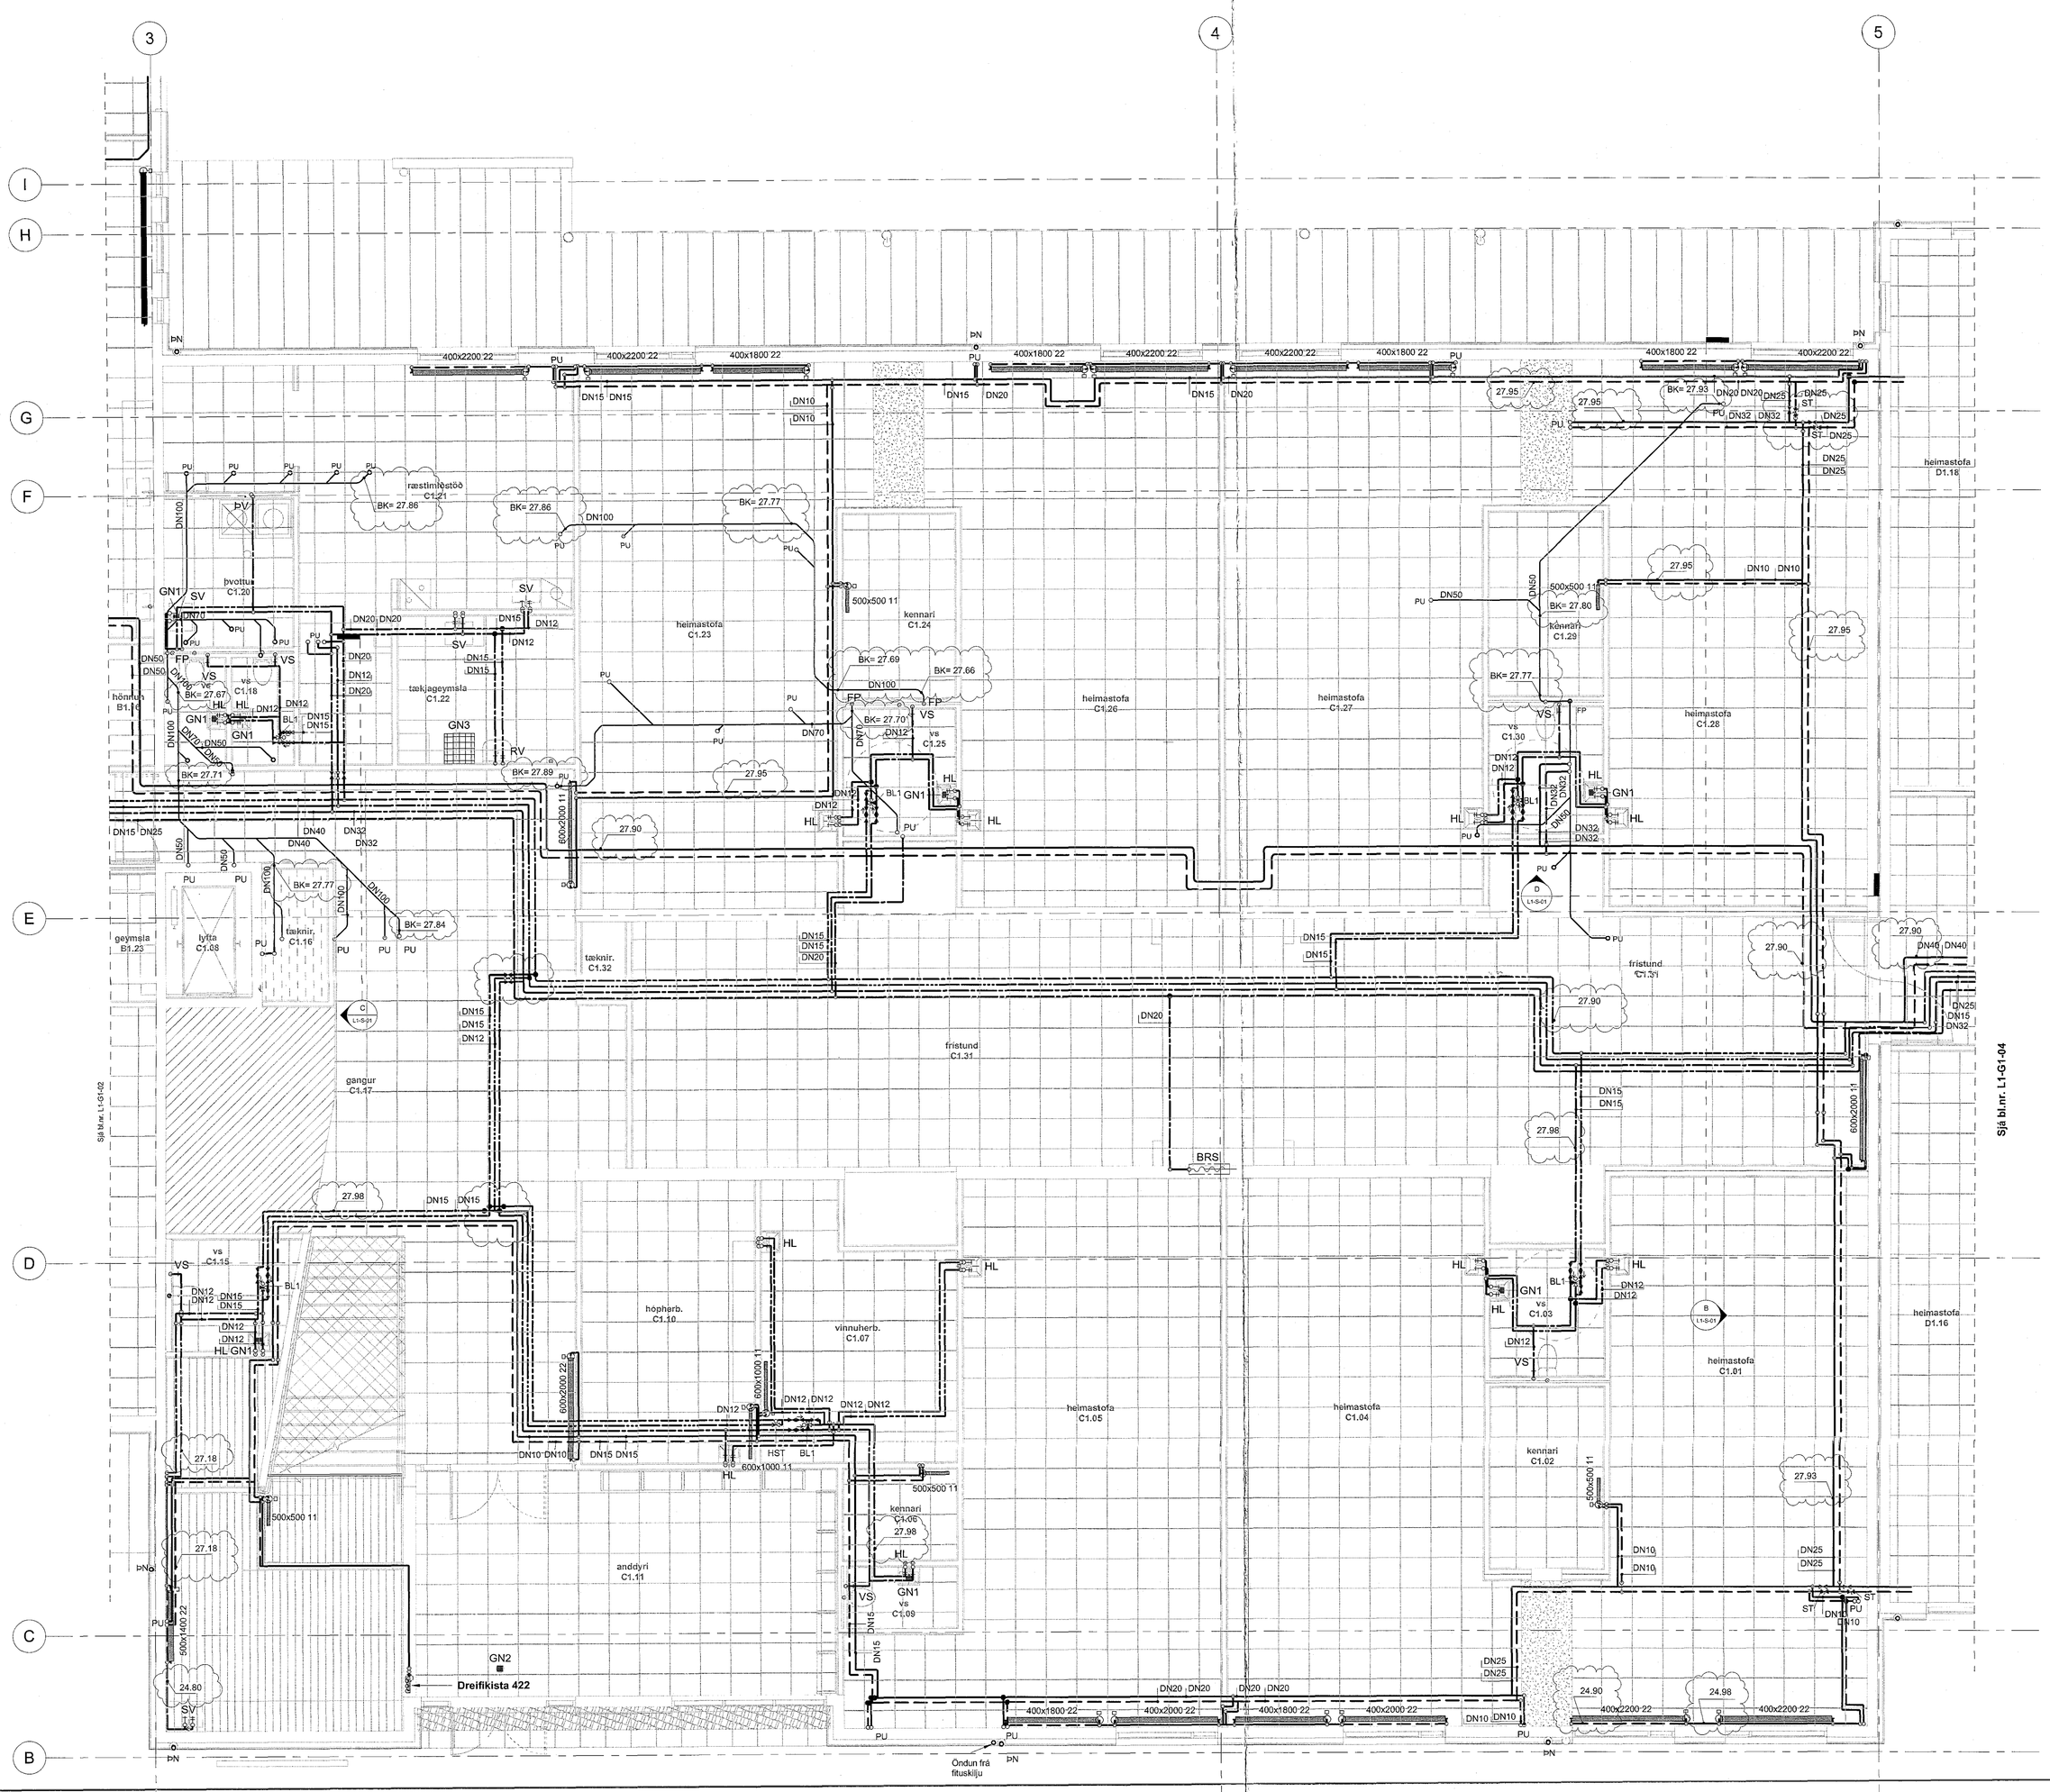


Samþykkt þann 16. maí 2016
Byggingafulltrúinn í Hafnarfirði

Áritun samræmingarhönnuðar

Dagsetning samþykkis aðaluppdrátta

Tilvísanir:

Almennar skýringar . . . . . L1-A-01

| Br. | Dags. | Breyting | Reikn. |
|---|---|---|---|
| A | 17.04.2016 | Aðlögun að breyttum lögnu | EHRH |

Verktaki

Yfirfarinn og samræmdur uppdráttur skv. skilmálum byggingarreglugerðar

Sótt um löggildingu skv. 4. mgr. 44. gr. laga nr. 160/2010

kt. 141105-4159

Verkteikning

VSÓ RÁÐGJÖF

KORGARTÚN 25, 105 REYKJAVÍK, SÍMI 585 8500, NETFANG vso@vso.is

Hádegisskarð 1, Hafnarfirði

Skóli, mhl. 01

Þrifa-, og hitakerfi

1 hæð

Geymsmynd, hluti C

Hannað í tölvukerfi: EH / HH

Teiknað:

Samþykkt: Kjartan Helgason

Kt.: 300697-5009

Kvarði: 1:50 ( A0 )

Teikn. nr.: 17207 L1-G1-03

Útgáfudagur: 26.02.2016

Br.: A

1:50 0 0,5 1 1,5 2 2,5 m

Slóð: C:\Users\thora\Documents\17207-Skóli í Skarðshlíð - Lagnir og loft_Farm2012.rvt