




Snið-F

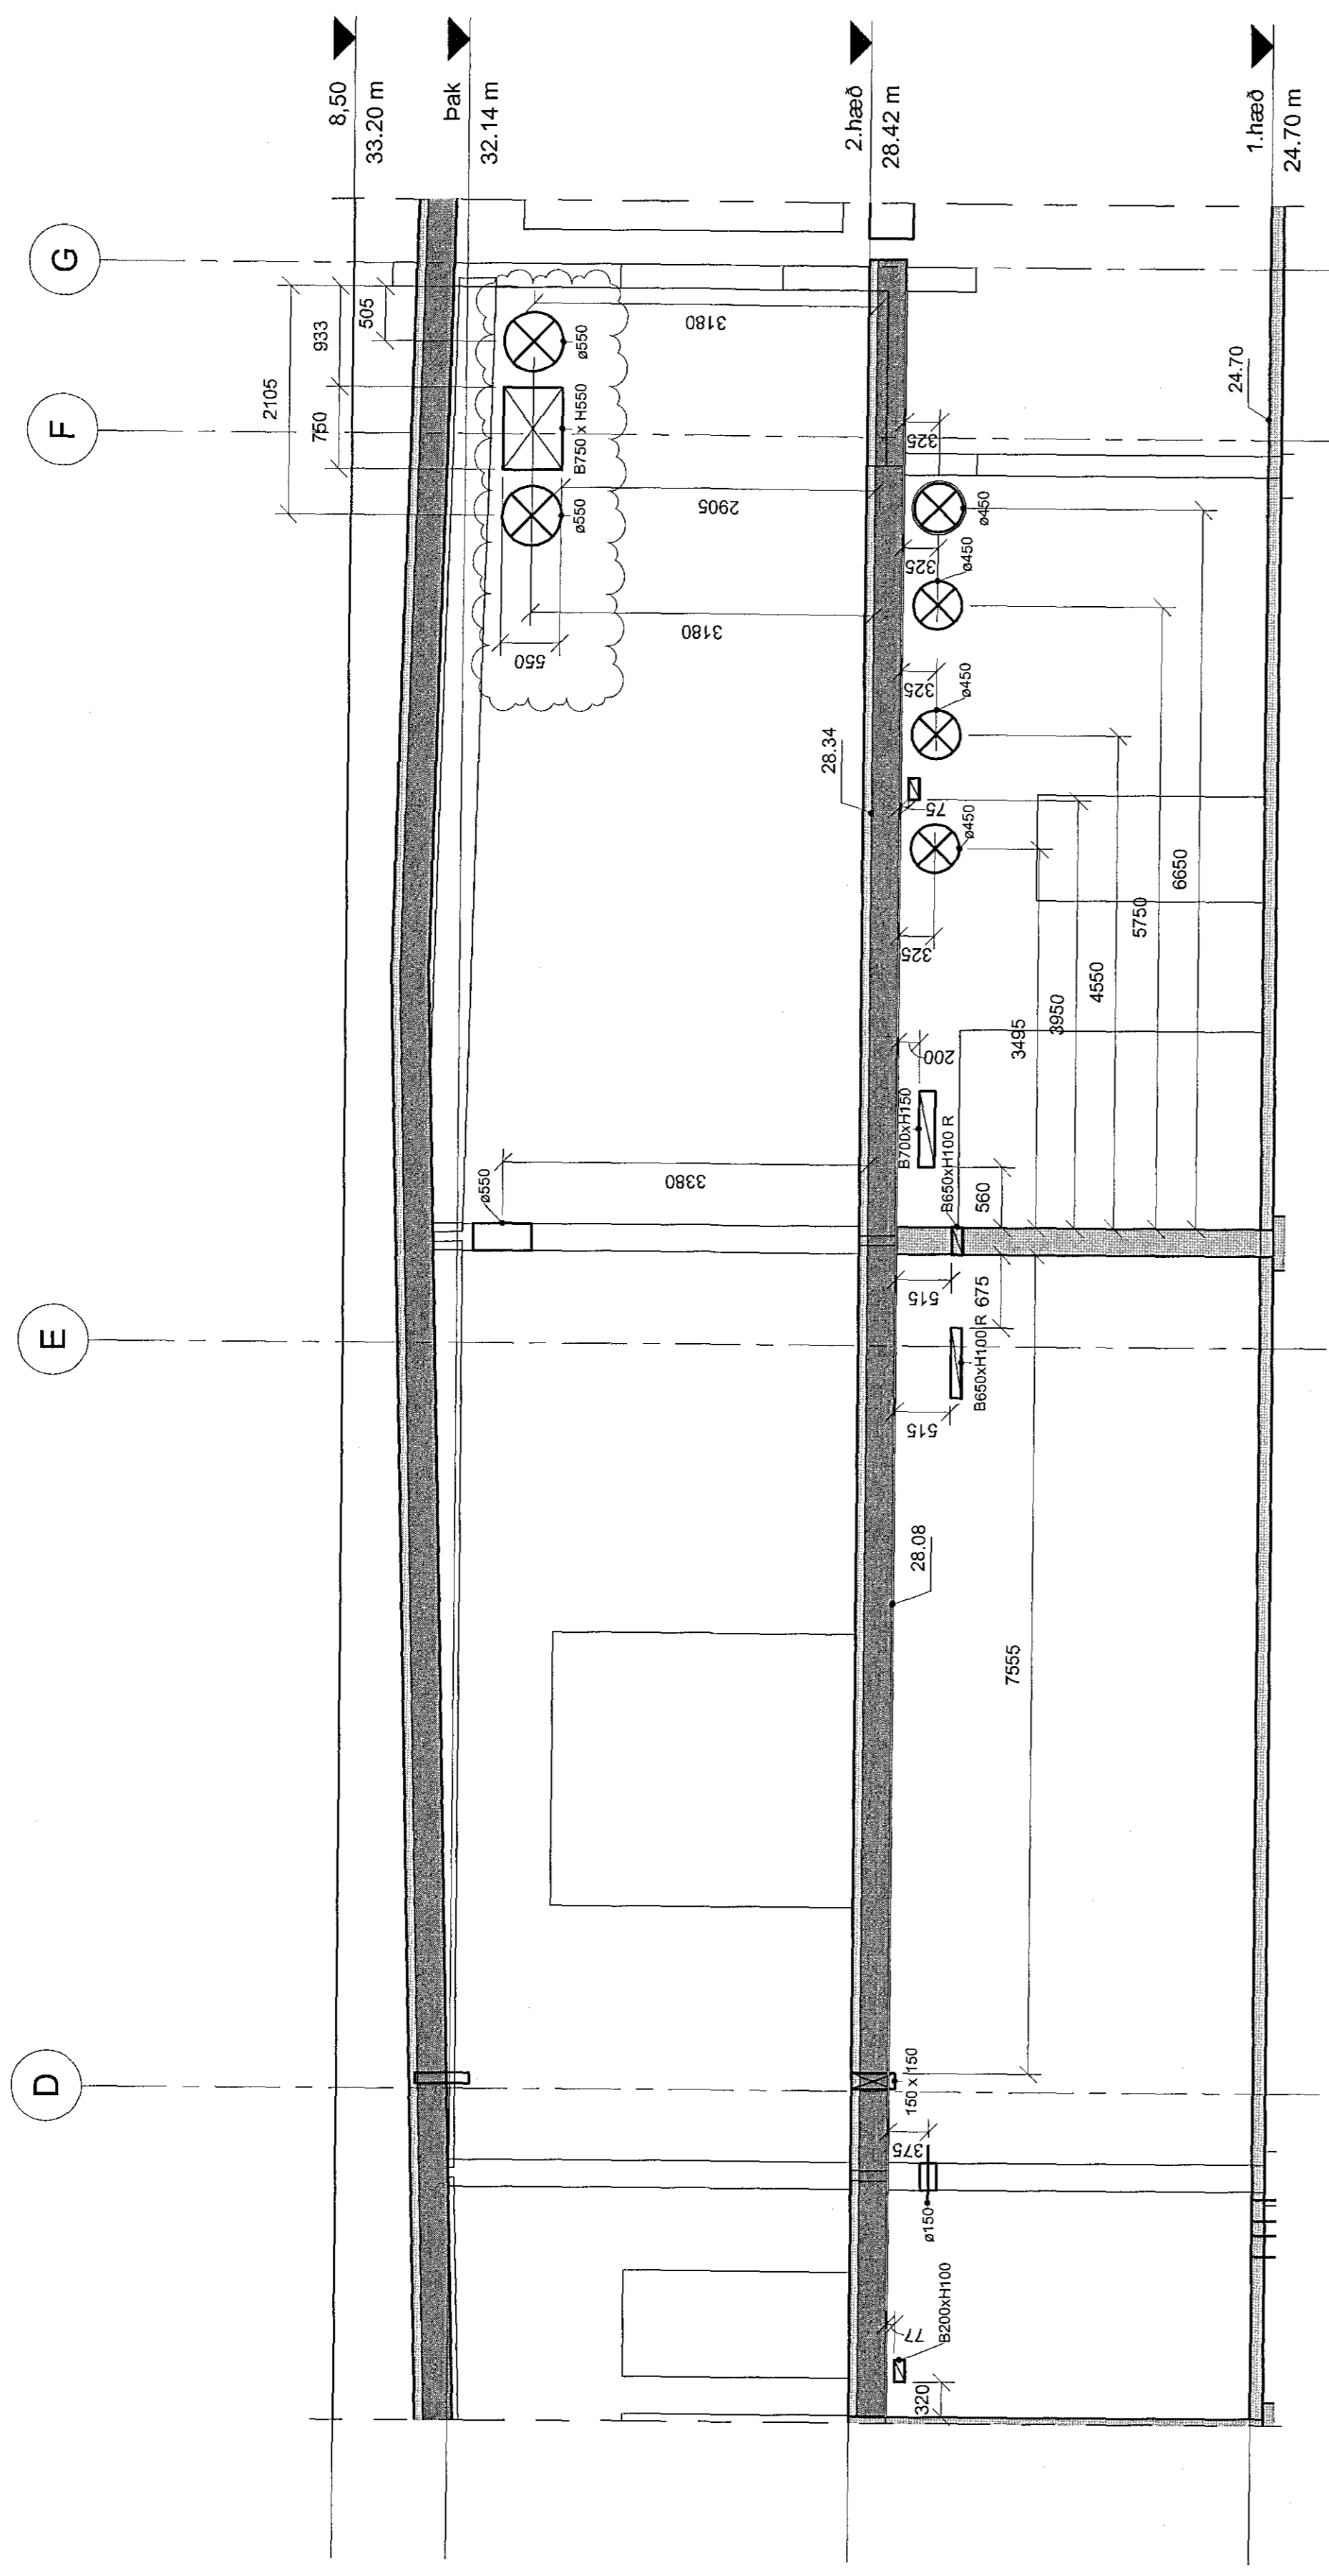


Snið-H

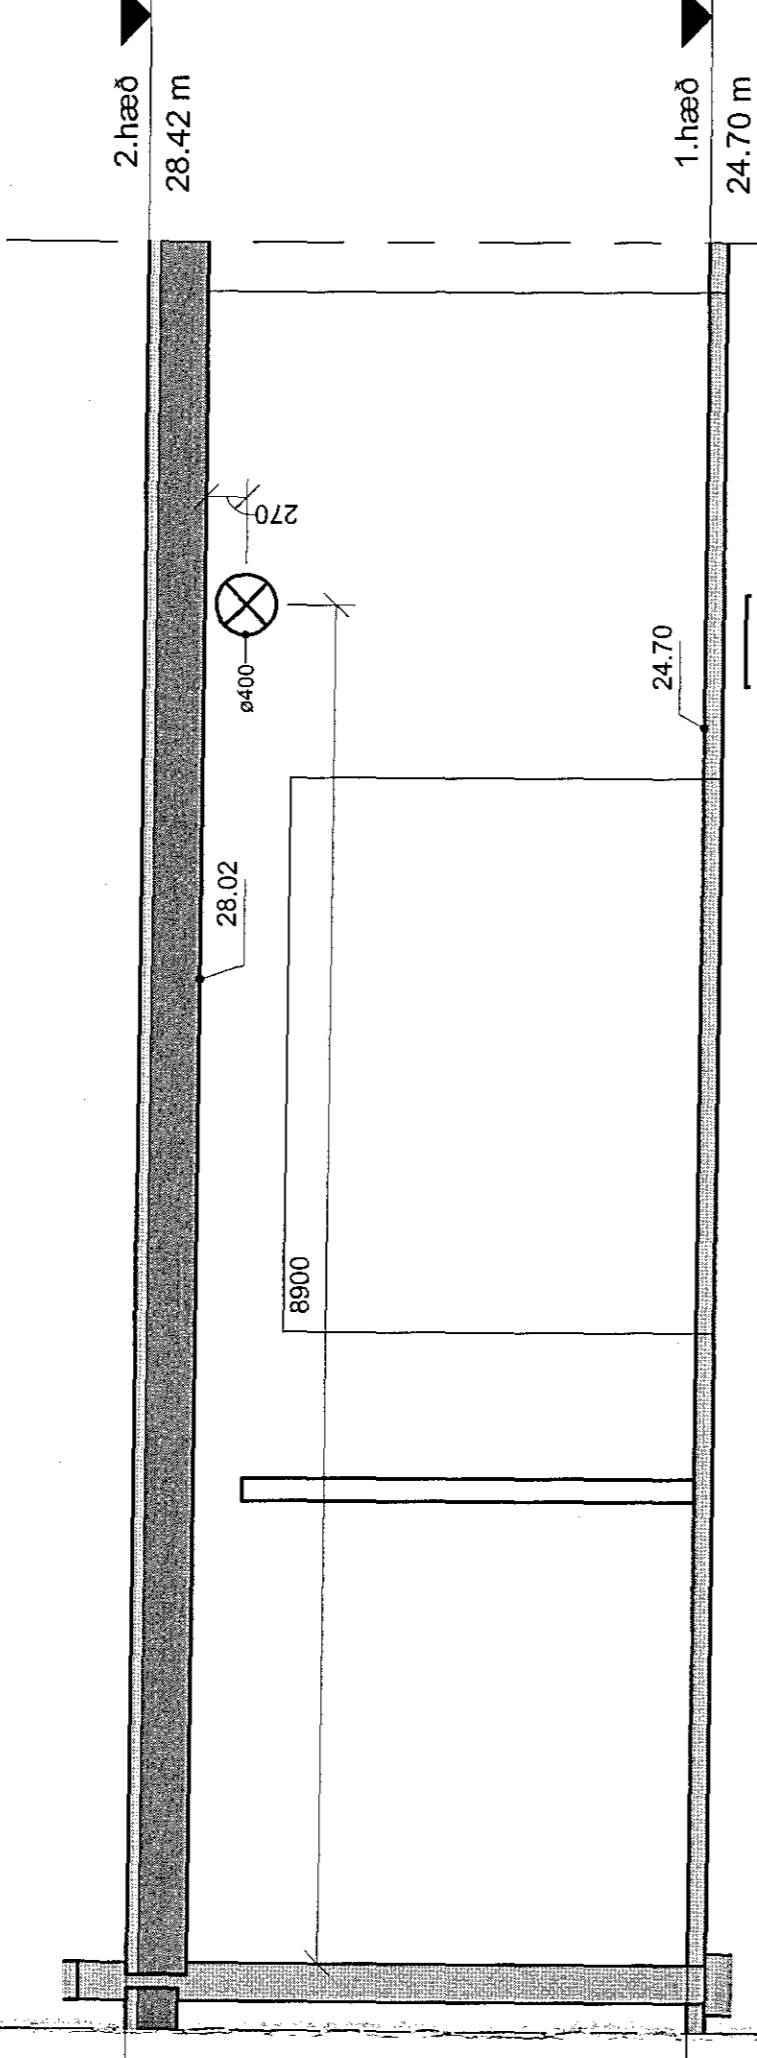


Snið-G

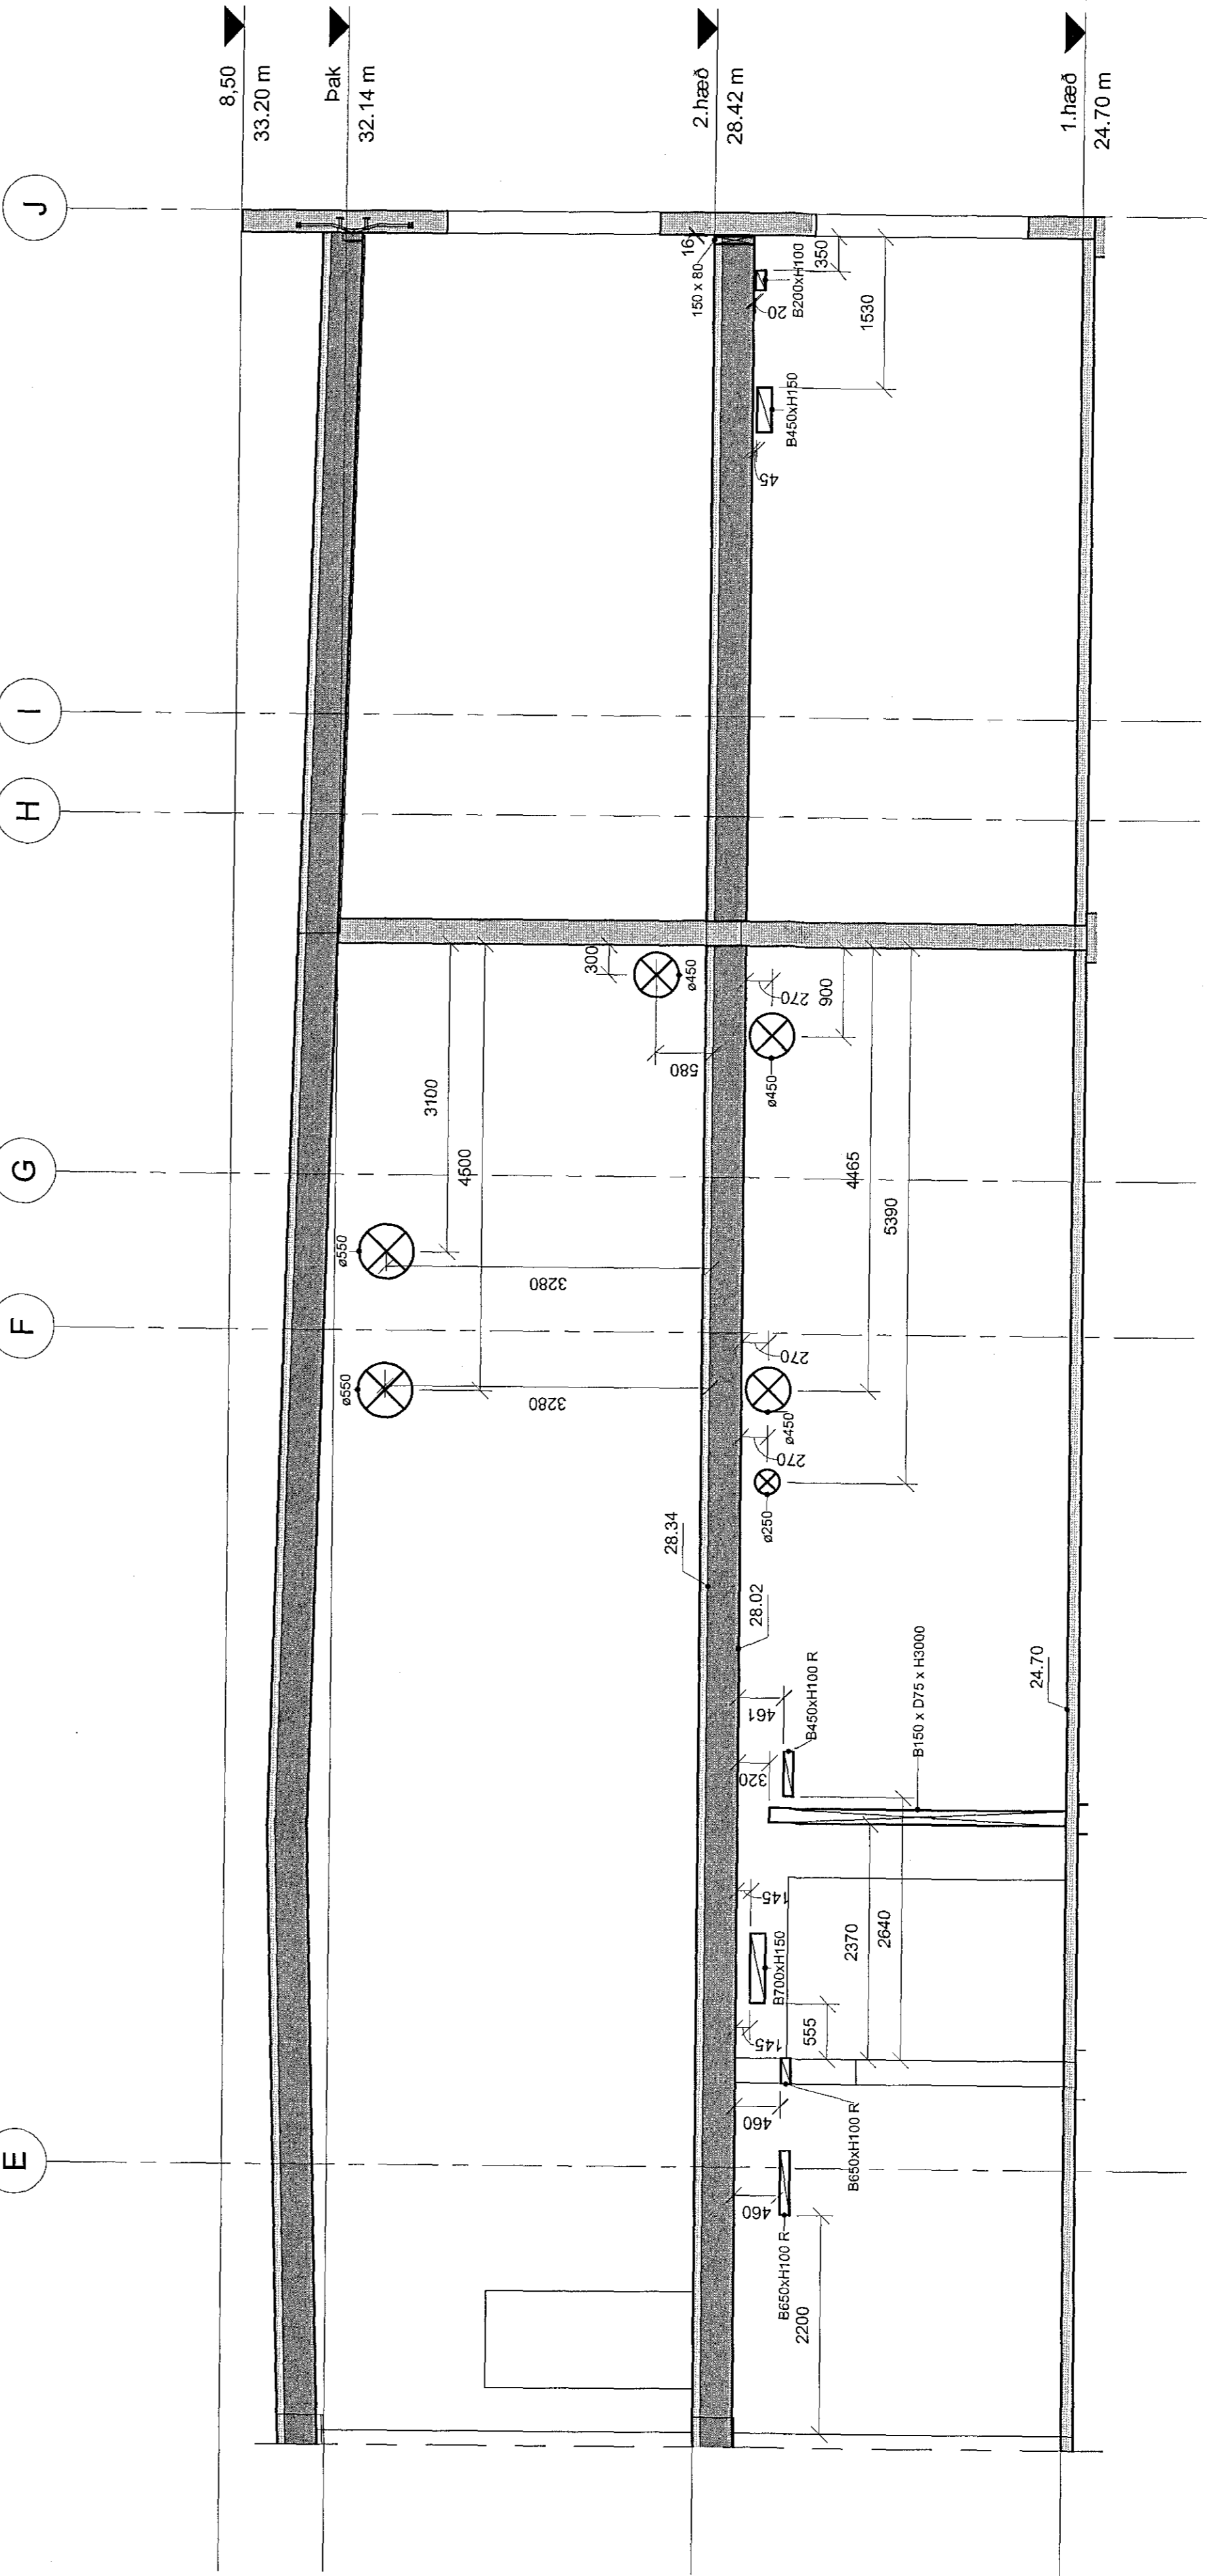

Snið-I

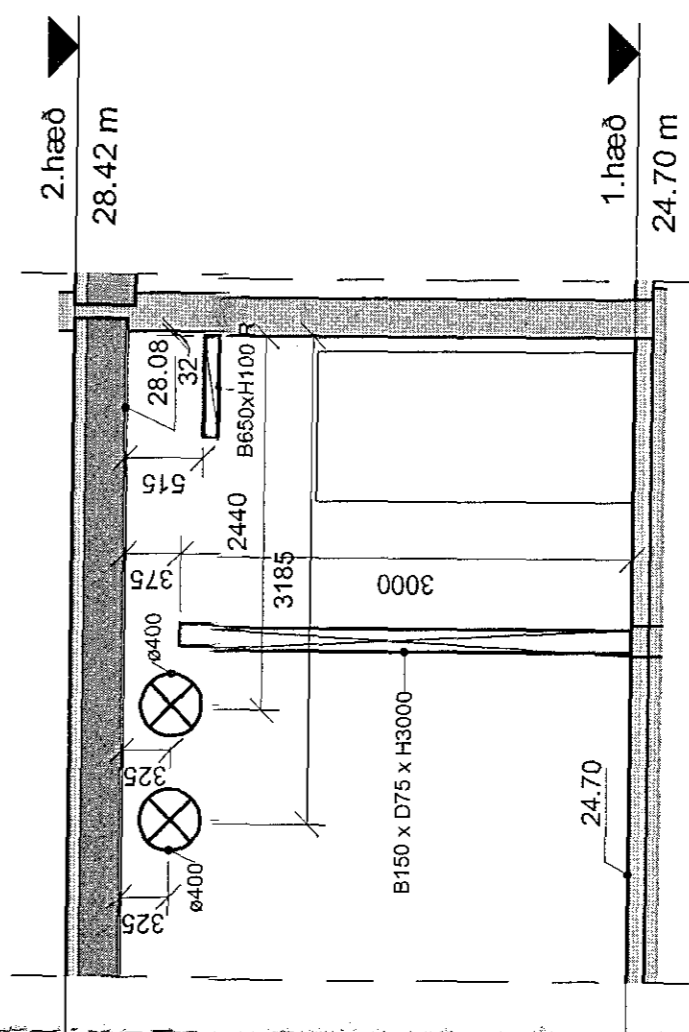

Snið-L

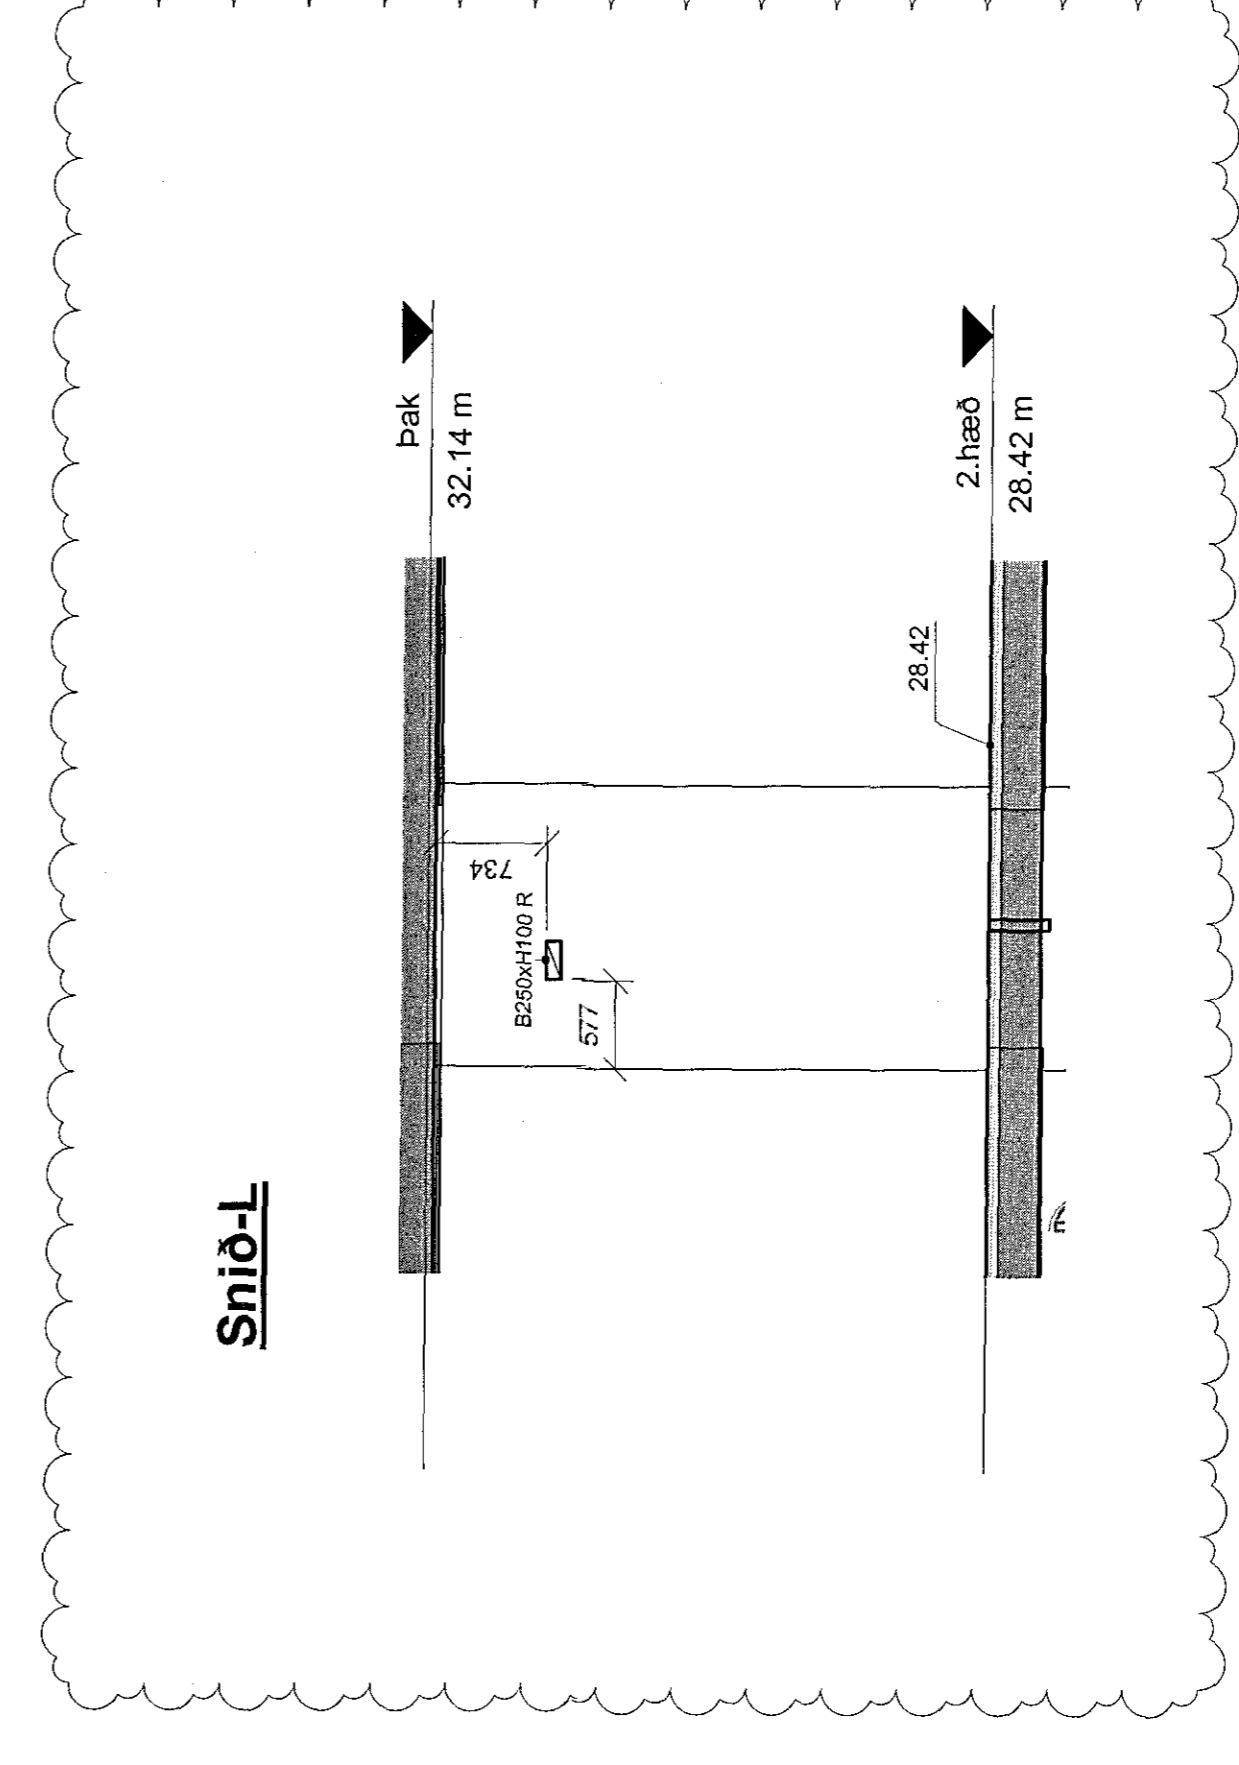


