

85-18 10/2226

Grunnmynd snyrting 1:20


Grunnmynd snyrting gólfhliti 1:20

Samþykkt þann  
11. maí 2018  
Byggingafulltrúi / Stjórnarráðgjafi


Áritun samræmingarhönnuðar

Dagsetning samþykks aðaluppdráttar


Hönnunarstig: Verkteikning

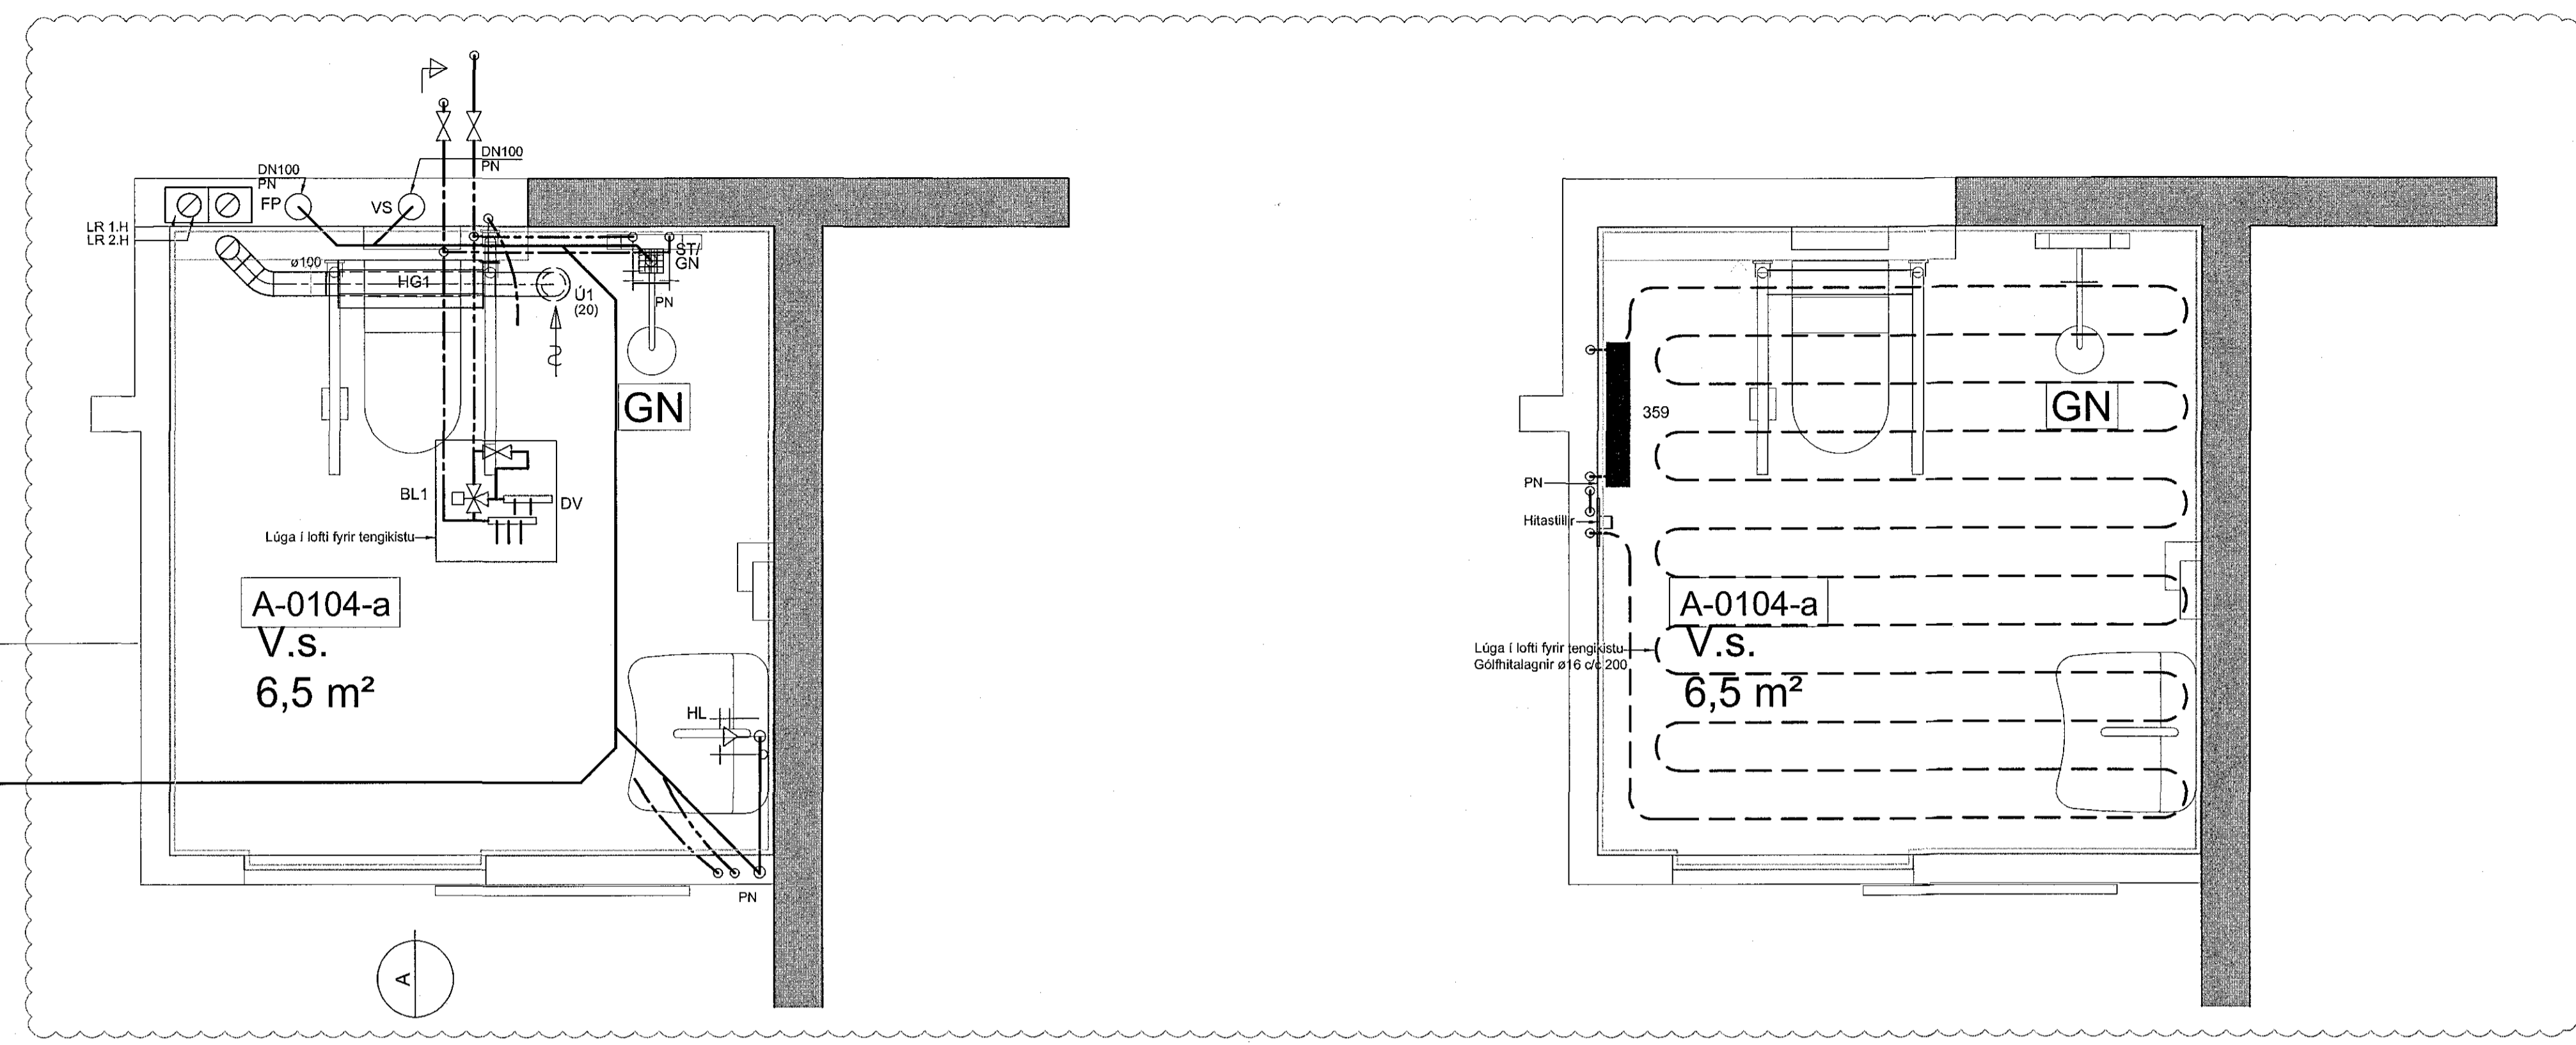



A Snið 1:20

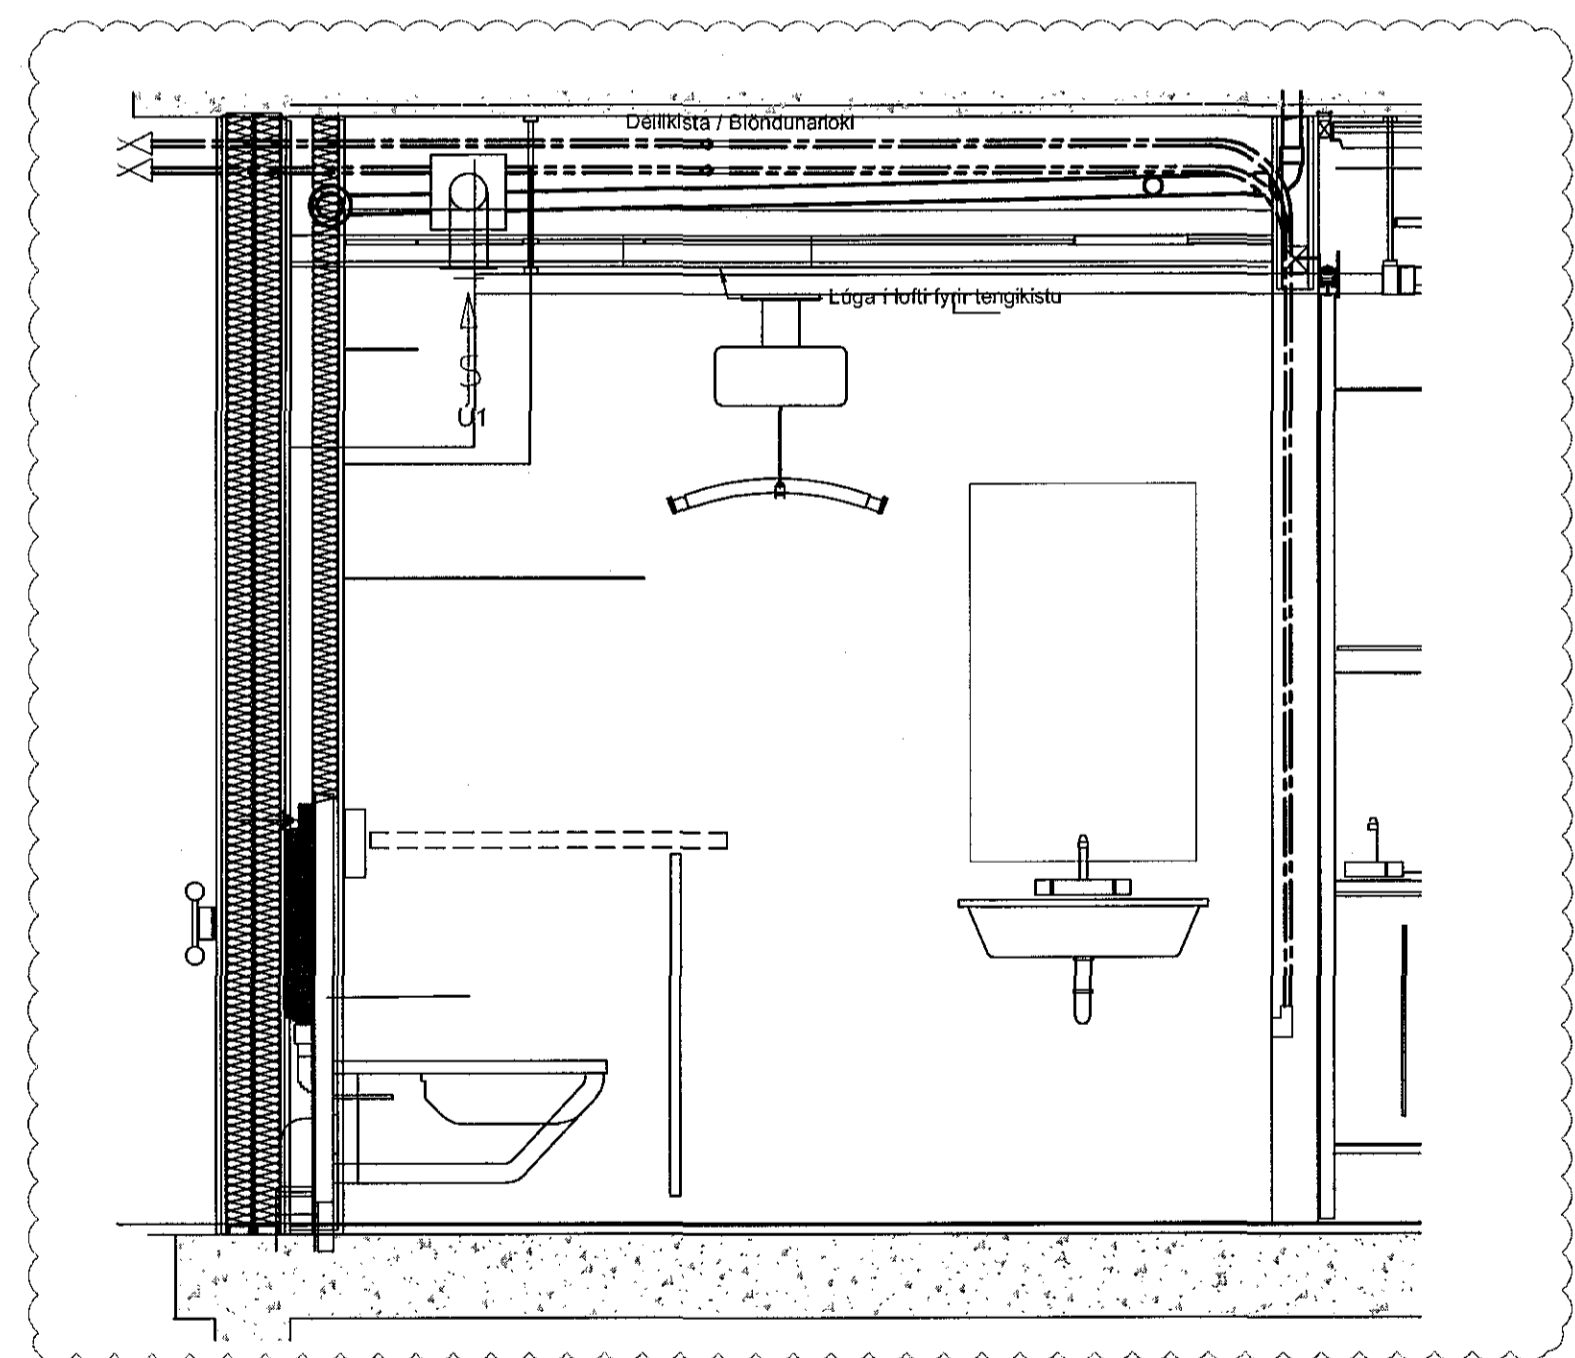

I Snið 1:20

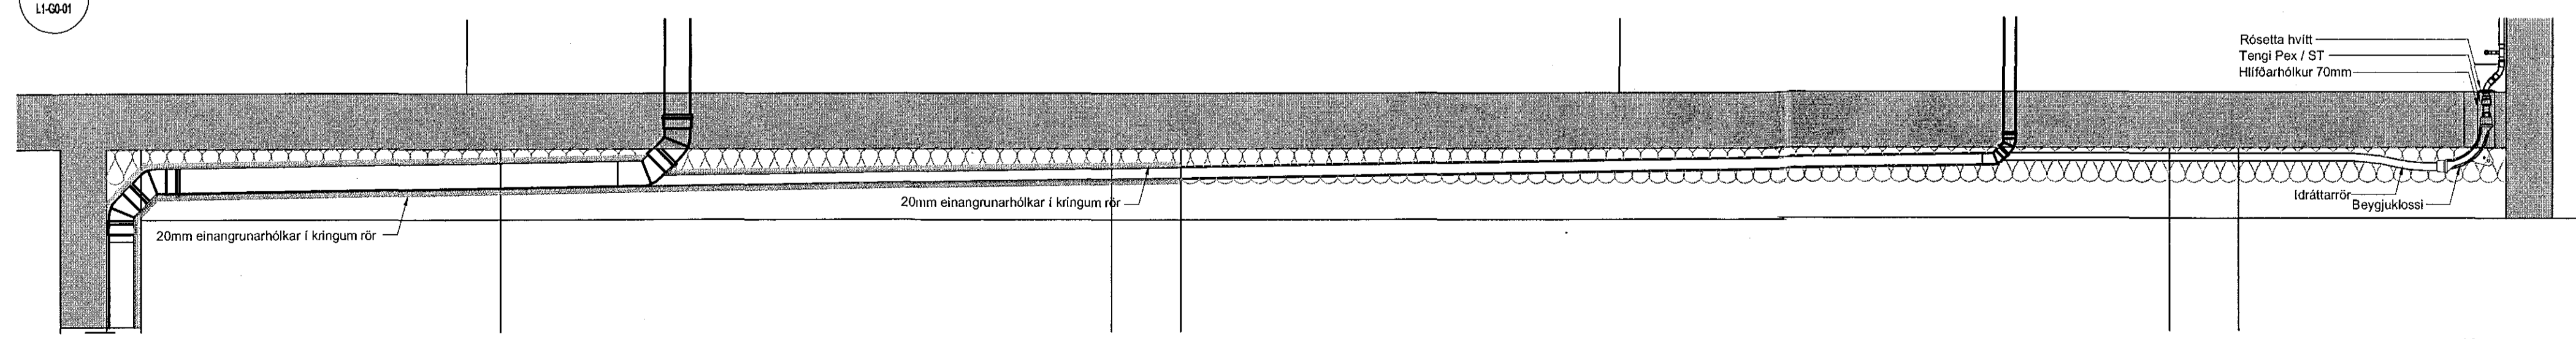

Kvarði 1:20

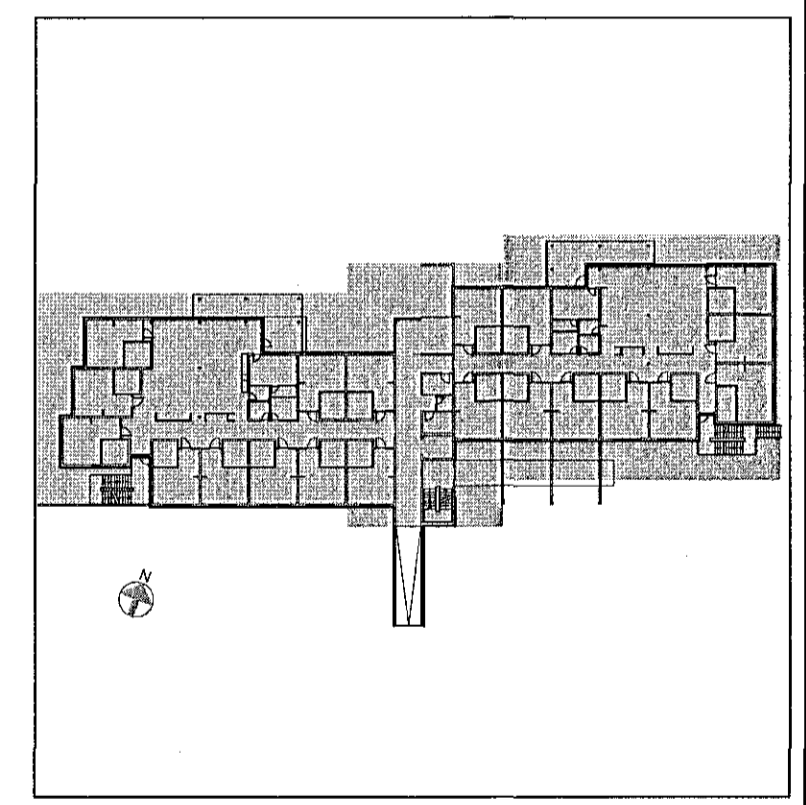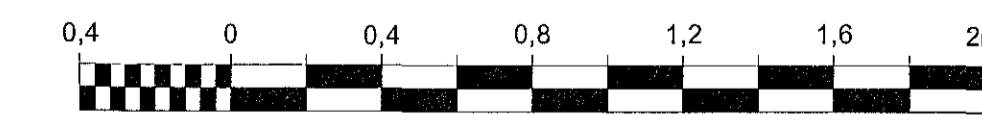

A 27.04.2018 Breytur grunnur arkitekts GS DH  
Br. Dags: Breyting Hönnuð Tekn.

**VSÓ RÁÐGJÖF**  
BORÐGARTUN 20, 105 REYKJAVÍK. Sími 595-0000, NETF: vso@vso.is

Sólvangur hjúkrunarheimili 2016

Prifa-, hita- og loftfræsikerfi  
Snið og sémyndir  
Hannað/teiknað: GS / PH  
Yfirfarð:  
Samþykkt: Kjartan Helgason  
Kt: 300857-5909

Kvarði: 1:20 (A1) Reykjavík: 24.04.2018

Verknr. 16364 Teikn.nr. L1-S-02 Br. A

S:\2016\16364\W\_LAGN\Tekn\01\16364-L1-S-01-C2.dwg