

8.3.16 16.12.23.6

Grunnmynd

Ofnaskrá:

NR.	REKNI VARMATAP Watt	HÁMARKS-		VALDR OFNAR			STÚTAR 10 mm
		HVEÐ mm	LENGD mm	A	B	C D	
001	1700	300	2400				A-D
002	2000	600	2400				A-D
003	1700	300	2400				A-D
004	1000	300	1200				C-B
004A	1000	300	1200				A-D
005	2000	300	1200				A-D
005A	2000	300	1200				C-B
006	1000	300	1400				A-D
007	250	600	600				C-D
008	250	600	600				C-D
009	250	600	600				A-B
010	900	300	1800				A-D
011	400	300	800				A-D
021	1100	600	2400				A-D
022	1100	600	2400				A-D
023	1100	600	2400				A-D


Afköst ofna skal miða við  $\Delta T=28^{\circ}\text{C}$ .  
Framrás  $65^{\circ}\text{C}$  / bakrás  $35^{\circ}\text{C}$  / herb. hiti  $22^{\circ}\text{C}$

Samþykkt þann  
11. maí 2018  
Byggingafulltrúinn

Áritun samræmingarhönnuðar


Dagsetning samþykks aðaluppdráttar

Hönnunarstig: Verkeigning

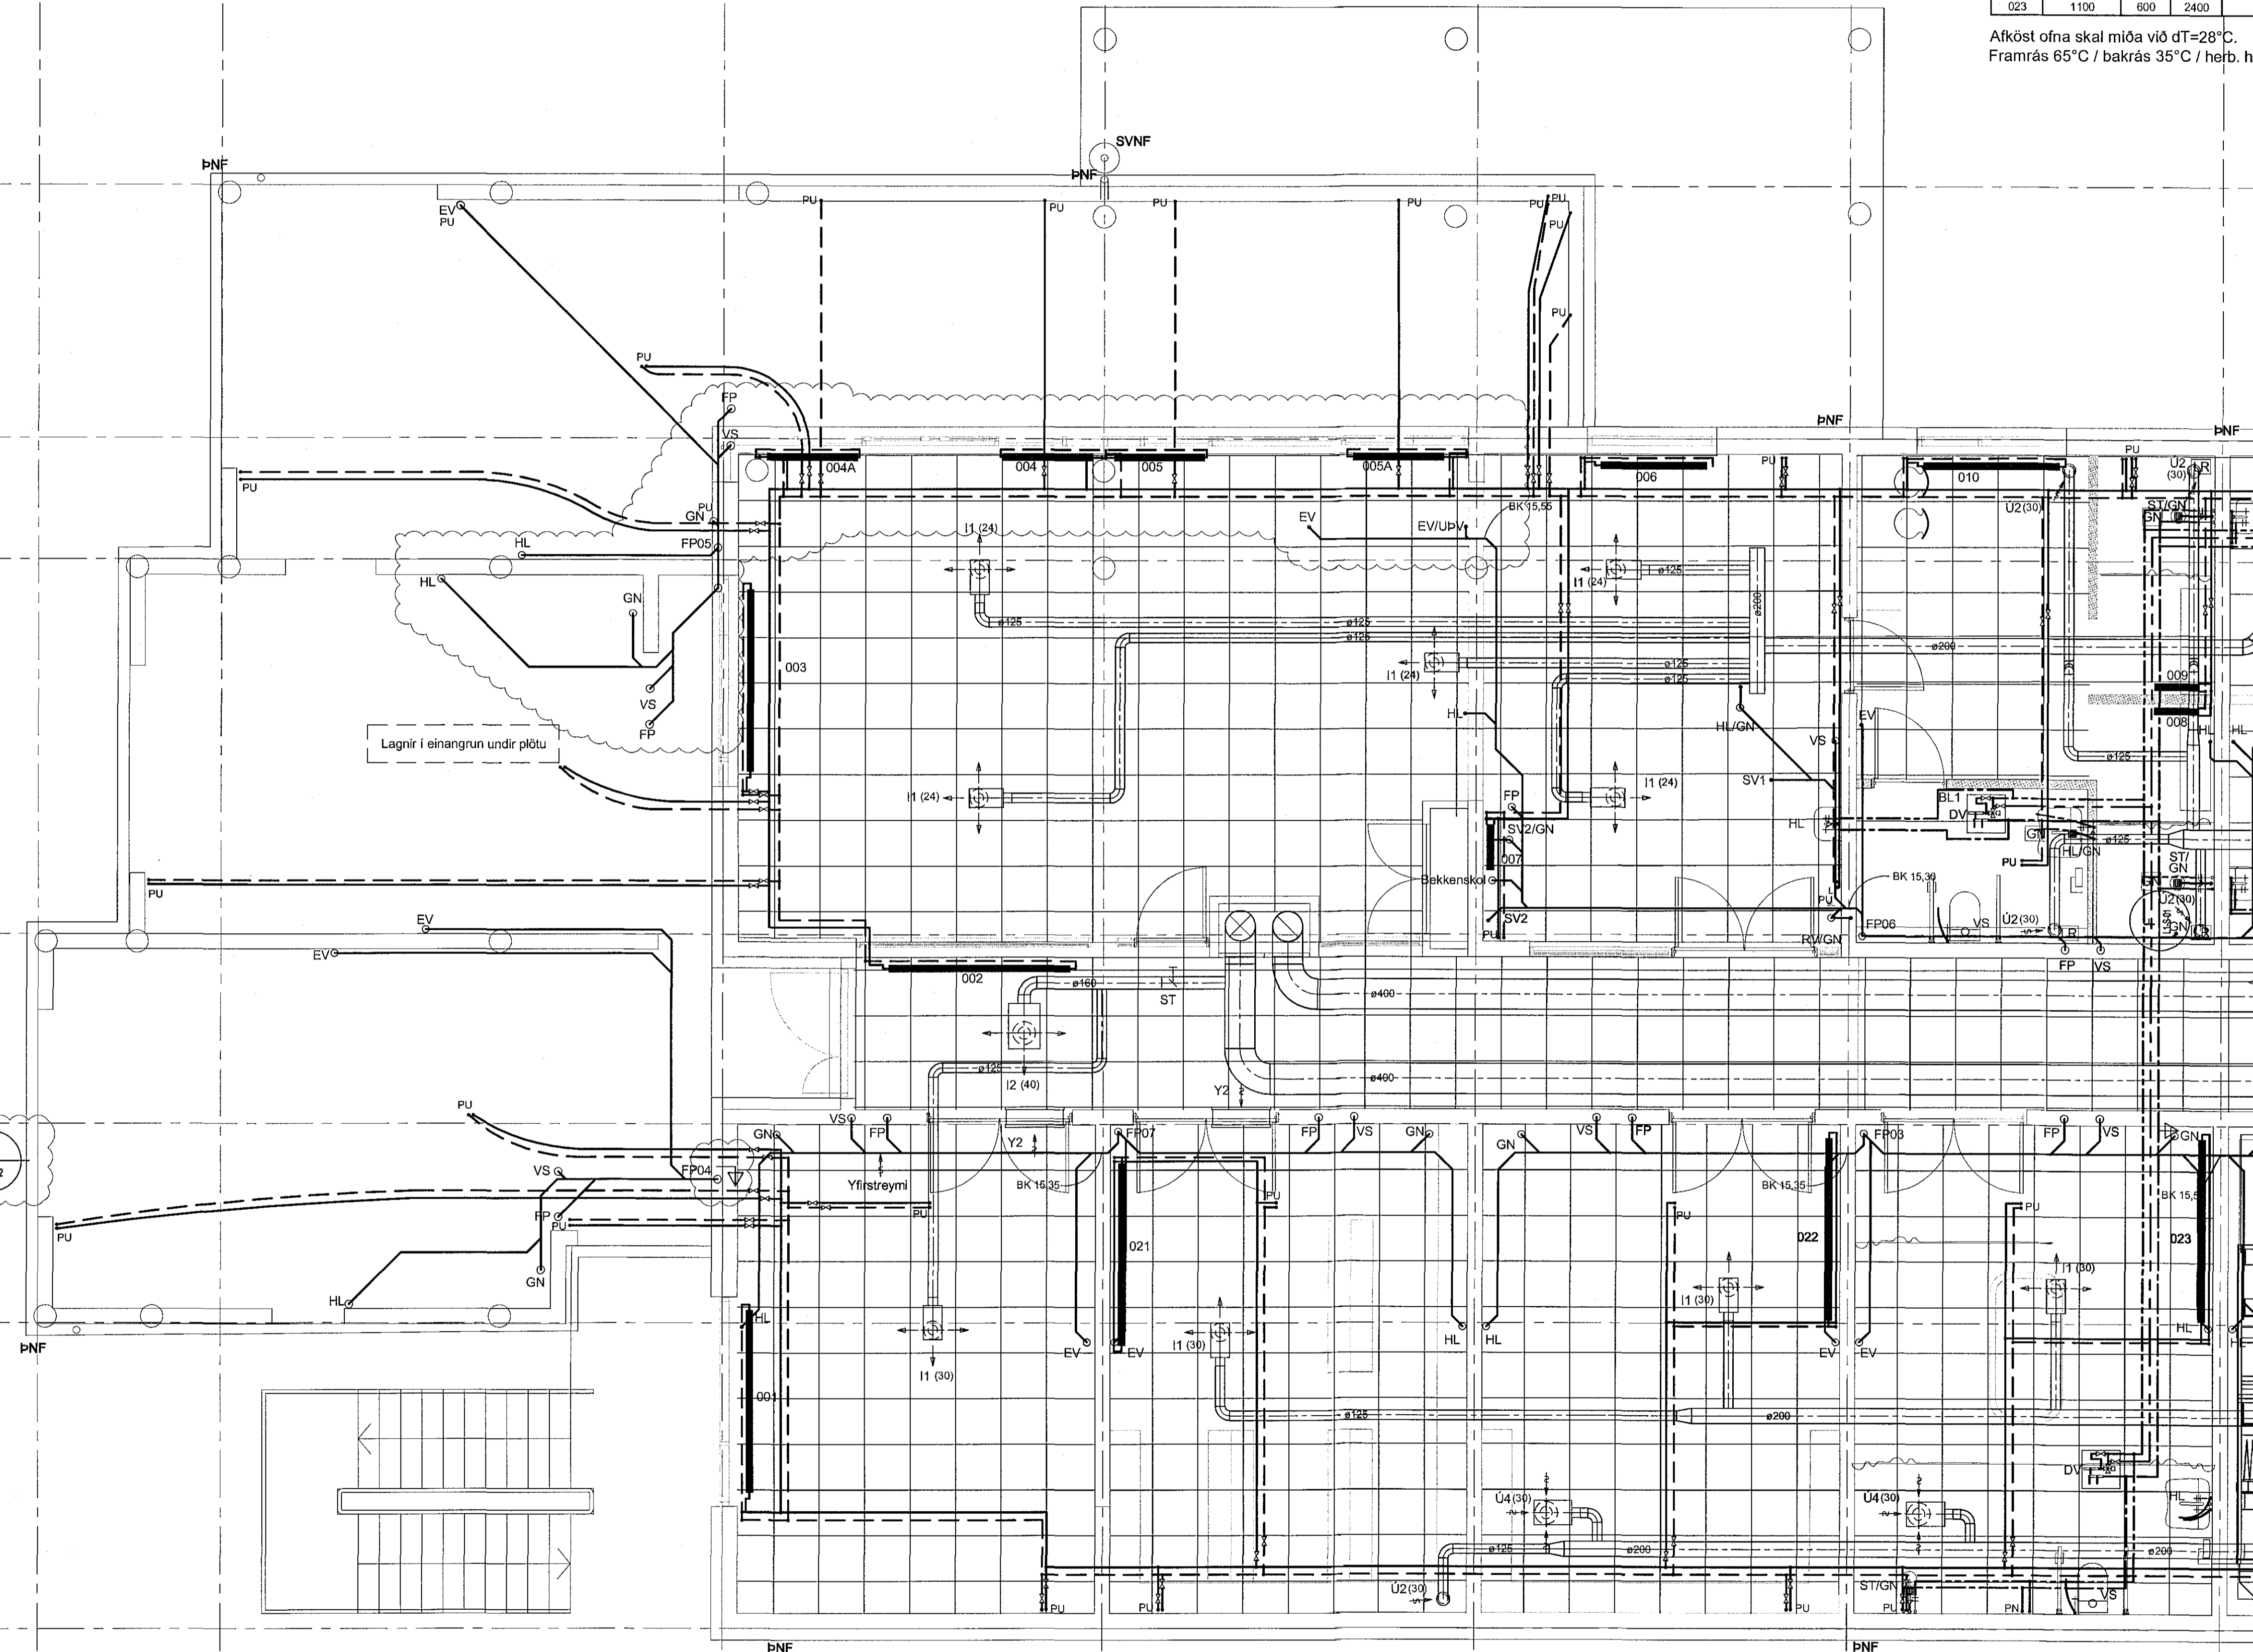

Tilvísanir:

Almennar skýringar... sjá bl. nr. L1-A-01

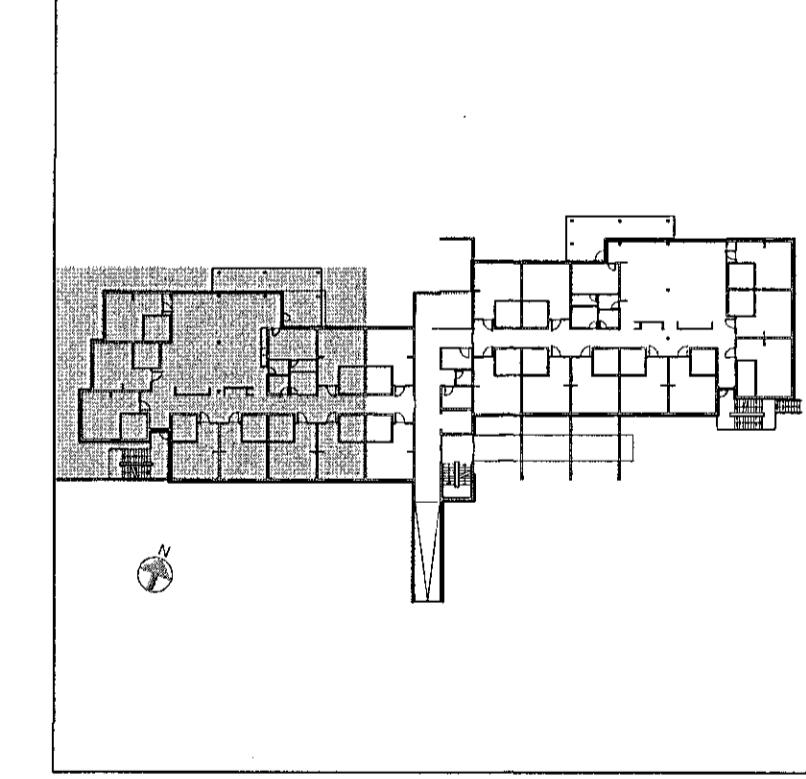

B 24.04.2018. Ofnum breytt, sliði bætt við, frárennili GS PH  
A 12.09.2017. Breytt innra skipulag GS PH  
Br. Daga. Breyting. Hannes Teikn.

**VSÓ RÁDGJÖF**  
BORGARTÚNI 20, 105 REYKJAVÍK, Sími 585-9000, NETP: vso@vso.is

Sólvangur hjúkrunarheimili 2016

Prifa-, hita- og loftsrakerfi Hannaóteiknað: GS / PH  
Kjallari Yfirfarir: Samþykkt: Kjartan Holgason  
Grunnmynd Kt. 300857-5909

Kvarði: 1:50 (A1) Reykjavík: 10.05.2017

Verknr. 16384 Teikn.nr. L1-G0-01 Br. B

S:\2018\16384\G0\LAGN\T\K\16384\16384-L1-G0-01.dwg