


Samþykkt þann 11. maí 2018  
Byggingafulltrúi Hagkerfið

Áritun samræmingarhönnuðar  
Dagsetning samþykks aðaluppdráttar

Hönnunarstig: Verkeigning

Tilvísanir:

Almennar skýringar .... sjá bl. nr. L1-A-01

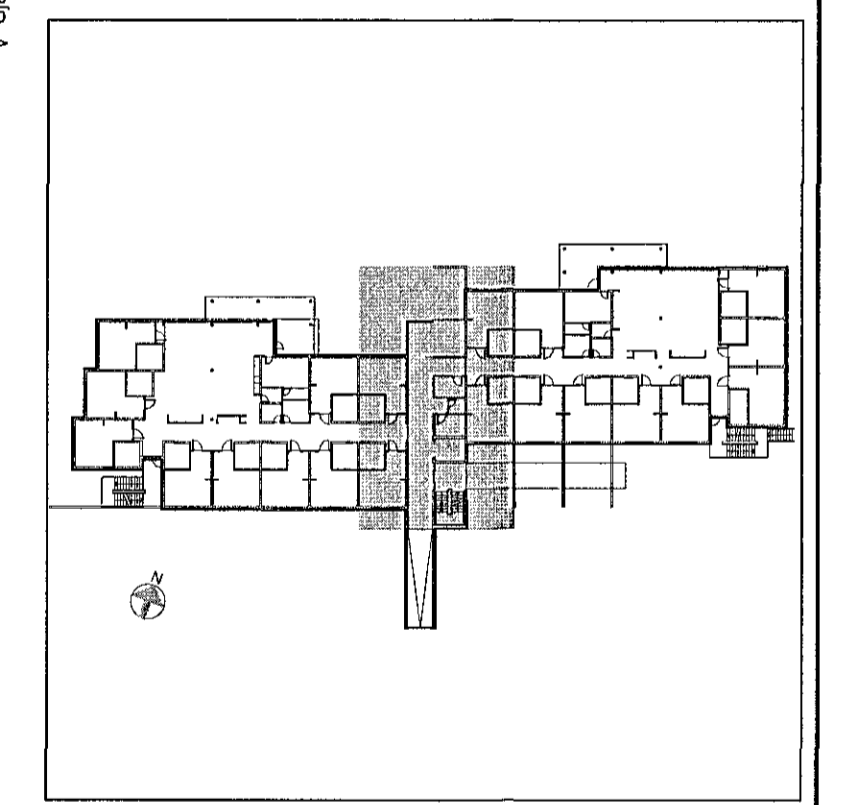

J. 26.04.2018	Færsla á loftastíðstokkum og fituallíðu	GS	BH
L. 15.03.2018	Leiðsögu heima frá elsta hlísi	KH	BH
H. 19.02.2018	ÞH tengingum bætt við	KH	BH
G. 05.01.2018	Stærð vandræðismæðar	KH	BH
F. 05.10.2017	Lagnir v. broytinga á innra skipulagi	SG	BH
E. 25.09.2017	Tengingum pakniðurfalla þH bætt við*	KH	BH
D. 15.08.2017	Ráðgjafarvísunir ferð	KH	BH
C. 25.07.2017	Samkv. breytingu innra skipulagi vandræðismæð	KH	BH
B. 10.05.2017	Breytt innra skipulag	GS	BH
A. 01.03.2017	Sémyndir	GS	BH
Bc. Daga	Breyting	Hannað	Teikn.

**VSÓ RÁDGJÖF**  
BORGARTÚNI 20, 105 REYKJAVÍK, Sími 585-9000, NETF: vso@vso.is


Sólvangur hjúkrunarheimili 2016

Hrífkerfi  
Lagnir í grunni  
Grunnmynd

Hannað/teiknað: GS / ÞH  
Yfirfarið:  
Samþykkt: Kjartan Helgason  
Kt: 300857-5909

Kvarði: 1:50 (A1)  
Verknr. 16364

Reykjavík: 13.01.2017  
Teikn.nr. L1-GU-02  
Br. J

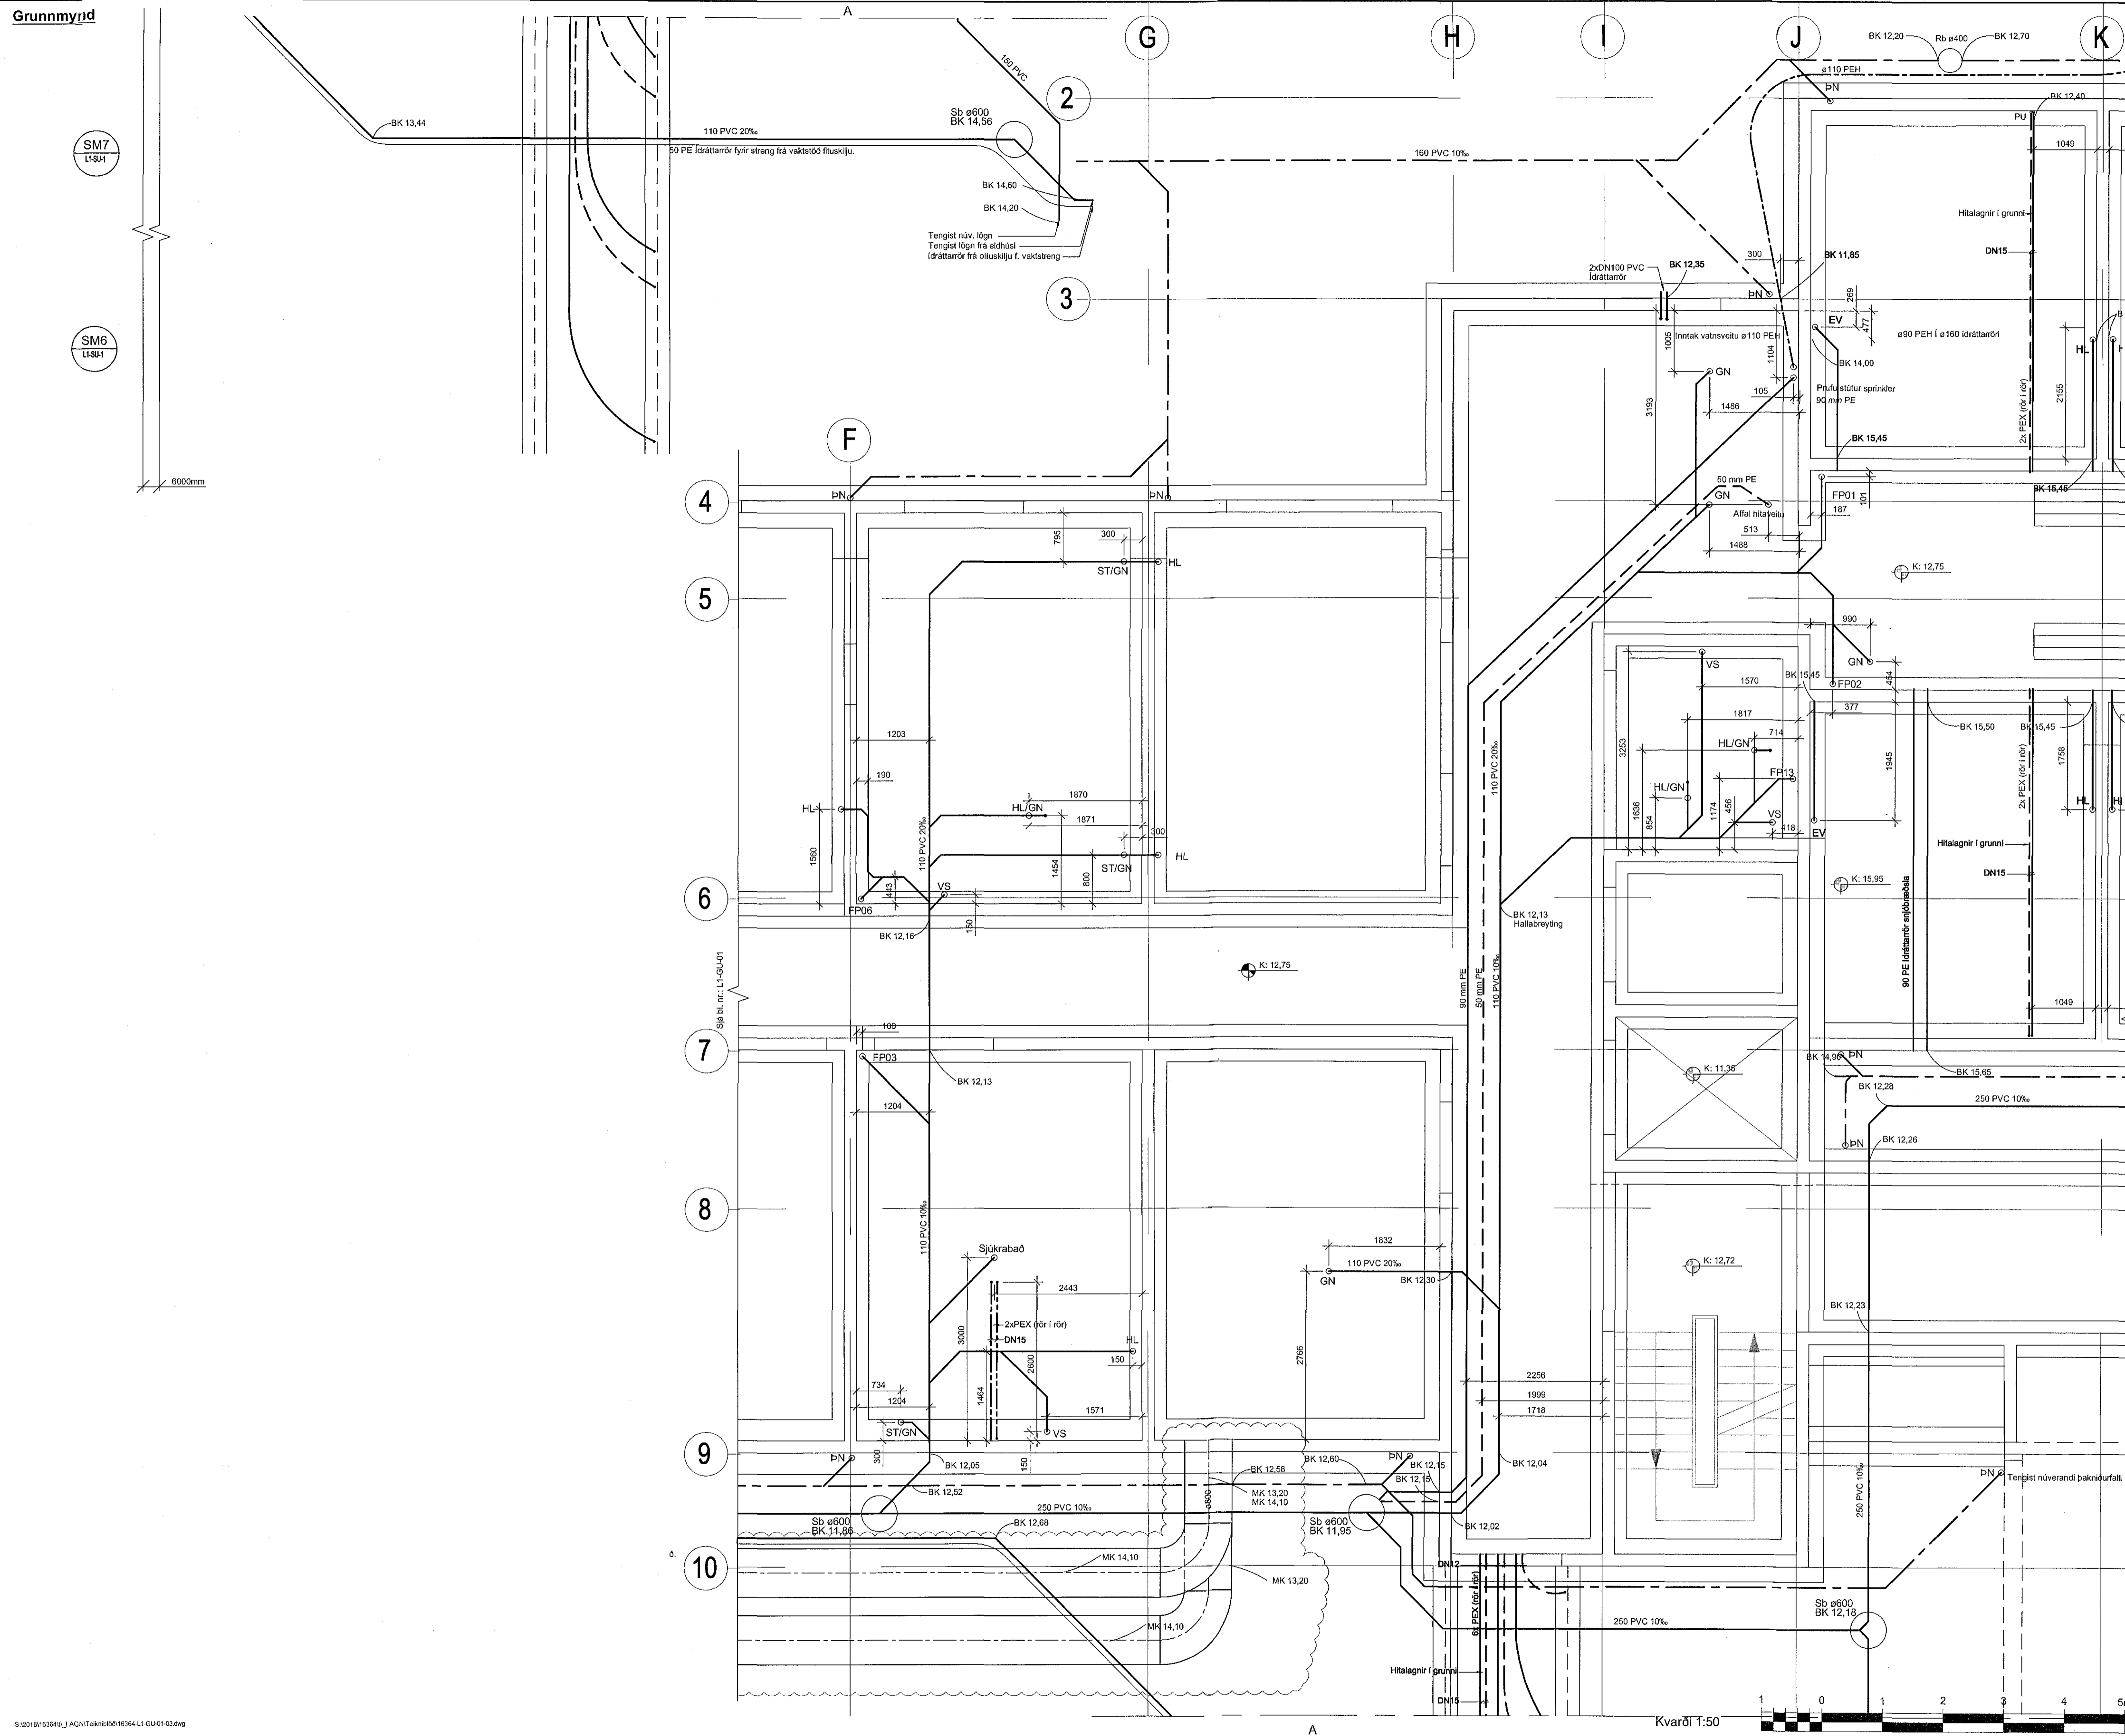

Grunnmynd

SM7  
L1GU1

SM6  
L1GU1