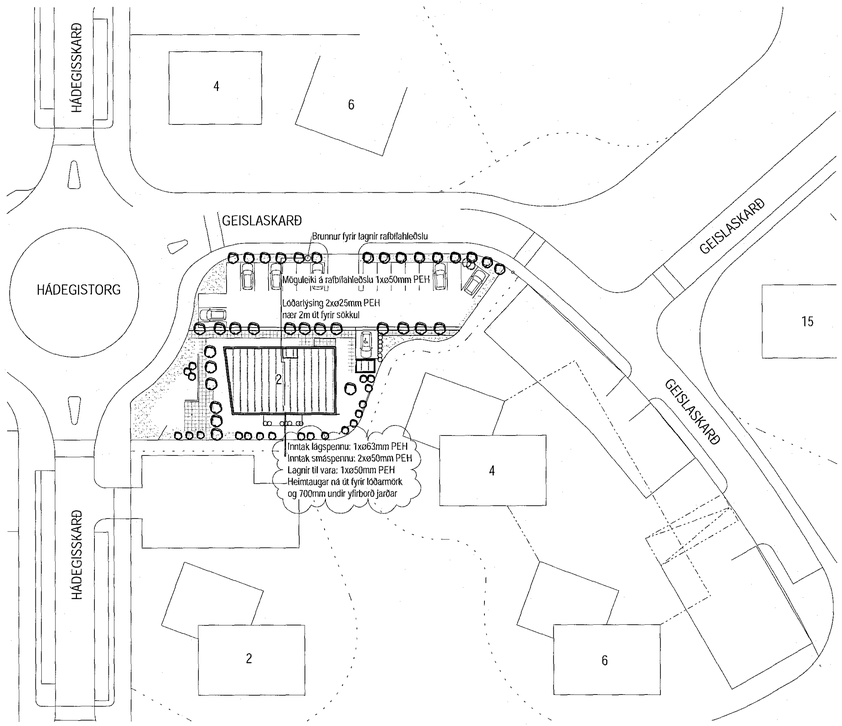

Afstöðumynd
1 : 500

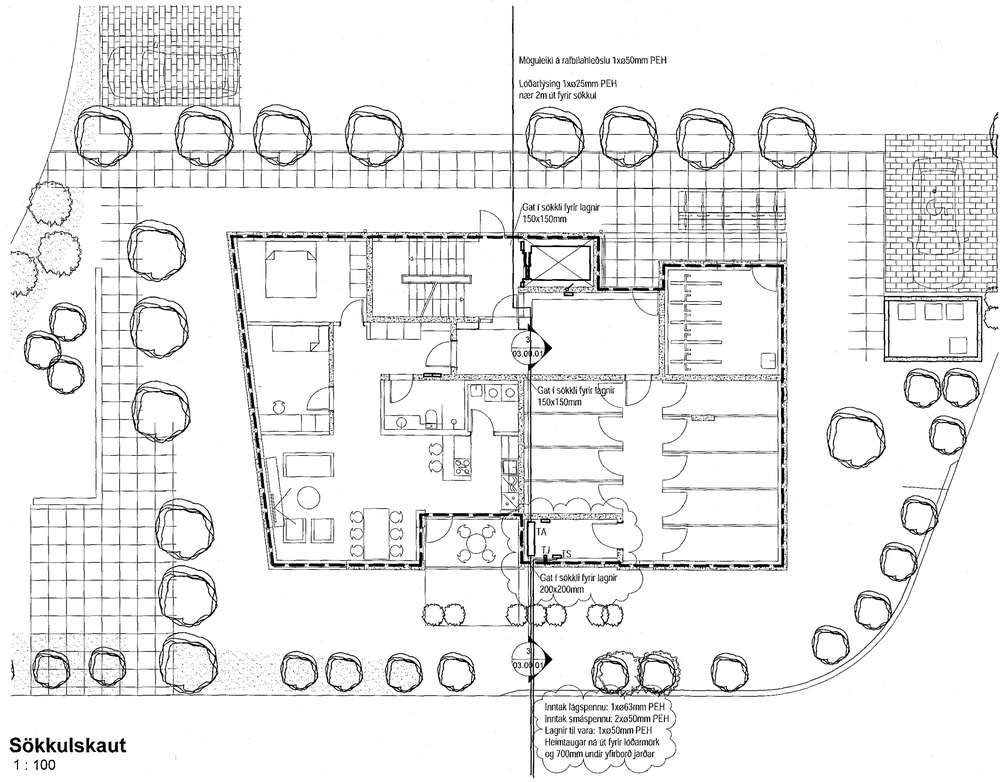

Sökkulskaut
1 : 100

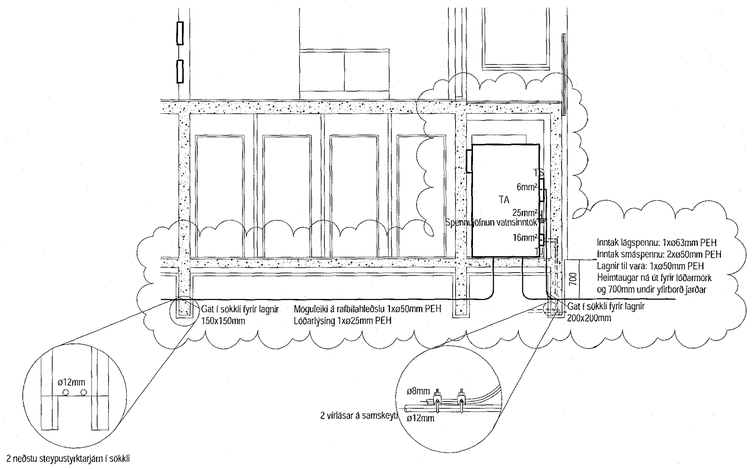

Snið í inntök
1 : 50

17 10357 17. 05 2018

MÓTTEKIÐ

1:50 0 500 1000 1500 2000 2500 3000 3500 4000 mm
1:1 0 10 20 30 40 50 60 70 80 mm
1:100 0 1000 2000 3000 4000 5000 6000 7000 8000 mm
1:1 0 10 20 30 40 50 60 70 80 mm
1:500 0 5000 10000 15000 20000 25000 30000 35000 40000 mm
1:1 0 10 20 30 40 50 60 70 80 mm

Útg.	Dags.	Skýring	Br.	Sþ.
A	09.05.2018	Teikningar uppfærðar	BEK	ÞKK

VERKHÖNNUN
VERKFRÆÐIRÁÐGJÖF
Þórunnartúni 2, 105 Reykjavík
Sími: 570-5800, kt. 650107-1280
www.verkhonnun.is, verkhonnun@verkhonnun.is
Magnús B. Þórðarson kt.030879-4149
Samþykkt f.h. Verkhönnunar ehf.:
Undirritun samræmingarhönnuðar:
Verkkaupi

GEISLASKARÐ 2

RAFLAGNIR

AFSTÖÐUMYND, SÖKKULSKAUT OG SNIÐ

Aðalhönnuður:					
thordur@verkhonnun.is	BEK	MBÞ	20.12.2017	Sjá teikn.	A1
Hannað	Teiknað	Yfirfarið	Dagsetning	Mælikvarði	Blaðstærð
2017-01-058			**03.00.01**		**A**
Verknúmer			Teikninúmer		Breyting

HÖNNUÐUR ÁSKILUR SÉR ALLAN RÉTT Á TEIKNINGUM OG GÖGNUM ÞESSUM SAMKVÆMT LÖGUM