
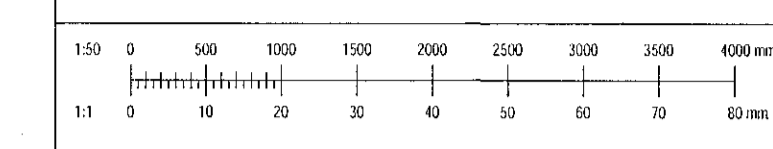


MÖTTEKIÐ

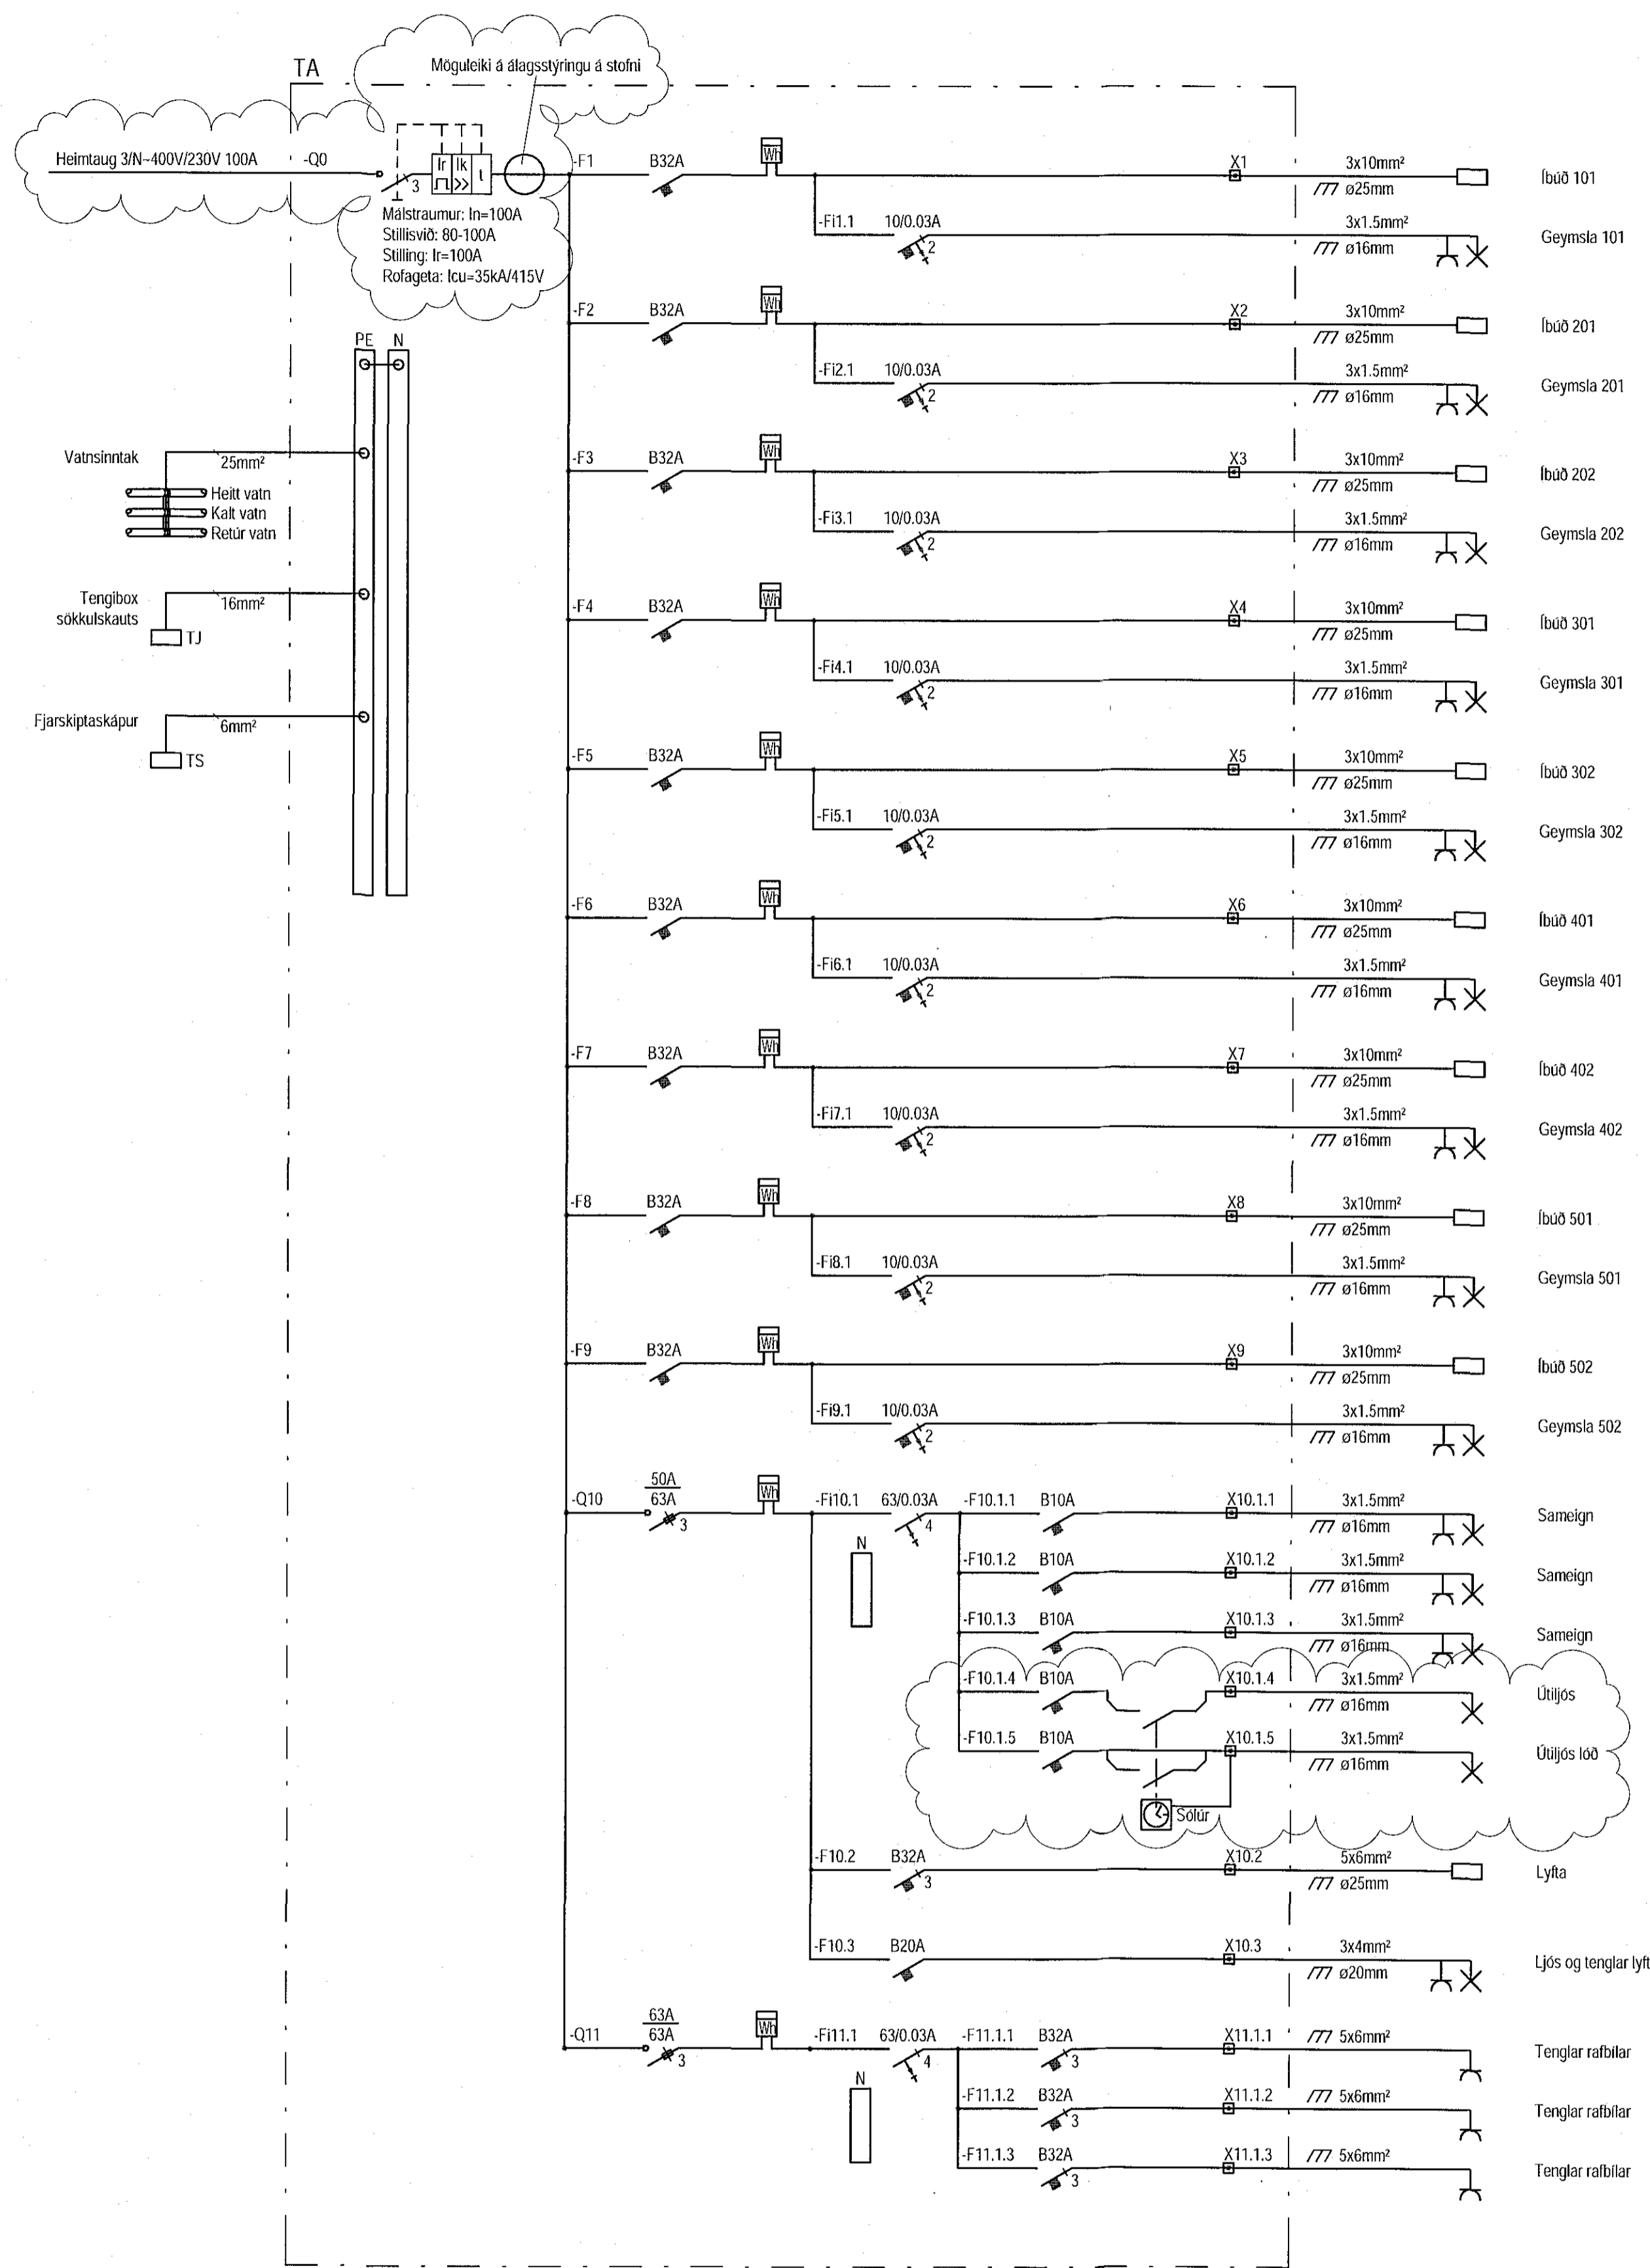

A	09.05.2018	Tekningar uppfærðar	BEK	IPKK
Útg.	Dags.	Skýring	Br.	Sp.

VERKHÖNNUN
VERKFRÆÐIRÁÐGJÖF

ÞÖRUNNARTÚNI 2, 105 REYKJAVÍK
Sími: 870-8800, fíx: 650 167-1280
WWW.VERKHONNUN.IS, VERKHONNUN@VERKHONNUN.IS

Magnús B. Þórðarson kt 030879-4149
Samskipti: Verkhonnun erfi: Magnús Þórðarson

Undirritað samþingingahöfundur: *[Signature]*

Venkjup:

GEISLASKAÐ 2
RAFLAGNIR
EINLÍNUNYND TA

Þorður Verkhonnun.is	BEK	MBÞ	20.12.2017	1:50	A1
2017-01-058			21.00.01		A

ÞÖRUNNARTÚNI 2, 105 REYKJAVÍK