




Afstöðumynd  
1 : 500

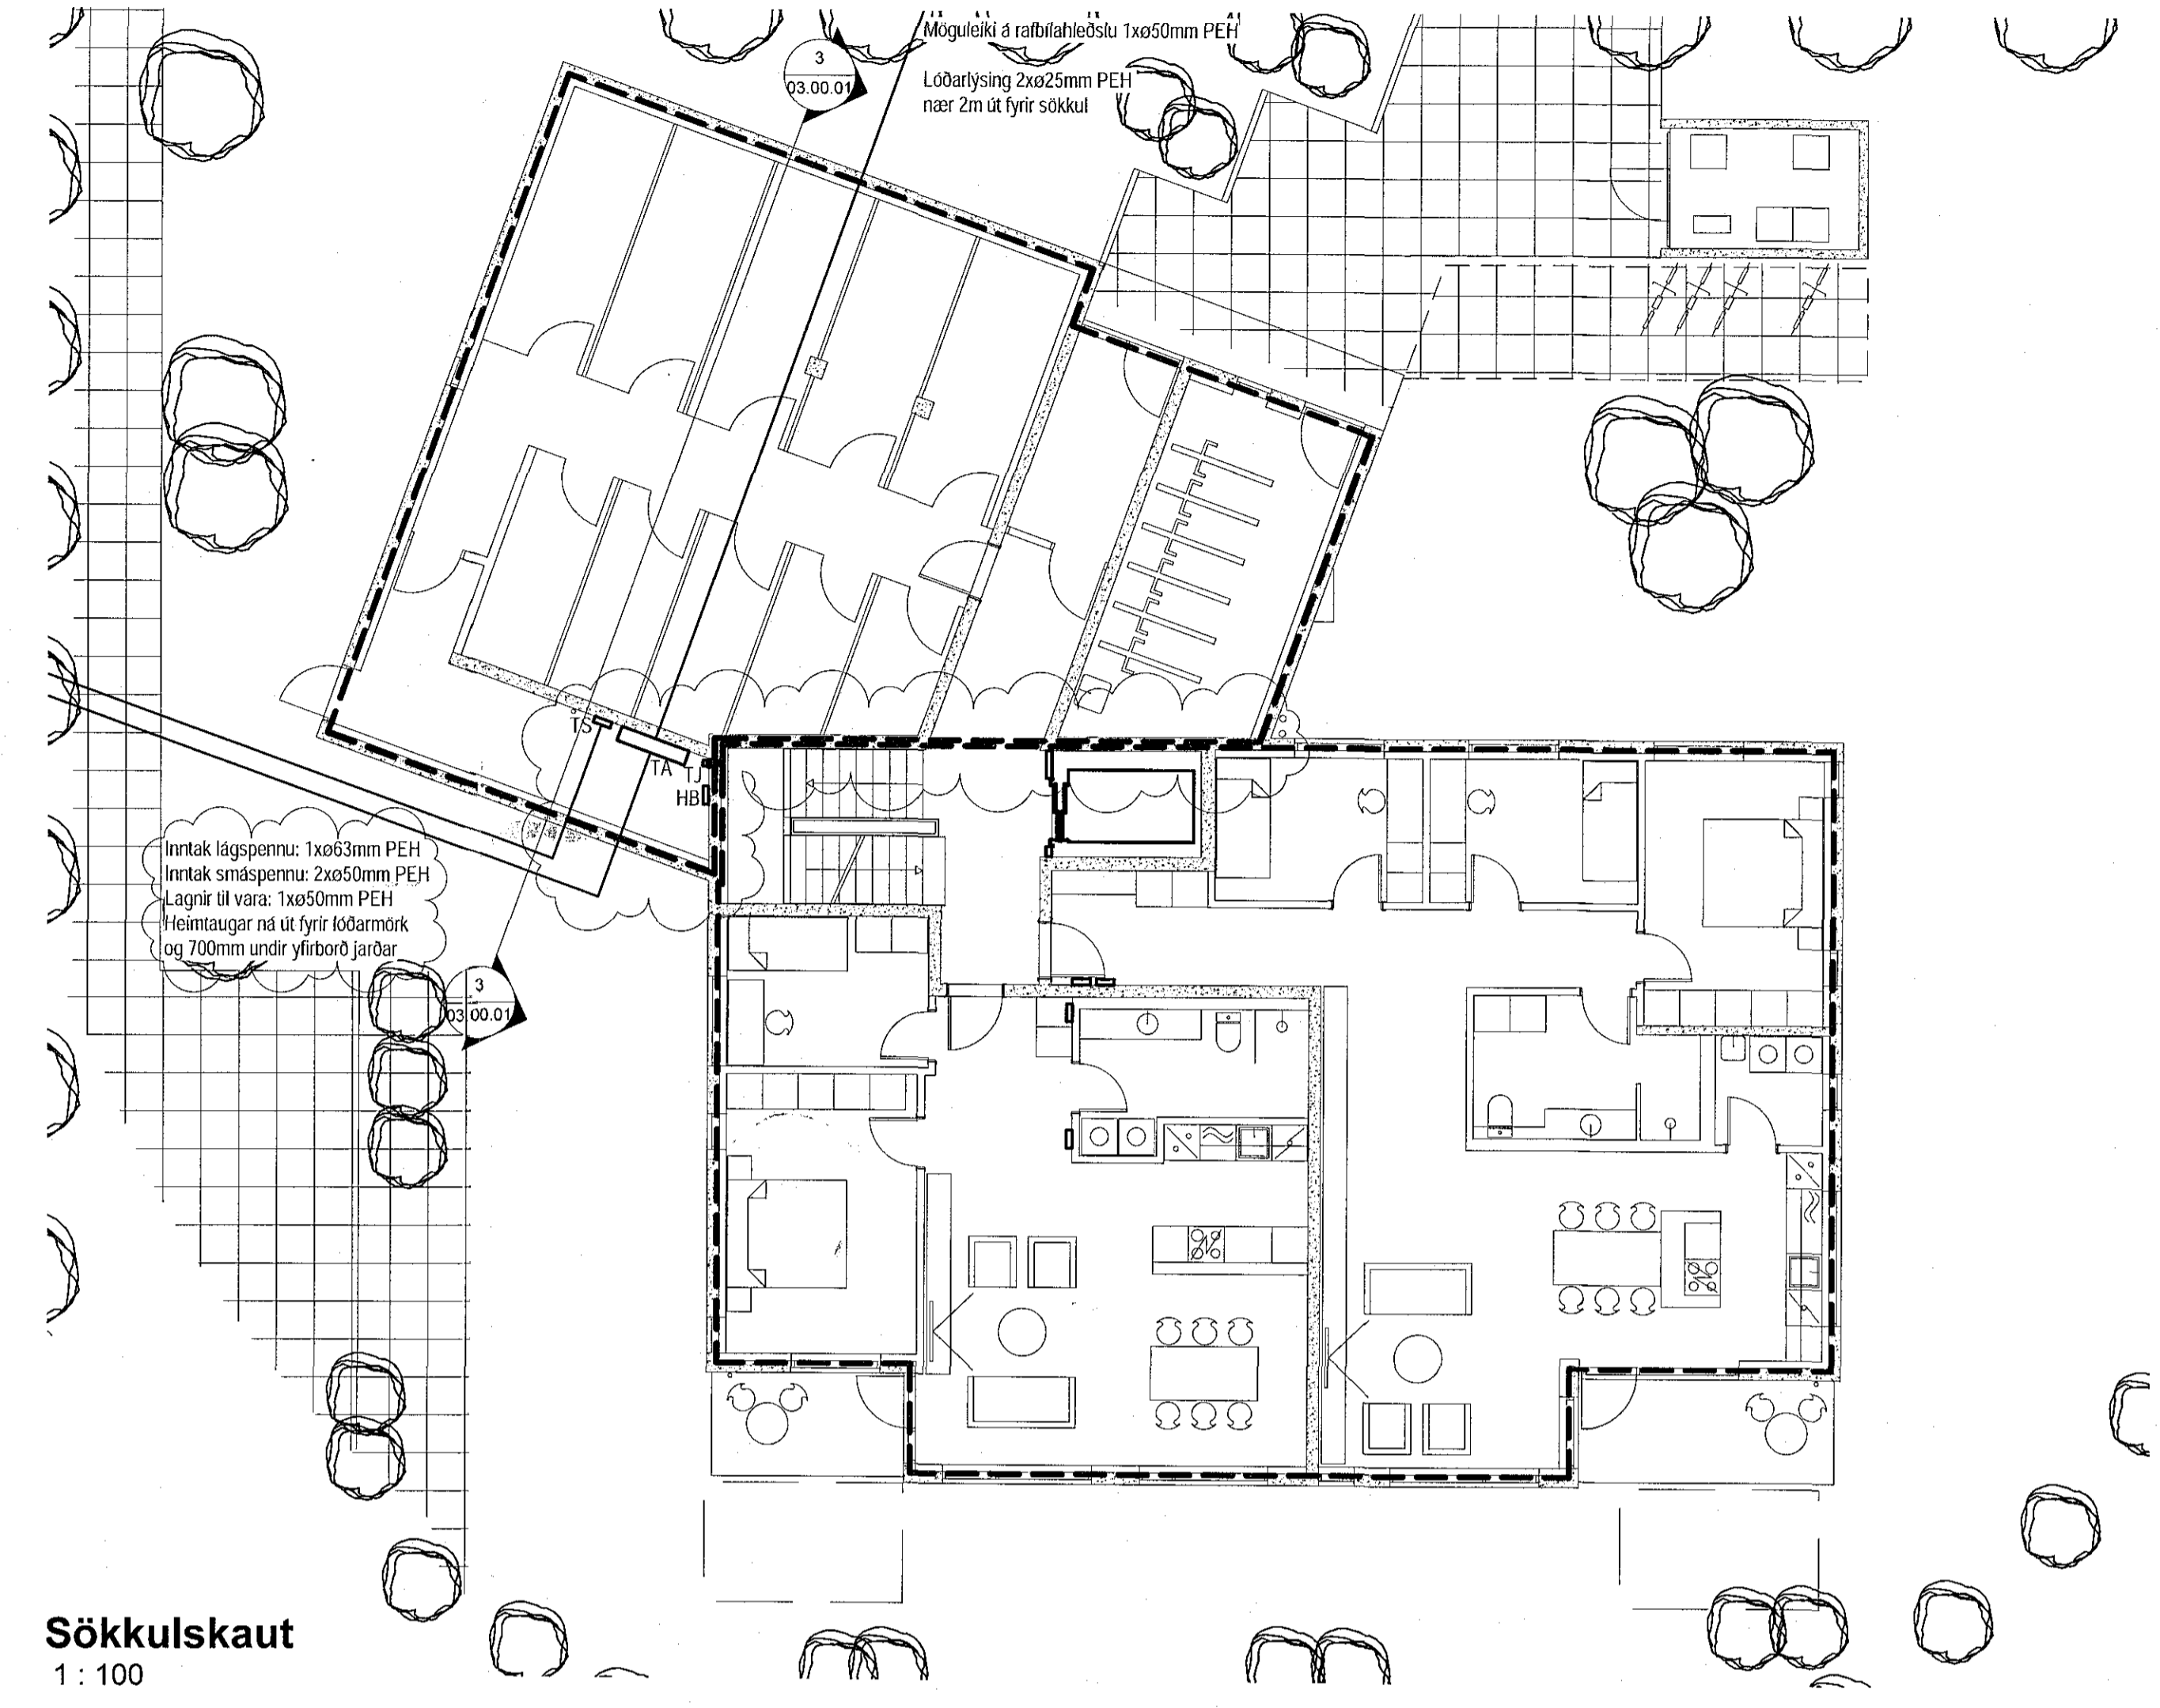

Sökkulskauf  
1 : 100

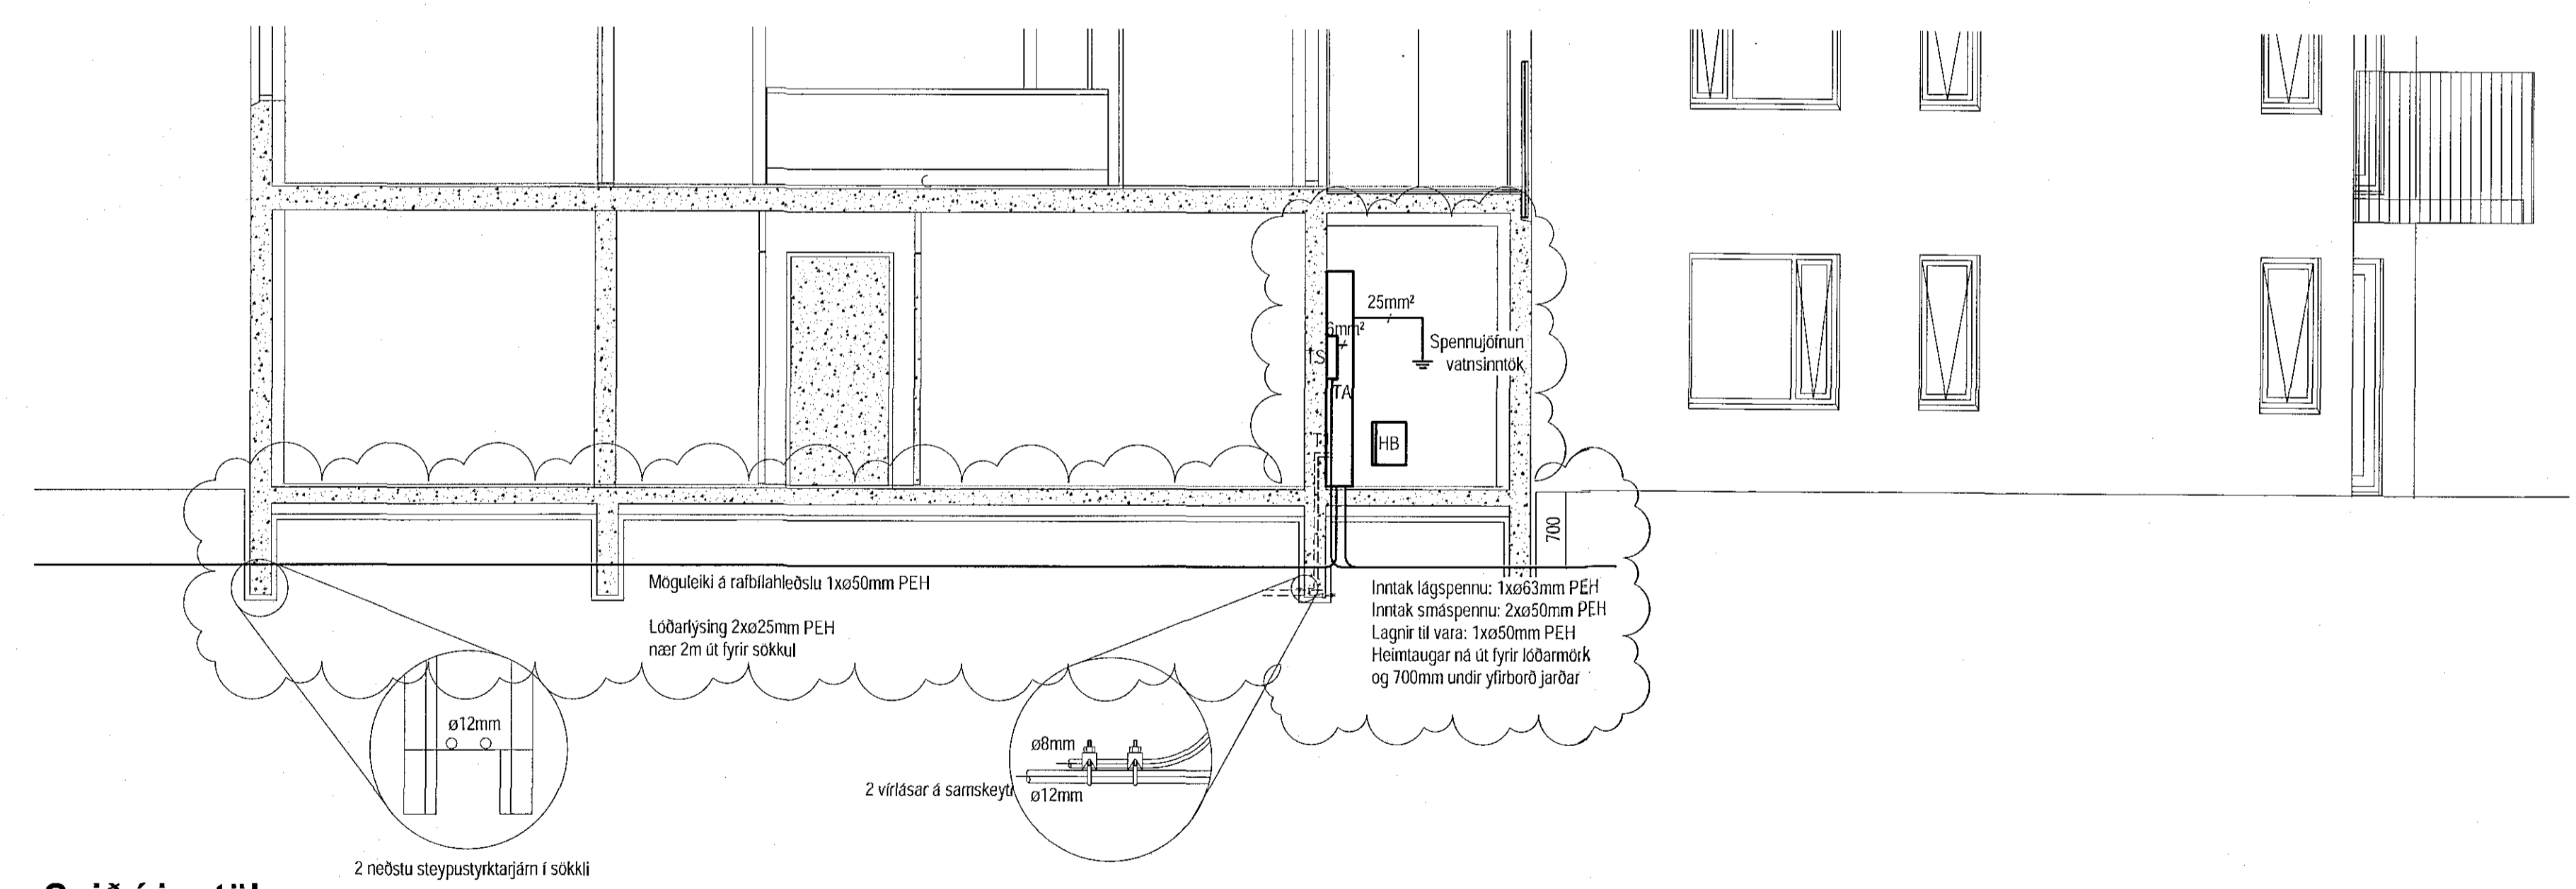

Snið í inntök  
1 : 50

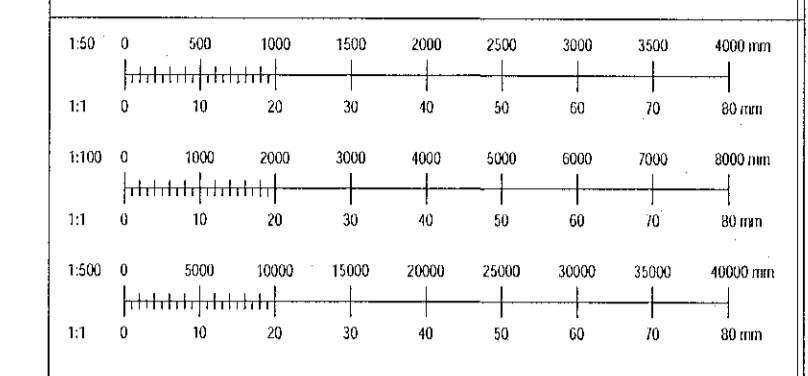

A	09.05.2018	Uppfærðar teikningar	BEK	IRKK	
Útg.	Dags.	Skýring	Br.	Sp.	
<b>VERKHÖNNUN</b> VERKFRÆÐIRÁÐGJÖF					
ÞORUNNARTÉNI 2, 105 REYKJAVÍK Sími: 5700-8800, KFI: 650 1071-1 2810 WWW.VERKHONNUN.IS, VERKHONNUN@VERKHONNUN.IS					
Magnús B. Þórðarson KL030879-4149					
Samþykkt til Verkhönnunar eftir: <i>Magnús B. Þórðarson</i>					
Verkskipti					
<b>HÁDEGISSKARD 2</b>					
<b>RAFLAGNIR</b>					
<b>AFSTÖÐUMYND, SÖKKULSKAUF OG SNIÐ</b>					
Afskiptastær:					
Þorunna@verkhonnun.is	BEK	MBP	15.01.2018	Sjá teikn.	A1
Númer	Talun	Stak	Opunartí	Staðset	Háttur
<b>2017-01-057</b>			<b>03.00.01</b>		<b>A</b>
Skilríki	Töknúmer		Breyting		
