
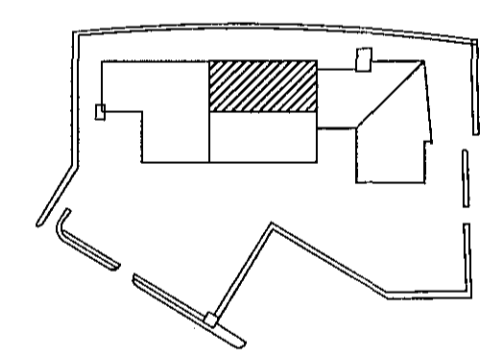


Samþykkt þann  
25. maí 2018  
Byggingafulltrúinn *[Signature]*

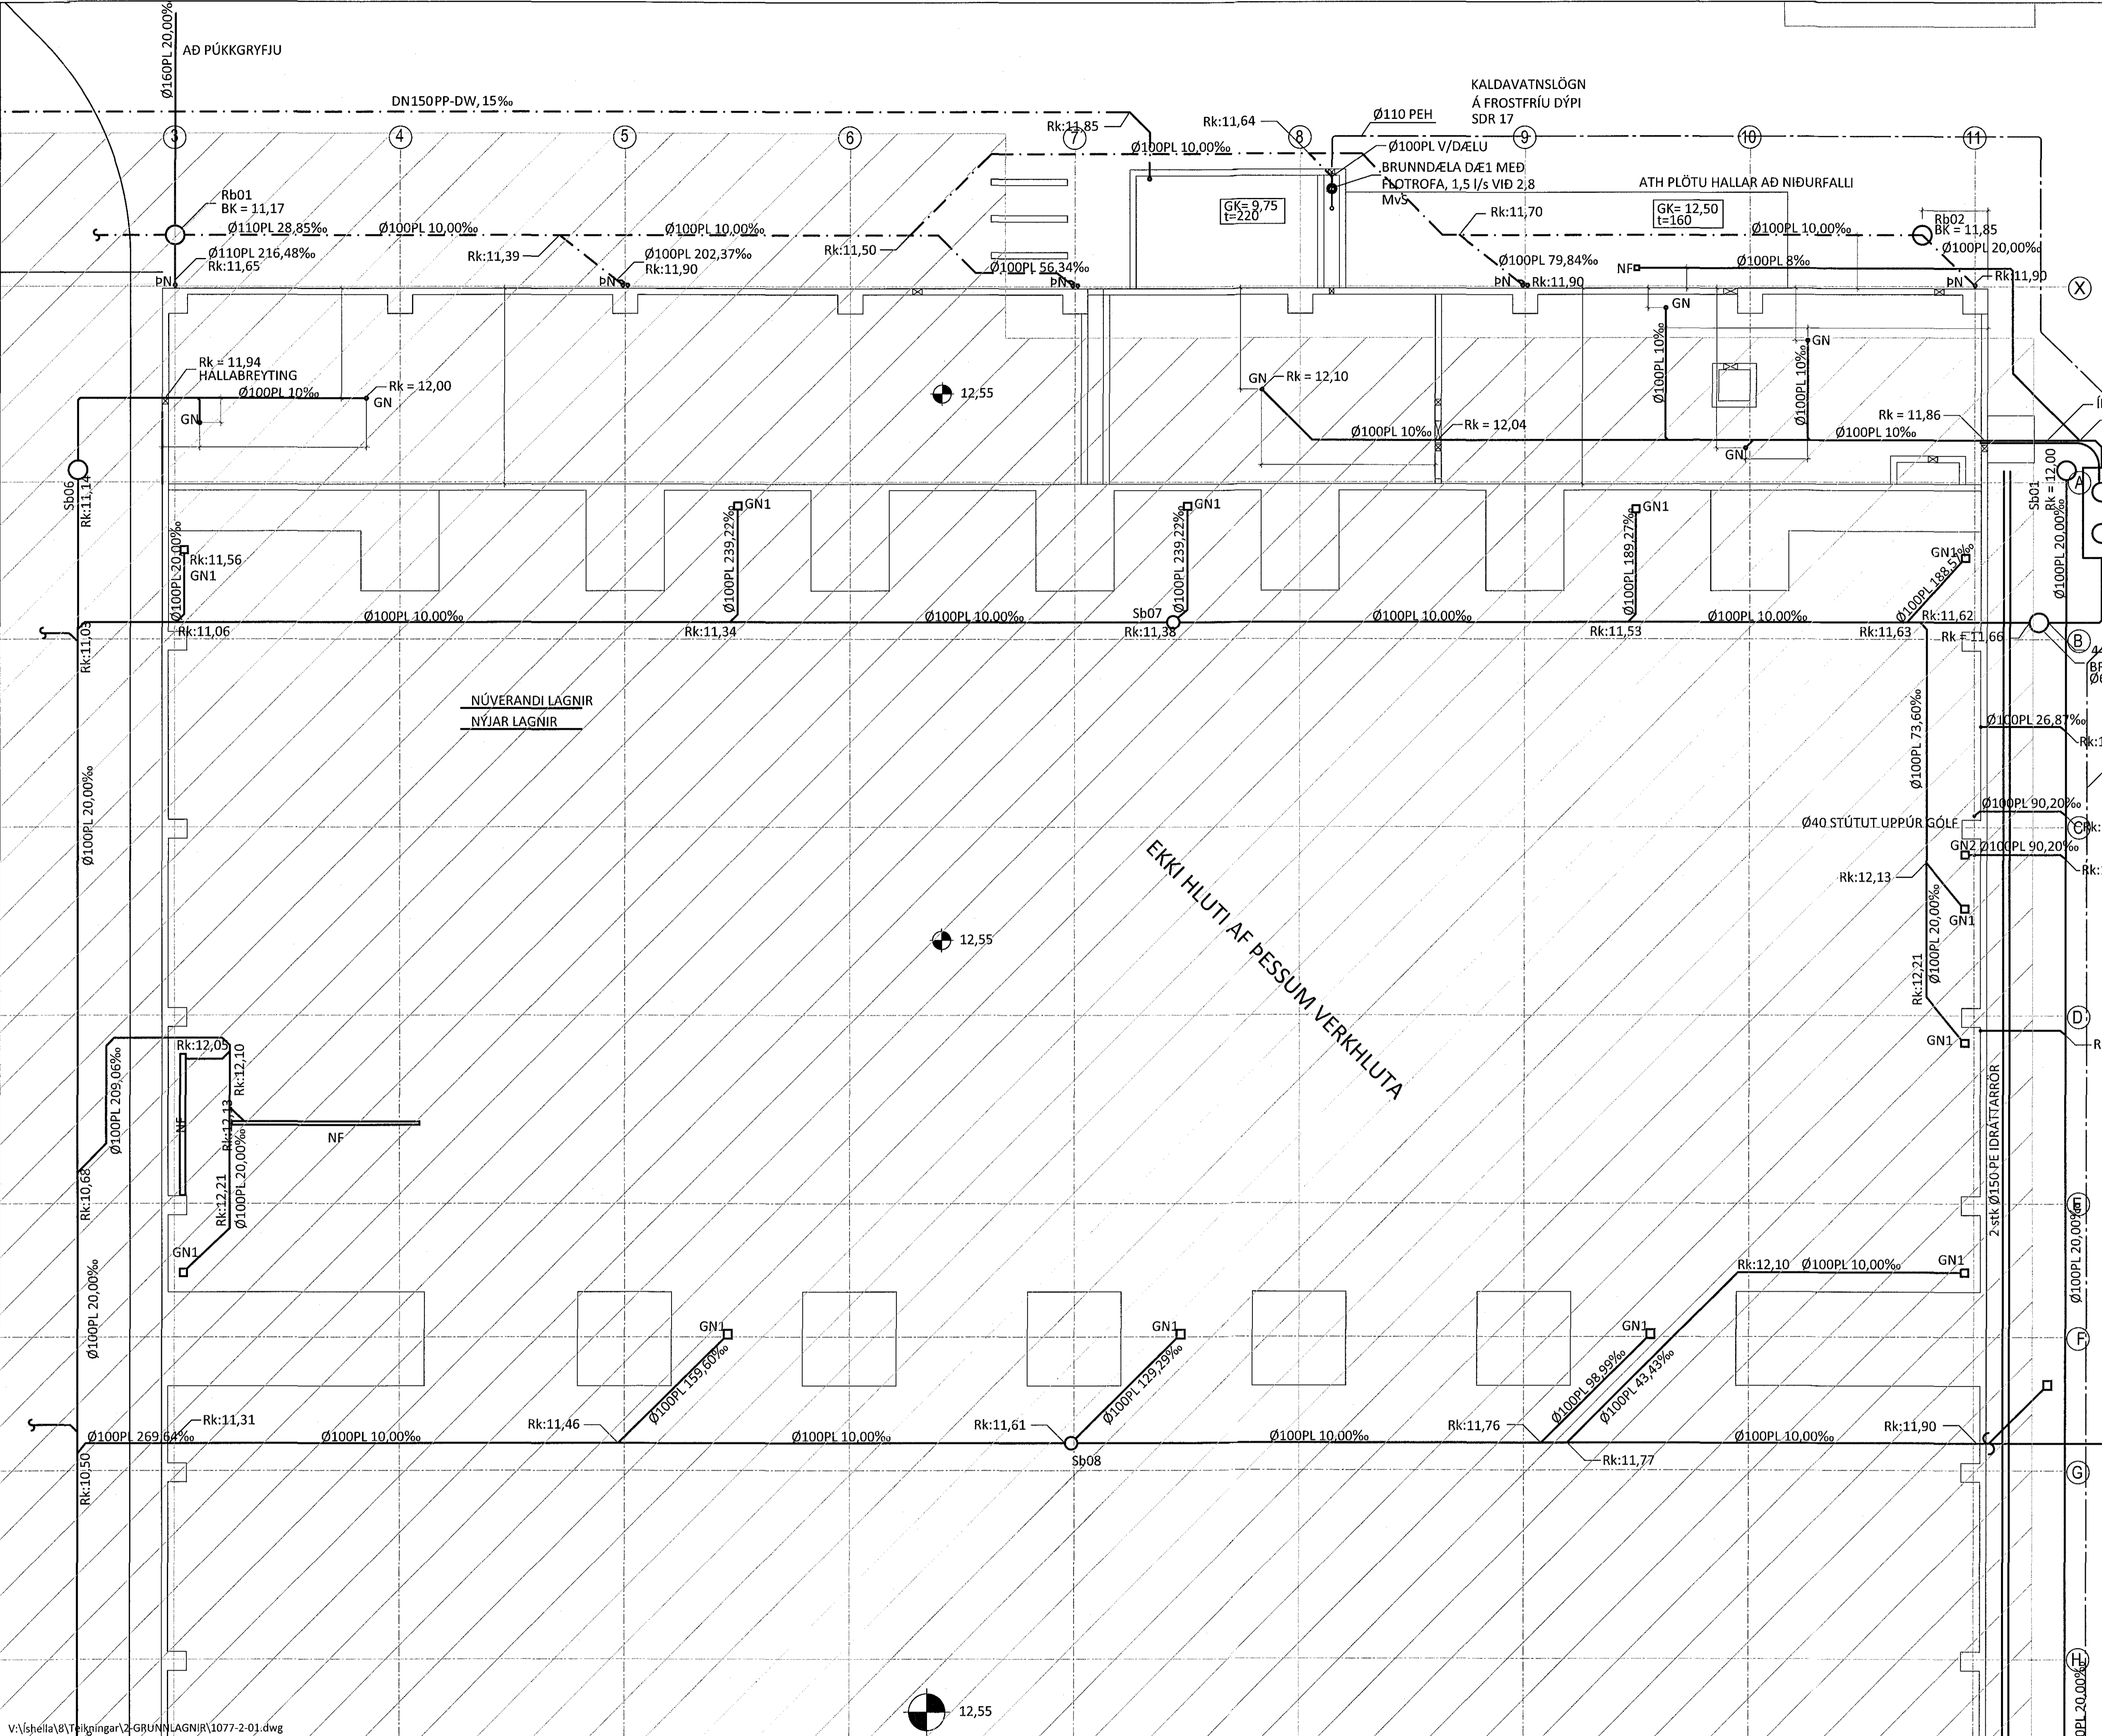

ÁRITUN/ÞÖNNUNARSTJÓRA: *[Signature]* KT. 110254-3399  
SÍJA ALMENNAR SKÝRINGAR Á TEIKNINGU NR.-2-00

BR.	DAGS.	BREYTING	
A	30.04.18	ÝMSAR BREYTINGAR	<i>[Signature]</i>

**ferill**  
VERKFRÆÐISTOFA

ÍSHELLA 8 HAFNARFIRÐI

GRUNNLAGNIR  
GRUNNMÝND  
SUÐURHLUTI

SAMÞYKKT: *[Signature]* 370760-4229 *[Signature]*

HOHNUNDIR	VIÐFARID	DAGS. ÚTE.	DAGS. BREYTT.
PAG	GP	08.03.06	30.04.18
MKV (A1)	VERKNR.	TEKNI. NÚ.	BREYTT.
1:100	1077	2-02	A

Ferill ehf. Mörkin 1 108 Reykjavík Sími: 575 1600 Fax: 575 1601 www.ferill.is

V:\shella\8\teikningar\2-GRUNNLAGNIR\1077-2-01.dwg