


ÁRTUN BYGGINGARFULLTRÁ
 Samþykkt þann
 25. maí 2018
 Byggingarfulltrúinn í Hafnarfirði

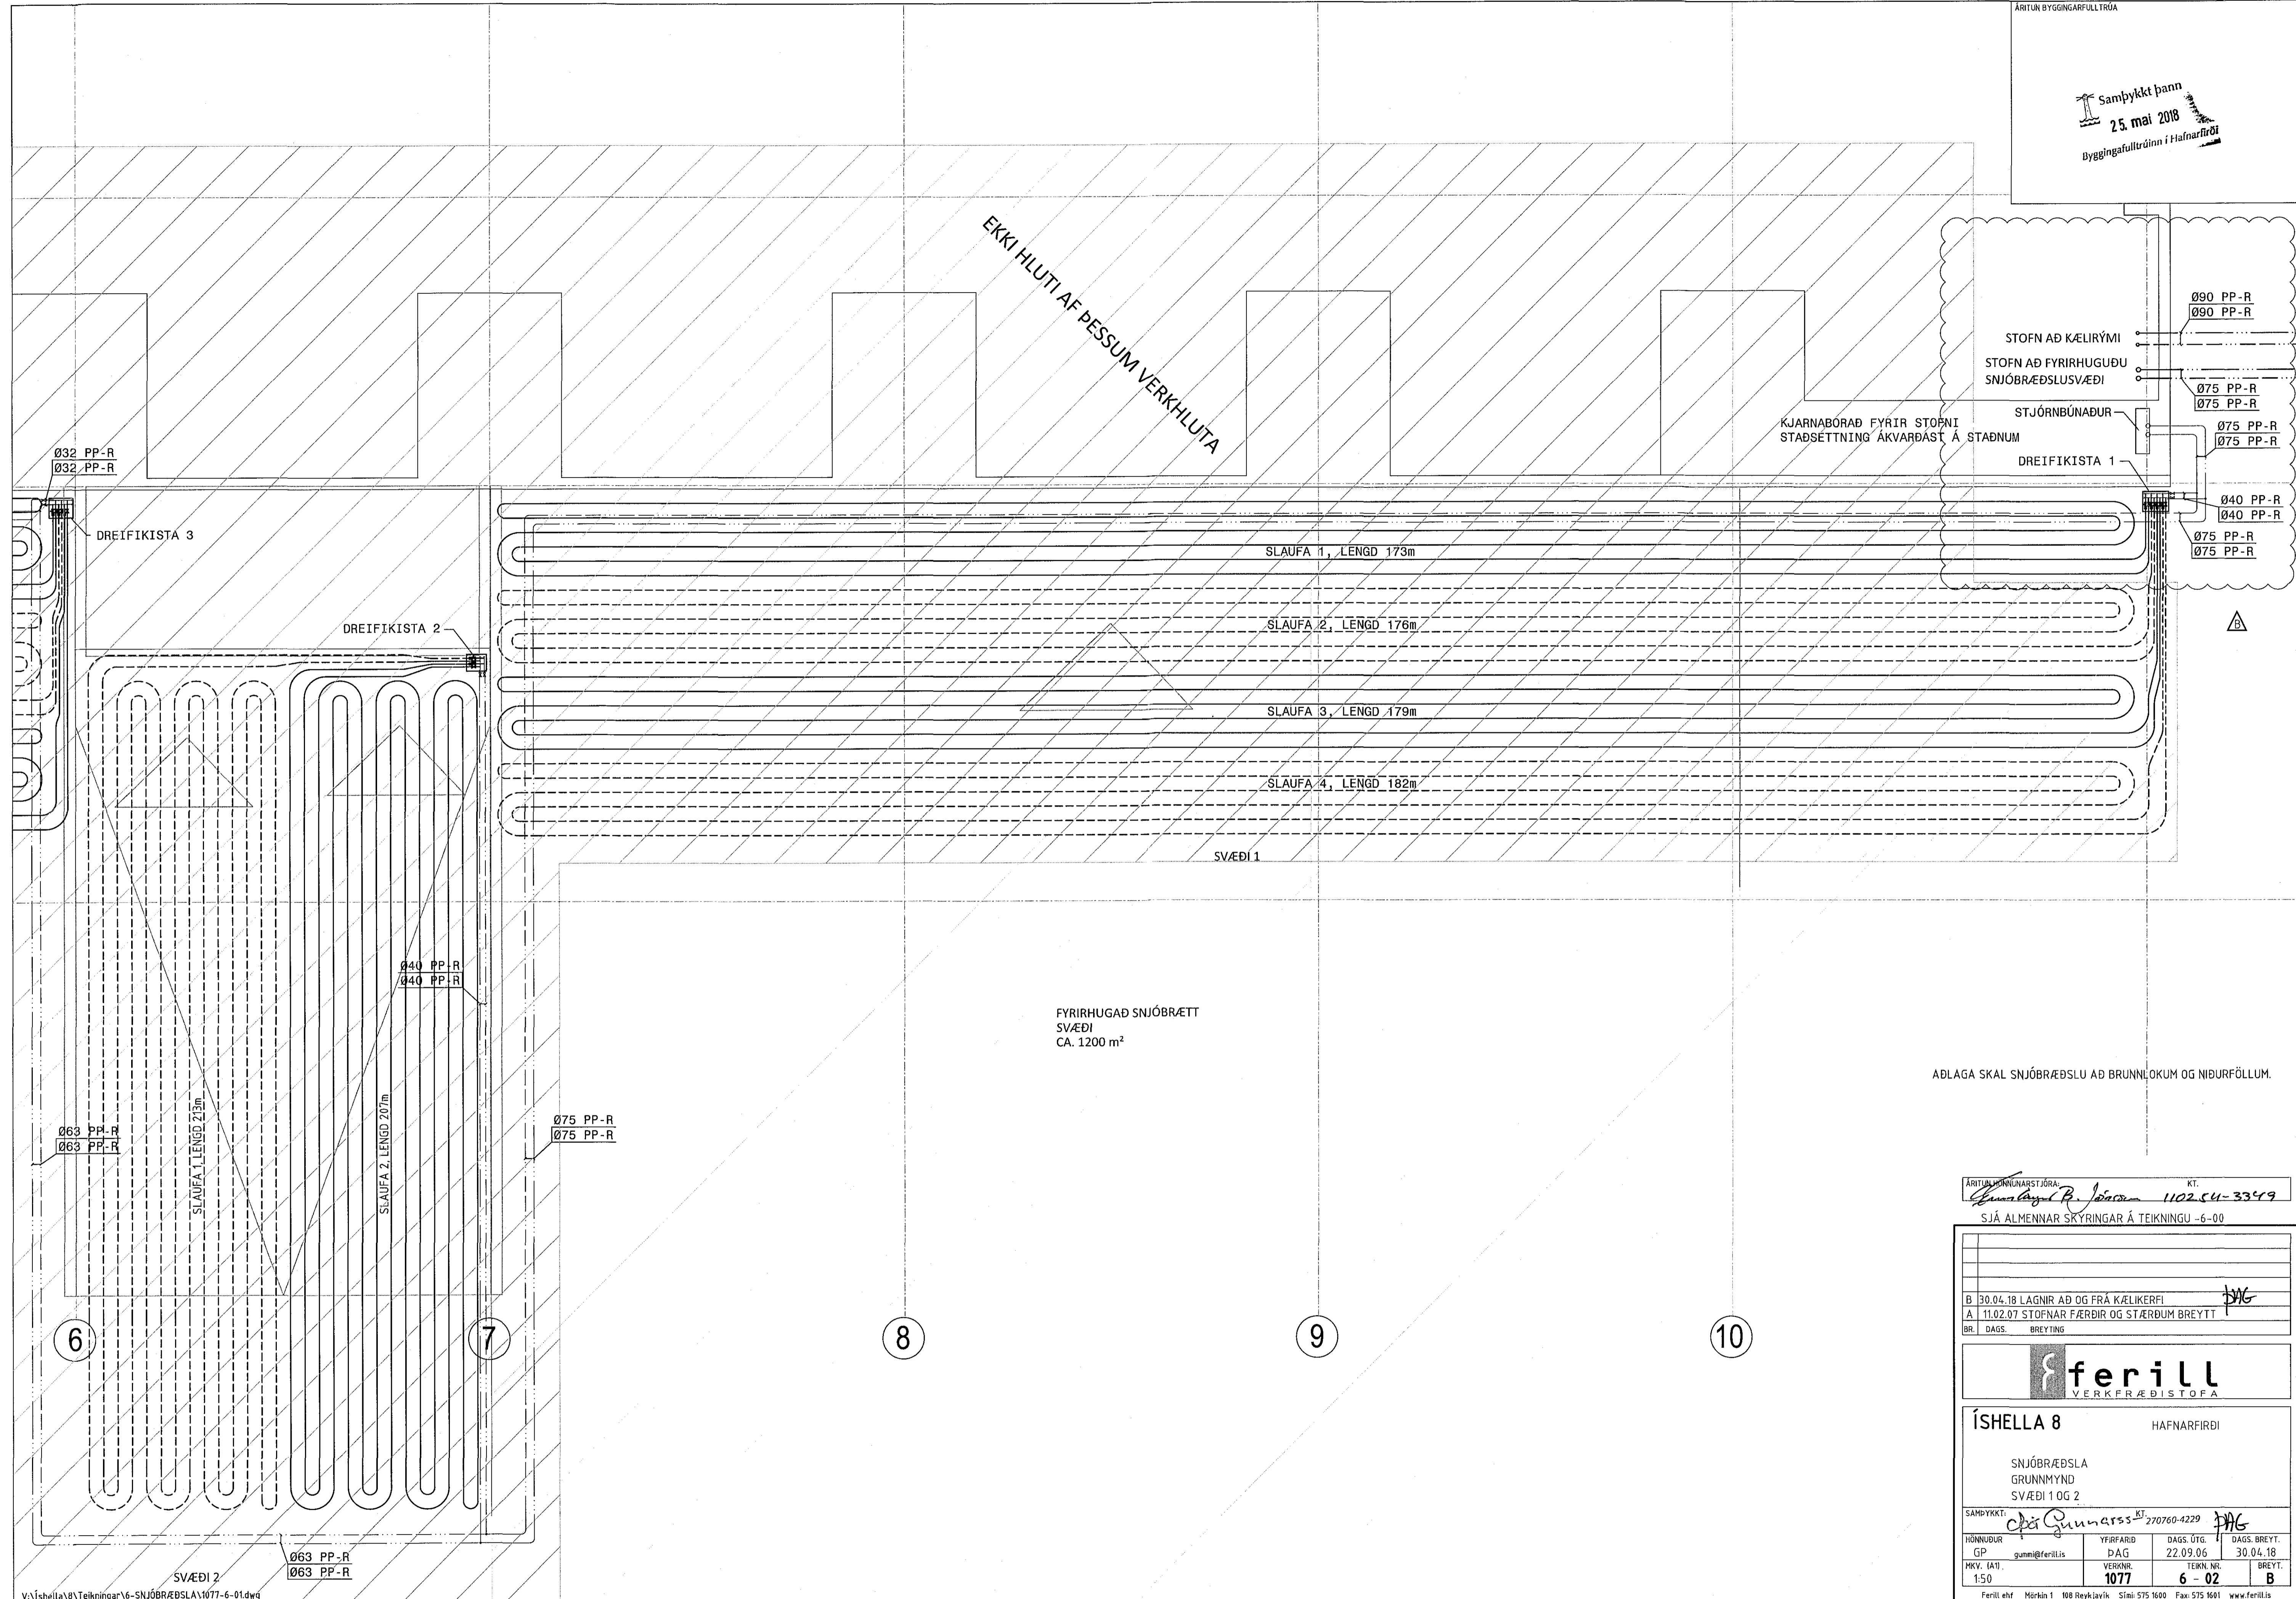

V:\íshella\8\Teikningar\6-SNJÓBRÆÐSLA\1077-6-01.dwg

ÁRTUN HÖNNUNARSTJÓRA KT.
 Gunnar R. Jóhannsson 110254-3349
 SJÁ ALMENNAR SKYRINGAR Á TEIKNINGU -6-00

B	30.04.18	LAGNIR AD OG FRÁ KÆLIKERFI	
A	11.02.07	STOFNAR FÆRÐIR OG STÆRÐUM BREYTT	ÞVG
BR	DAGS	BREYTING	

ferill
 VERKFRÆÐISTOFA

ÍSHELLA 8 HAFNARFIRÐI

SNJÓBRÆÐSLA
 GRUNNMYND
 SVÆÐI 1 OG 2

SAMÞYKKT: *Ólafur Gunnarsson* KT. 270760-4229 ÞVG

HÖNNUNDIR	YFIRFARIR	DAGS. ÚTG.	DAGS. BREYT.
GP	DAG	22.09.06	30.04.18
MKV. ÍAÞ.	VERKNR.	TEKNNR.	BREYT.
1:50	1077	6-02	B

Ferill ehf. Mörkin 1 108 Reykjavík Sími: 575 1600 Fax: 575 1601 www.ferill.is