
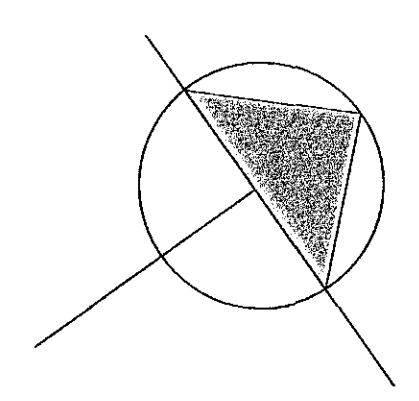
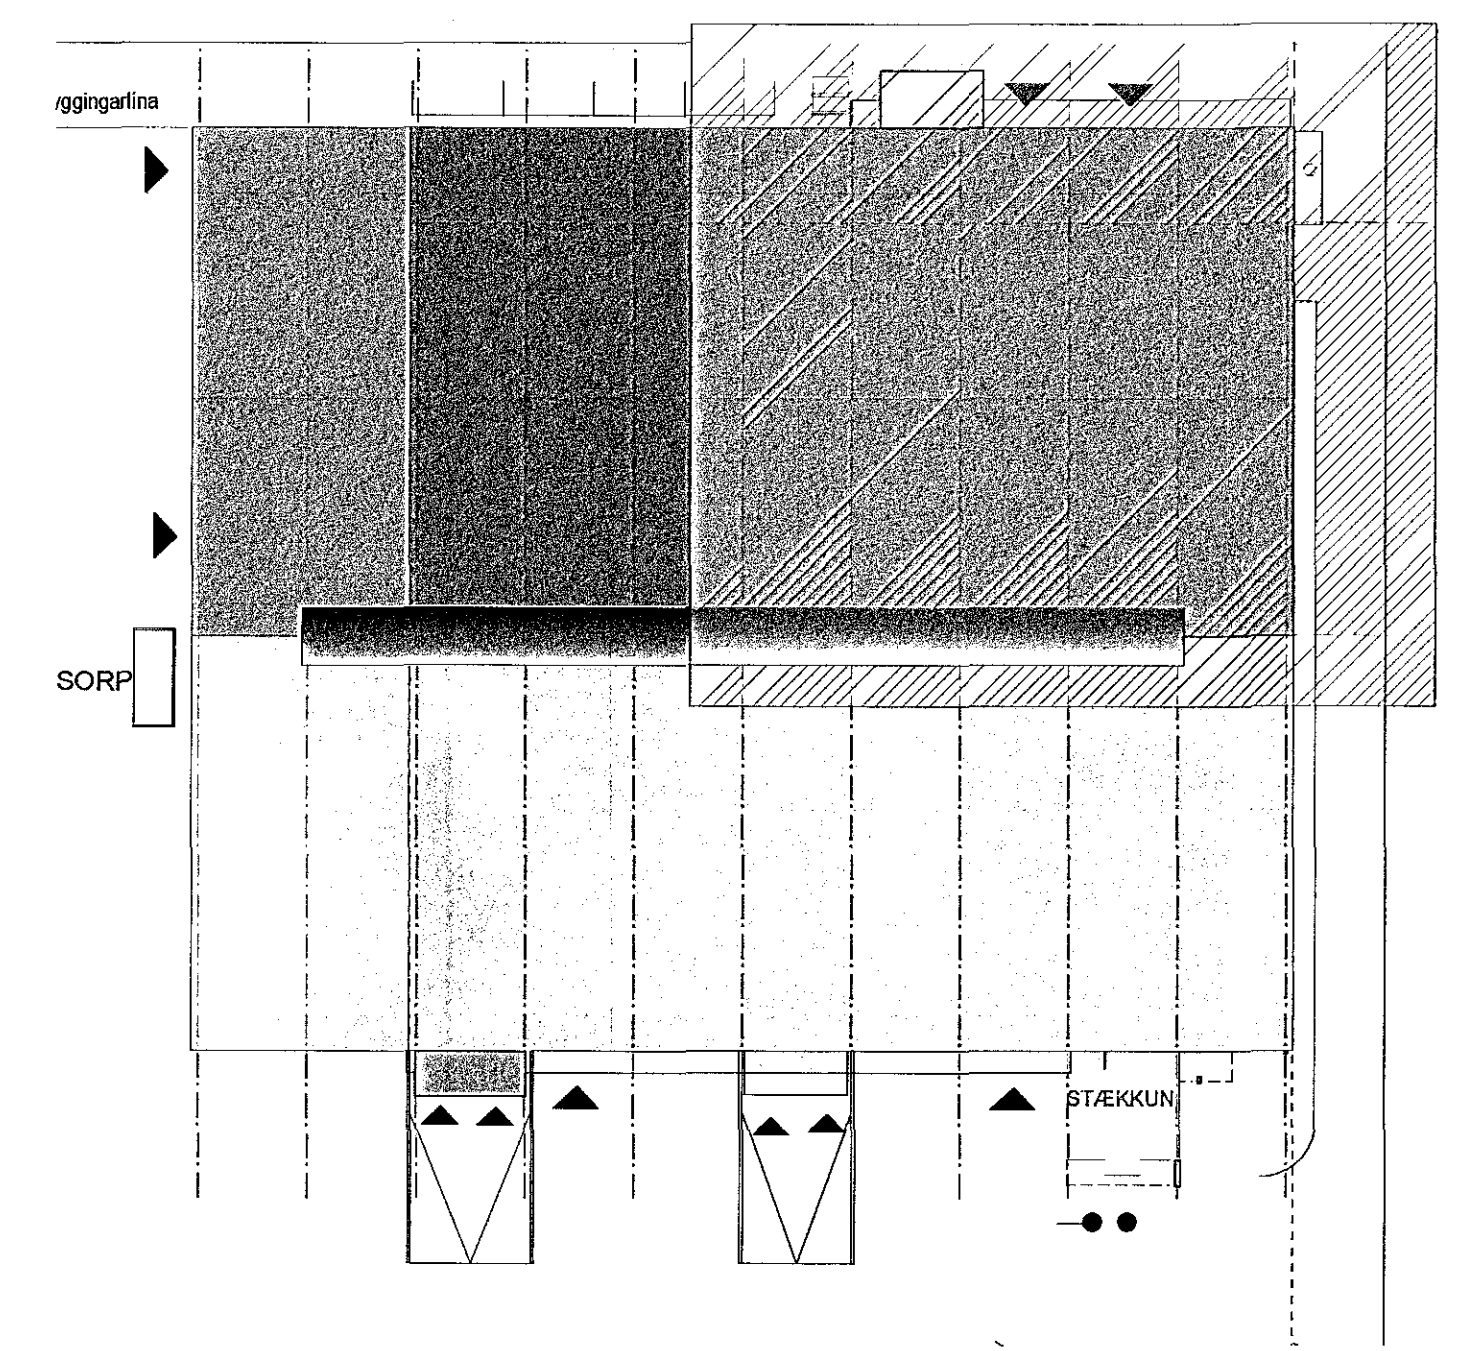


Samþykkt bann
25. maí 2018
Byggingafulltrúinn í Hafnarfirði

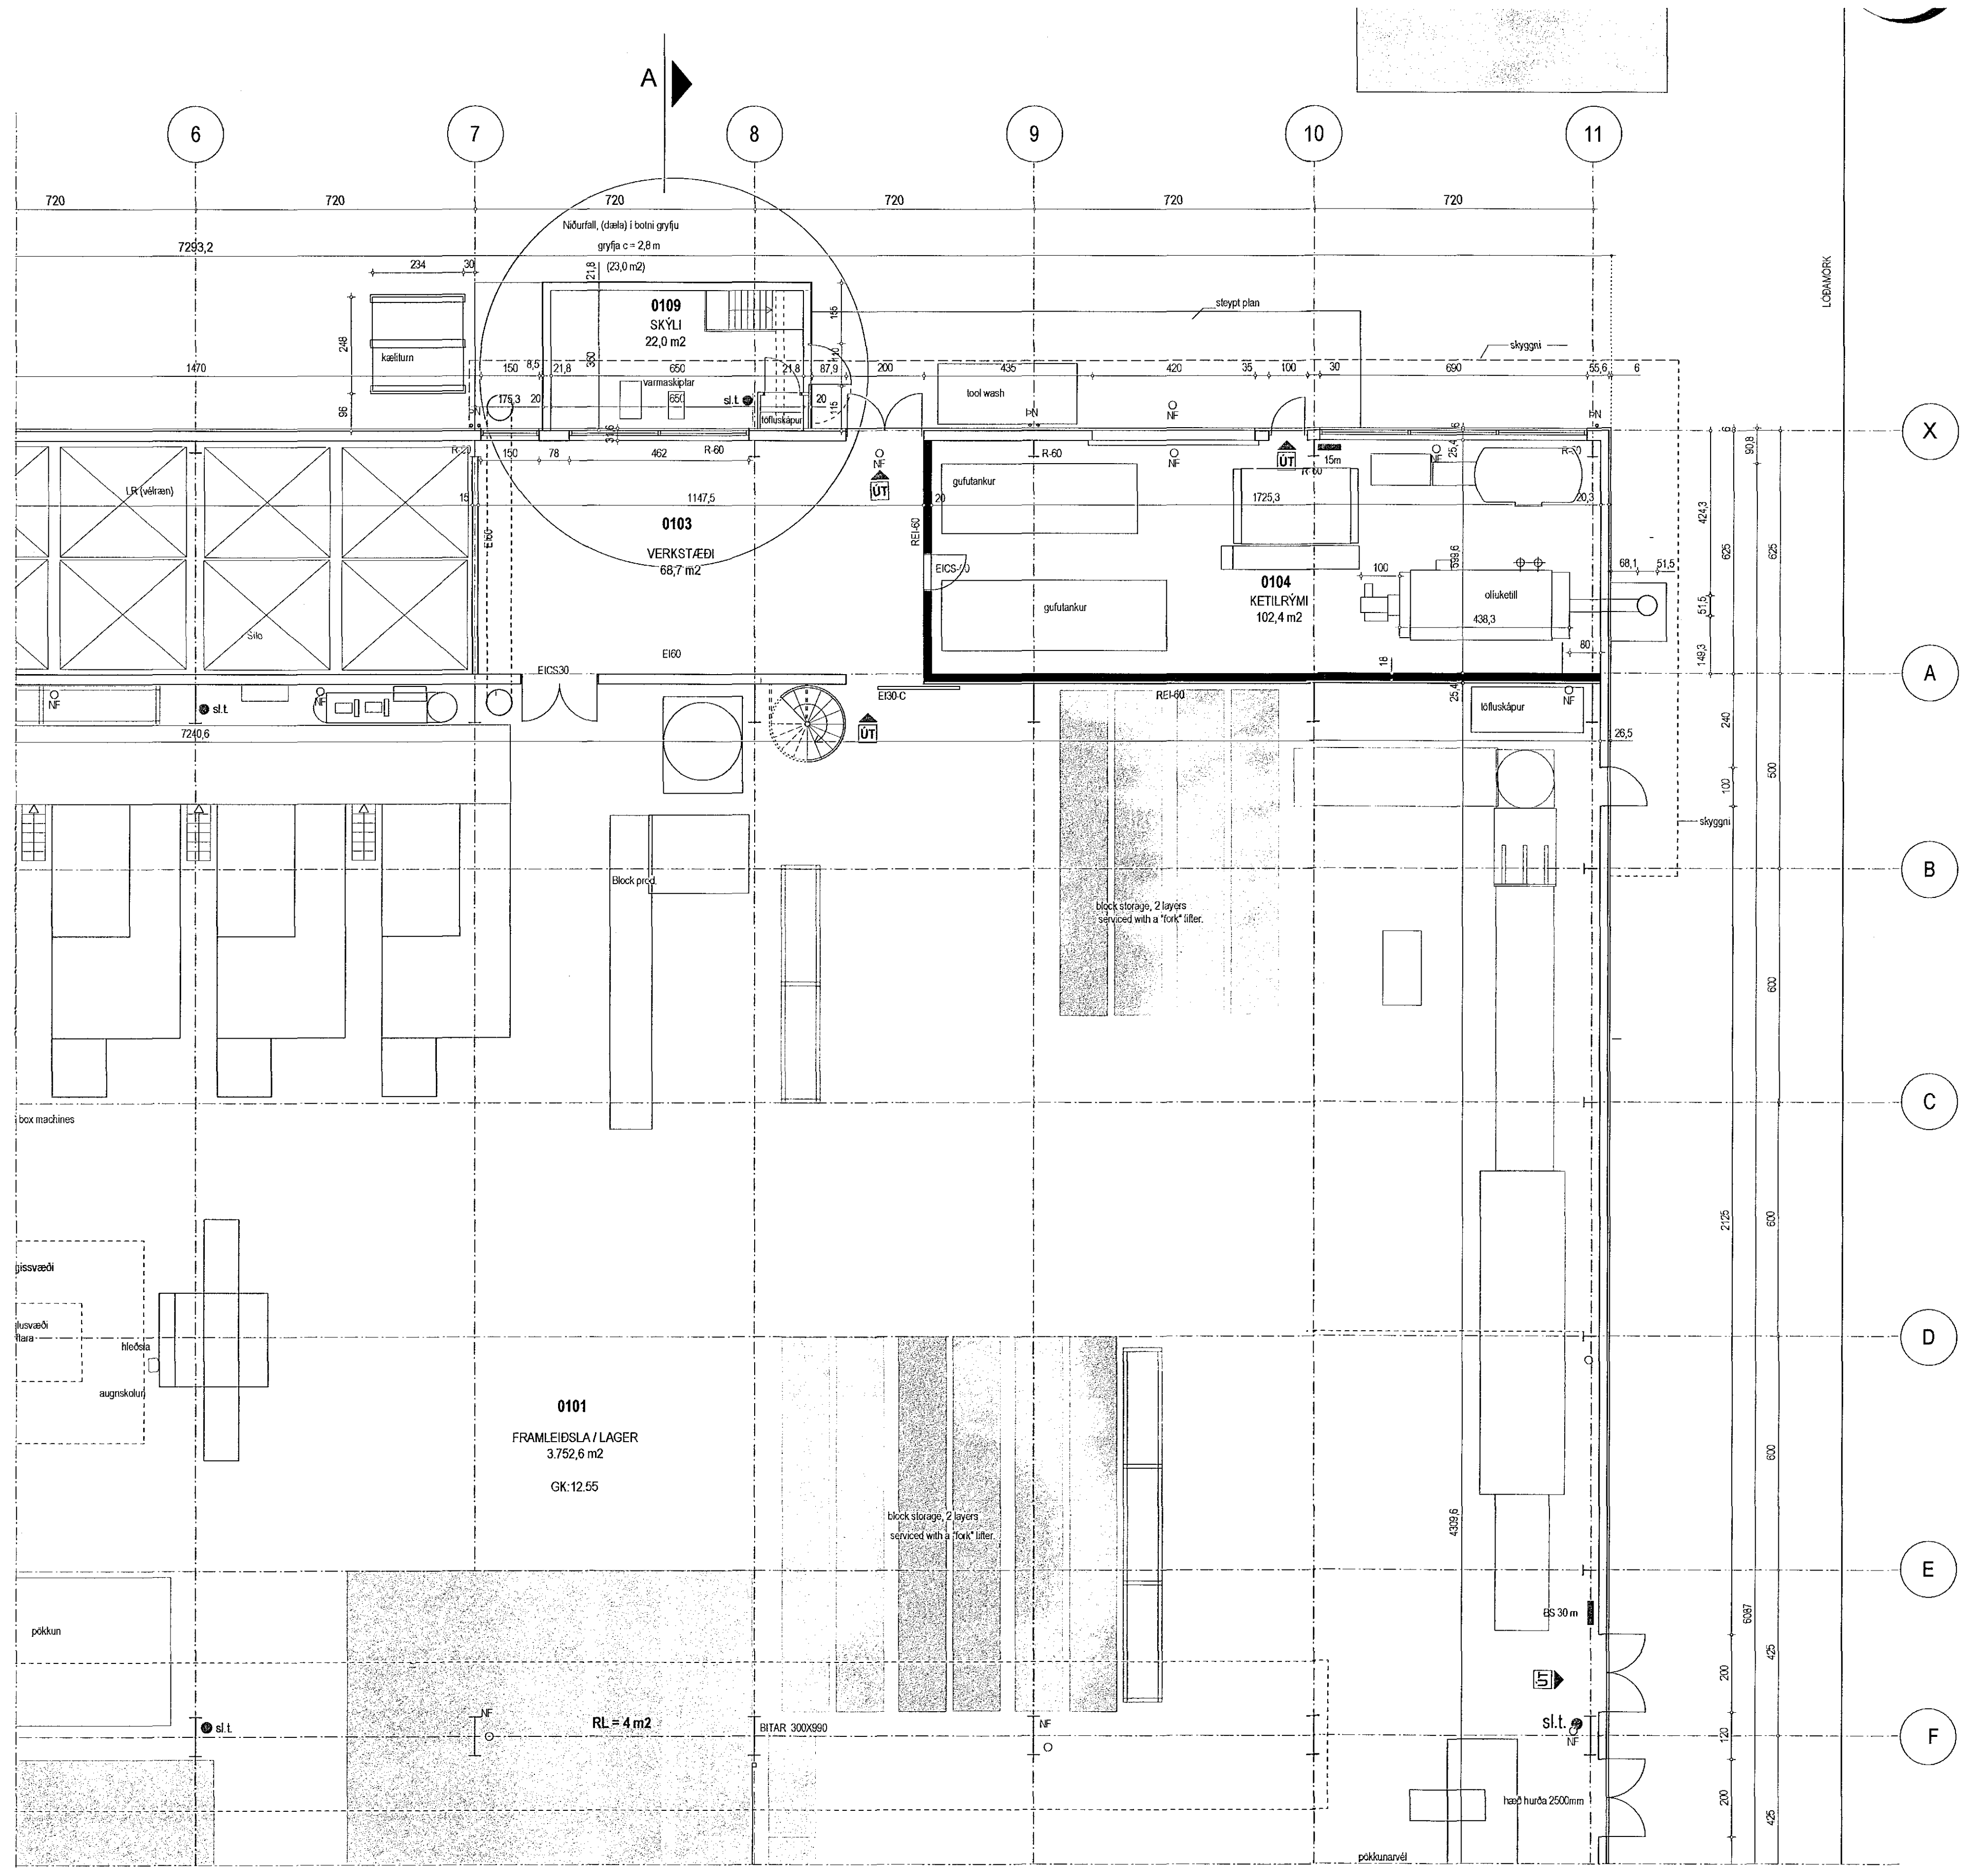

TEMPRA ISHELLA 8, 220 HAFNARFIRÐI	
grunnmynd 1. hæð	no 1.2
dagss. 25. maí 2017	breytt 11.02.2018 skýlyfyr gylf.
leiknistofa GINGI	Móðun 1. 400 (áhrakstjórn gngi11@sewv.is)
arkitektar full gunnlaugur björn jónsson	kt. 110254 3349 sími: 6976984