



Samþykkt þann  
25. maí 2018  
Byggingafullráðgjafi HAFARFIRDI

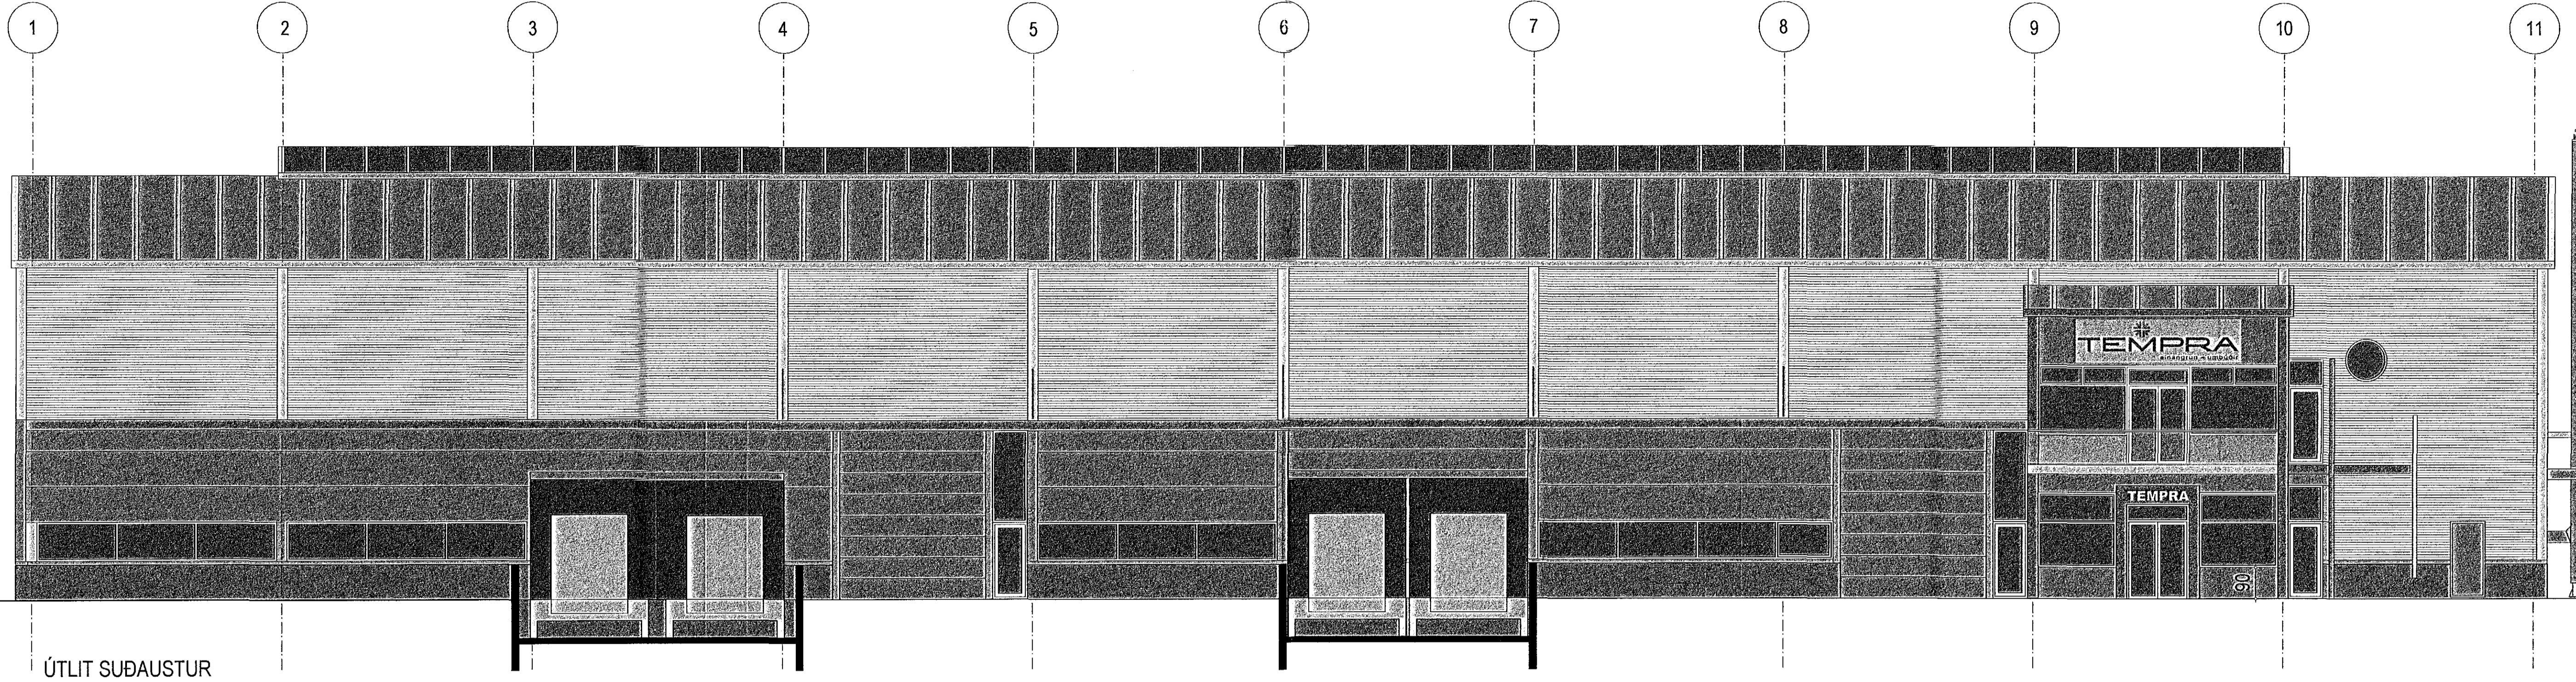

ÚTLIT SUDAUSTUR

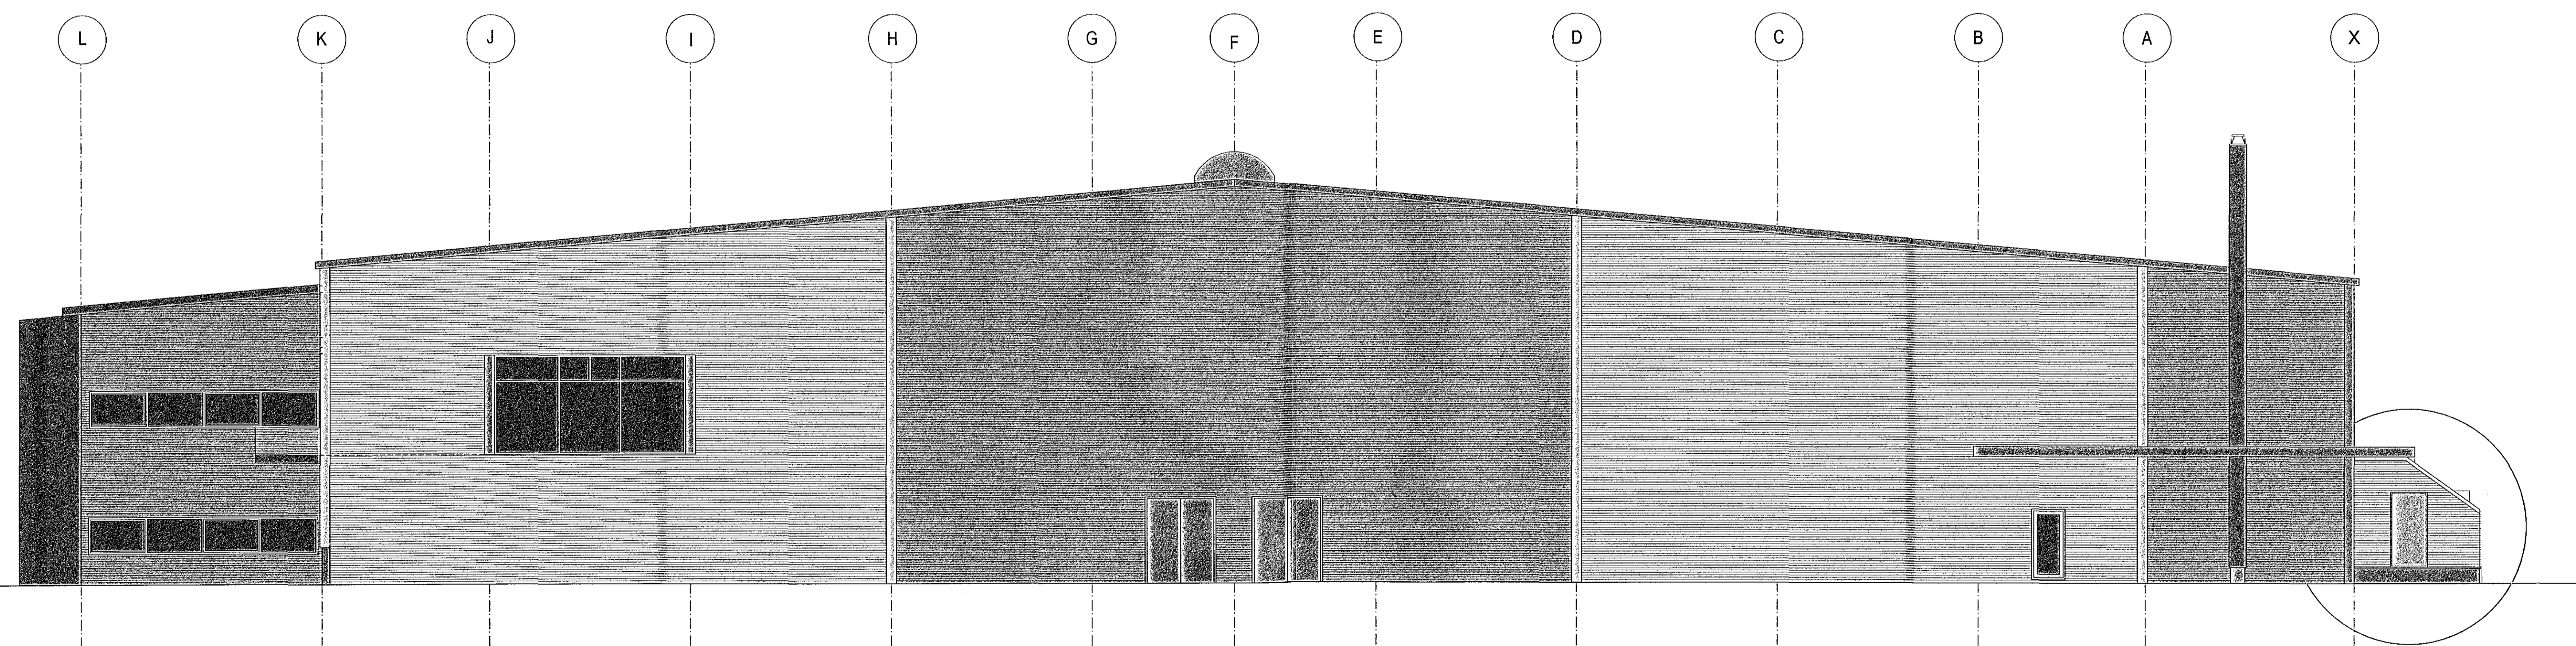

ÚTLIT NORDAUSTUR

TEMPRA ÍSHELLA 8, 220 HAFNARFIRDI	
Útlit suðaustur og norðaustur	skala 1:100
dagur: 25. maí 2017	breytt: 11.02.2018 skýfyllir gylfu
teiknistofa: GINGI	Móttölur: 400 Tílkrafar gingi11@pingi.is
arkitektur: Guðlaugur Þorgeirsson	hl. 110254-3349 sími: 697684

*Guðlaugur Þorgeirsson*