



GRUNNMYND 1:100

Sambýddt þann
25. maí 2018
Byggingaáskilningur

AFSTÖÐUMYND 1:500

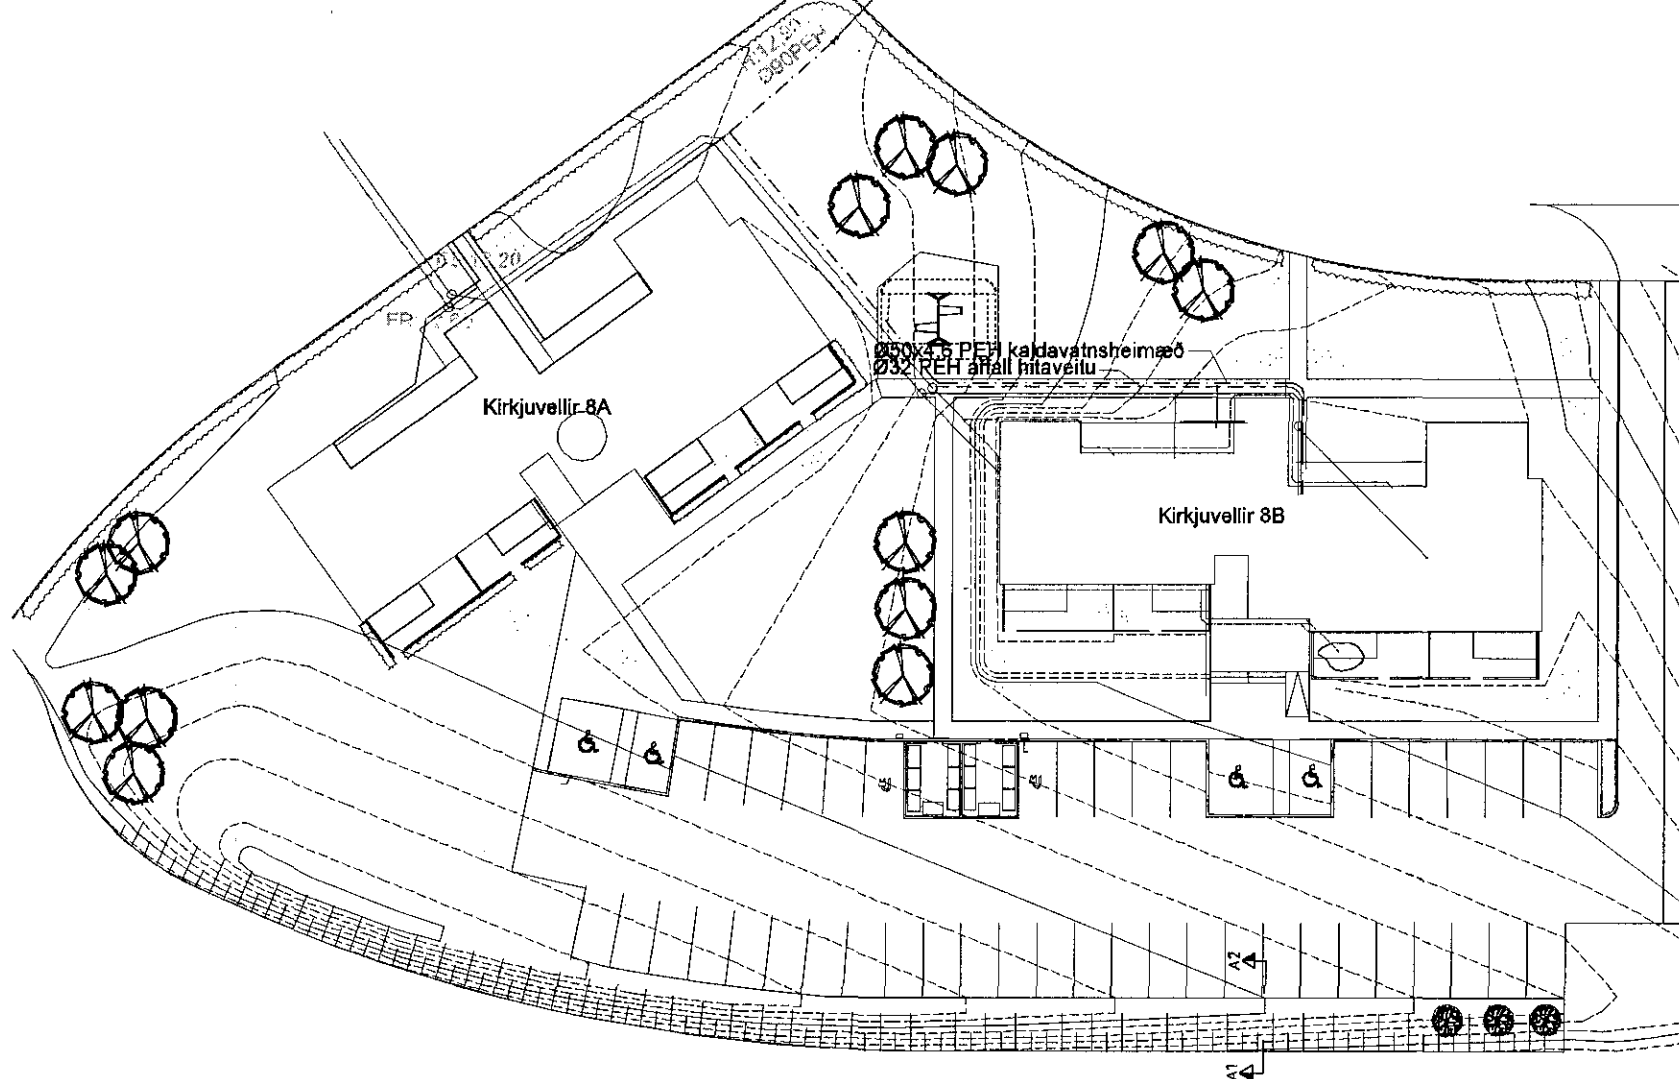

Drendæla (A-A) 1:20

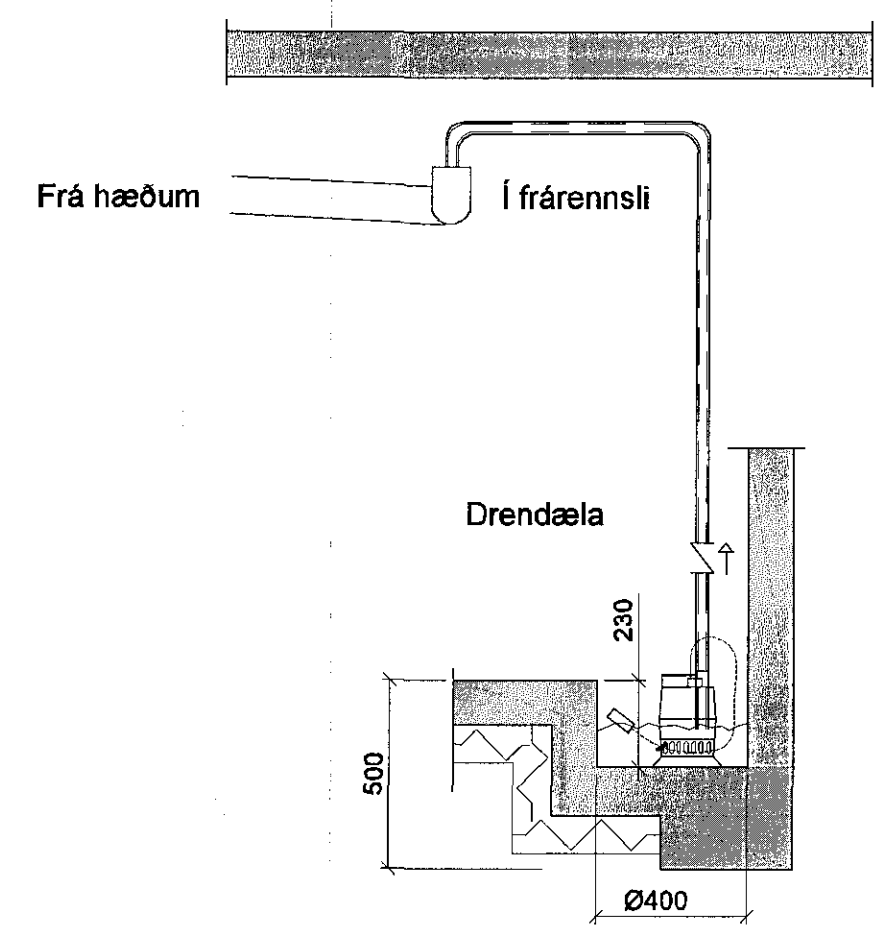


Frárennsliagnir:
 Allt efni skal vera CE-merkt, eða hafa jákvæða umsögn frá Nýsköpunarmiðstöð Íslands um að það uppfylli kröfur í byggingarreglugerð, standist staðla og falli að verklaði og séríslenskum aðstæðum.
 PVC: er "POLYVINIL CLORYD" appelsínugult plast af venjulegri gerð SN4 og skulu þau þola jarðvegsálag á allt að 4m dýpi.
 PP-P: er "(PP) POLYPROPYLEN eða (PVC) POLYVINIL CLORYD" appelsínugult plast af sérstyrktri (ULTRA) gerð/ ríttlað að utan og slétt að innan, SN8 í samræmi við EN1852-1 og skulu þau þola jarðvegsálag á allt að 10m dýpi.
 PEH: er "POLYETHYLENE" Svört múffusoðin frárennsliör með sterki kápu þau skulu þola jarðvegsálag á allt að 10m dýpi.
 ST: steipt múffurör af venjulegri gerð sett saman með þartilgerðum gúmlíngjum.
 Öll vinna og frágangur við frárennsliagnir skal vera í samræmi við ÍST 68 '2003. og aðra gildandi staðla og reglugerðir.
 Uppgefnir kótar eru botnkótar róra,
 Stokkar fyrir lagnir, (300x300) neðri brún skal vera 10cm undir uppgefnum botnkóta róra. Málsetning á staðsetningu stokka er í miðjan stokk og uppgæfnir kótar eru botnkótar róra.

1 Lagnir aðgæðar að breytti löðarhönnun.

Breytingar	KRIKJUVELLIR 8b.		H BS T HS S
Nr. Dags. Nofn	Verkfræðistofa Þrúnn & Benedikt Laugavegi 176, 105 Rvk. Sími: 568-7775 Vefang: verkfræðistofa.is Netfang: verkfræðistofa@verkfræðistofa.is		M 1:100/500/20 Nr. P102
1 2018.04.12 BD	Lagnir í jörðu		Dags. des '16
Áritun aðalhönnuðar:			080149-3609

HÖNNUNARSTJÓRI
ASK
15. maí 2018
Sigrún Ólafsdóttir

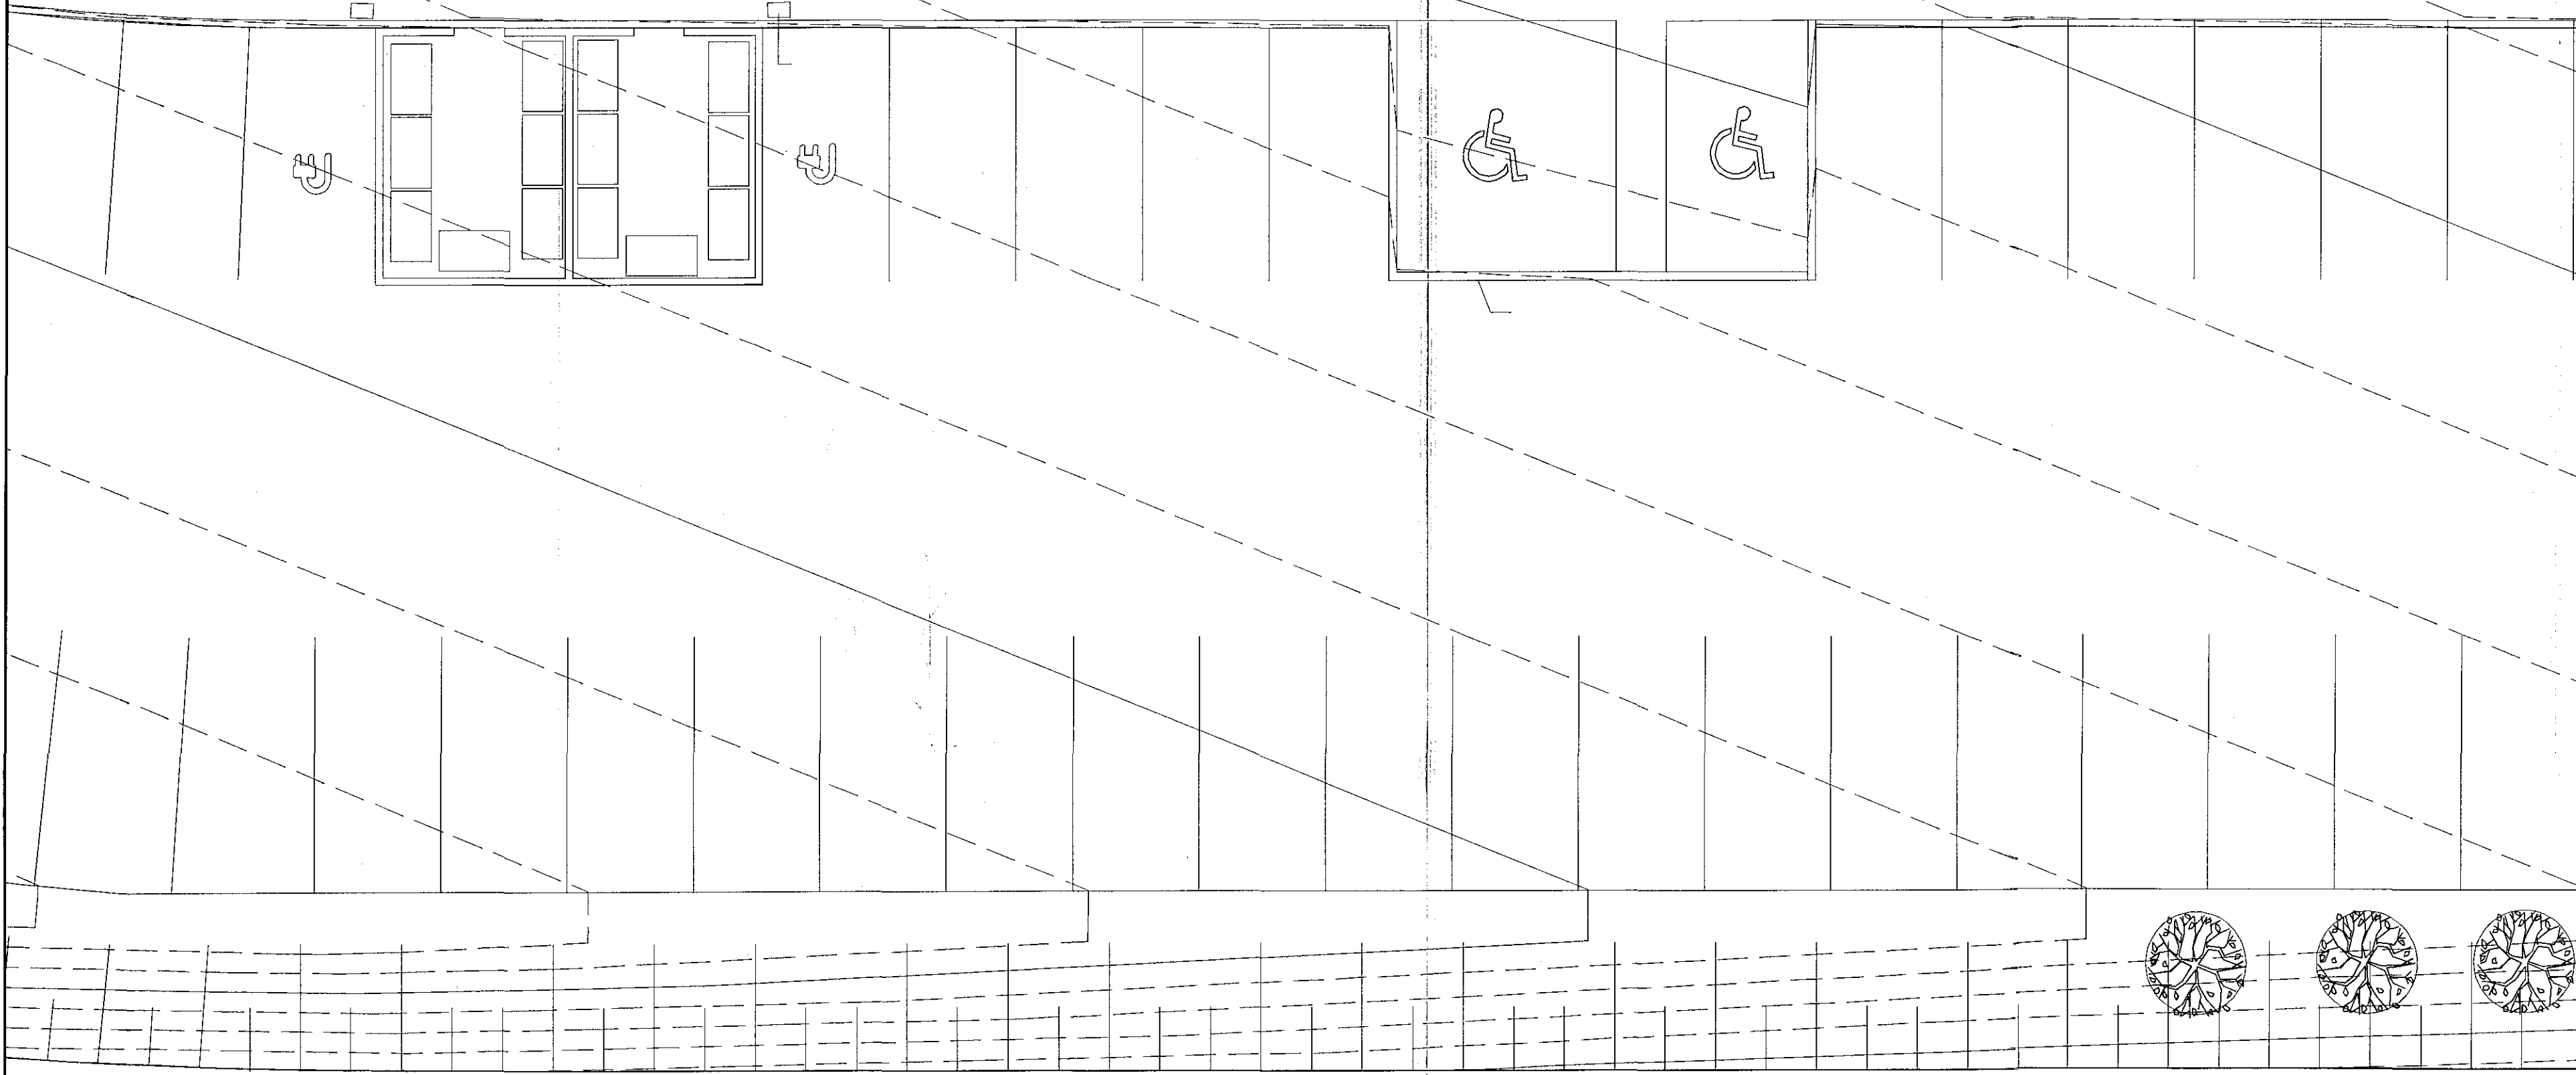

- | | | | |
|-------------------------------------|-------------------|-------------------|---|
| ————— Frárennsli plast | BK: Bækur | SV: Skolvaskur | GK: Gólfkóti |
| ————— Frárennsli steypa/PEH/PP-P | ST: Steypibað | PS: Þvagskál | SA: Auka fallstammi. |
| ————— Regnvatn plast | GN: Gólfniðurfall | PV: Þvottavél | S1: Fallstammi & nr. |
| ————— Regnvatn steypa/PEH/PP-P | HL: Handlaug | GN: Gólfniðurfall | BR: Brunnur |
| ————— Jarðvatnslagn plast | EV: Eldhúsvaskur | PN: Þakniðurfall | NF: Niðurfallsbr. m. sandfangi |
| ————— Jarðvatnslagn steypa/PEH/PP-P | UP: Uppþvottavél | HR: Hreinsistútur | NFS: Niðurfallsbr. m. sandfangi og vatnslás |
| ————— Kaldavatnshéimæð | VS: Vatnssalerni | GK: Gólfkóti | |