30 05 18

máisnr 180 2144

MÓTTEKIÐ

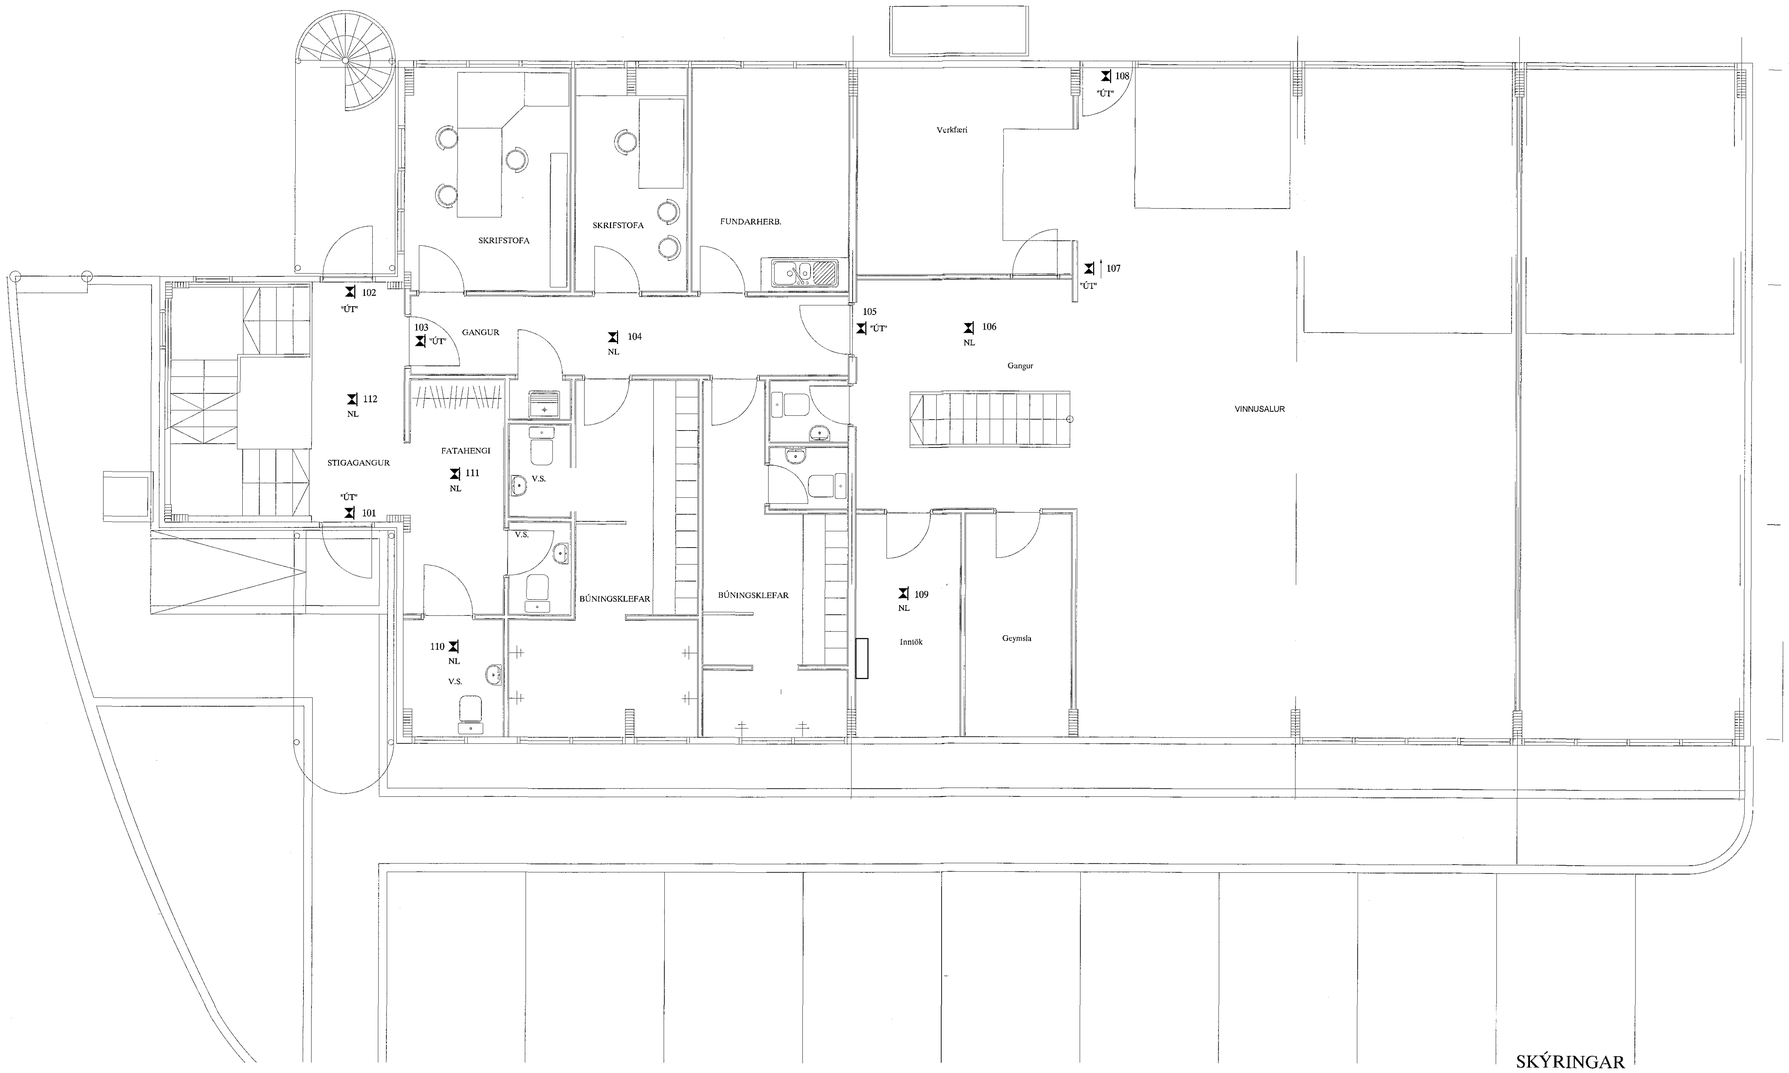

SKÝRINGAR

LAGNIR ERU HULDAR 16mm PLASTPÍPUR OG TAUGAR 3x1,5°.
HÆÐ Á ROFUM SÉ 105 sm.
TENGLAR VIÐ ROFA SÉU Í SÖMU HÆÐ OG ROFAR.
HÆÐ Á TENGLUM SÉ 110sm.
HÆÐ Á VEGGLJÓSUM YFIR VÖSKUM SÉ 200sm.
MÁLSTRAUMUR ROFA SÉ 10A, EN TENGLA 16A.
} NEMA ANNARS SÉ GETIÐ

(T) HITANEMI FYRIR GÓLFHITA H=155

L = SJÓNVARP, F = BÆJARSÍMI, T = HITANEMAR F. GÓLFHITA H=160sm
H = HÁTALARADÓSIR H=20sm, DS = DYRASÍMI H=130sm

R$_j$ REYKSKYNJARI jóniskur

R$_o$ REYKSKYNJARI optiskur

HREYFISKYNJARI þJÓFAVARNARKERFIS H=V/LOFT

Áritun aðalhönnuðar

A	18-05-30	REYNDARTEIKNING	B.Þ.T.	T.S.		220146-2439
ÚTG.	DAGS.		TEIKN.	HANNAD	SAMÞYKKT	KENNITALA

SIGLINGAKLÚBBURINN ÞYTUR
STRANDGÖTU 88 HAFNARFIRÐI
NEYÐARLÝSING OG ÚT-LJÓS NEÐRI HÆÐ

TERA s/f RAFMAGNSVERKFRÆÐISTOFA
EDMUND BELLERSSON RAFMAGNSTÆKNIFR. SÍMI 5687388
TRAUSTI SVEINBJÖRNSSON RAFMAGNSIÐNFR. SÍMI 8982523

MKV.	1:50
TEIKN.NR.	1
SÍÐASTA TNR.	
ÍNR. 1 AF 4	ÚTG. A
VERKNR.	18-001