


MÓTTAKIÐ

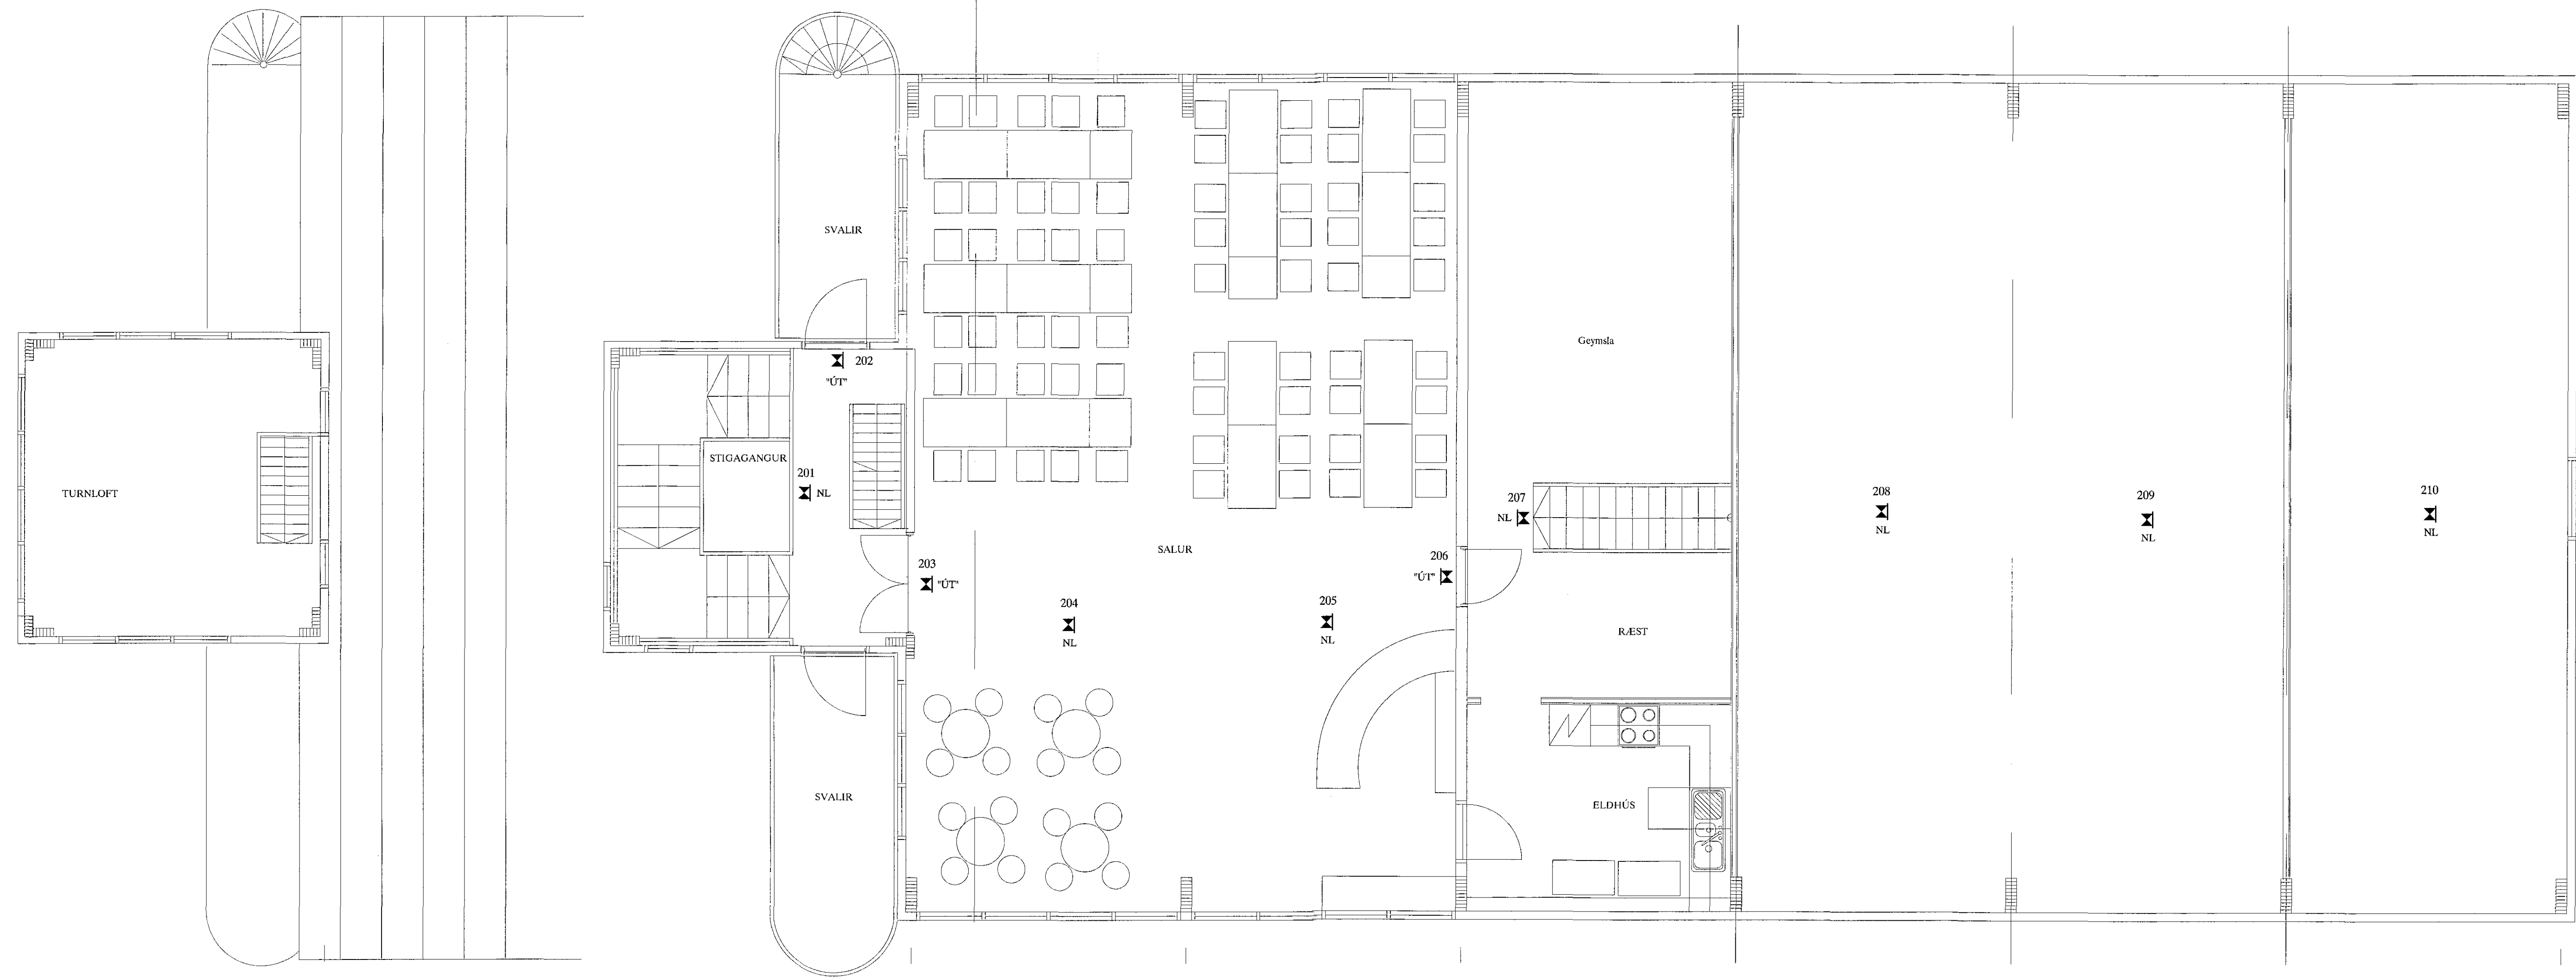

SKÝRINGAR

LAGNIR ERU HULDAR 16mm PLASTPÍPUR OG TAUGAR 3x1,5".  
 HÆÐ Á ROFUM SÉ 105 sm.  
 TENGLAR VÍÐ ROFA SÉU Í SÓMU HÆÐ OG ROFAR.  
 HÆÐ Á TENGLUM SÉ 110sm.  
 HÆÐ Á VEGGLJÓSUM YFIR VÖSKUM SÉ 200sm.  
 MÁLSTRAUMUR ROFA SÉ 10A, EN TENGLA 16A.  
 ⊕ HITANEMI FYRIR GÓLFHITA H=155  
 L = SJÓNVARP, F = BÆJARSÍMI, T = HITANEMAR F. GÓLFHITA H=160sm  
 H = HÁTALARADÓSTR H=20sm, DS = DYRASÍMI H=130sm

REYKSKYNJARI jóniskur  
 REYKSKYNJARI optiskur  
 HREYFISKYNJARI ÞJÓFAVARNARKERFIS H=V/LOFT

NEMA ANNARS SÉ GETIÐ

*Litla Saksen*  
 Áritun aðalhönnuðar

|      |       |          |                 |        |        |             |             |   |              |
|------|-------|----------|-----------------|--------|--------|-------------|-------------|---|--------------|
| A    |       | 18-05-30 | REYNDARTEIKNING | B.P.T. | T.S.   | 220146-2439 | 220146-2439 | SIGLINGAKLÚBBURINN ÞYTUR<br>STRANDGÖTU 88 HAFNARFIRÐI<br>NEYÐARLÝSING OG ÚT-LJÓŠ EFRI HÆÐ | SKV. 1:50    |
| ÚTO. | DAGS. |          |                 | TEKNS. | HANNAÐ | SAMÞYKKT    | KENNTALA    | TERA S/F  | TEKNSKIL. 2  |
|      |       |          |                 |        |        |             |             | RAFMAGNSVERKFRÆÐISTOFA  | SKV. 2 AF 4  |
|      |       |          |                 |        |        |             |             | ELDMUNDI HELLERSBÆR<br>BRAUSTR. 10 HAFNARFIRÐI<br>SÍMI 507786                             | ÚTO. A       |
|      |       |          |                 |        |        |             |             | RAFMAGNSVERKFRÆÐISTOFA<br>BRAUSTR. 10 HAFNARFIRÐI<br>SÍMI 507786                          | VERKS. 18-01 |