


MÓTTÆKID

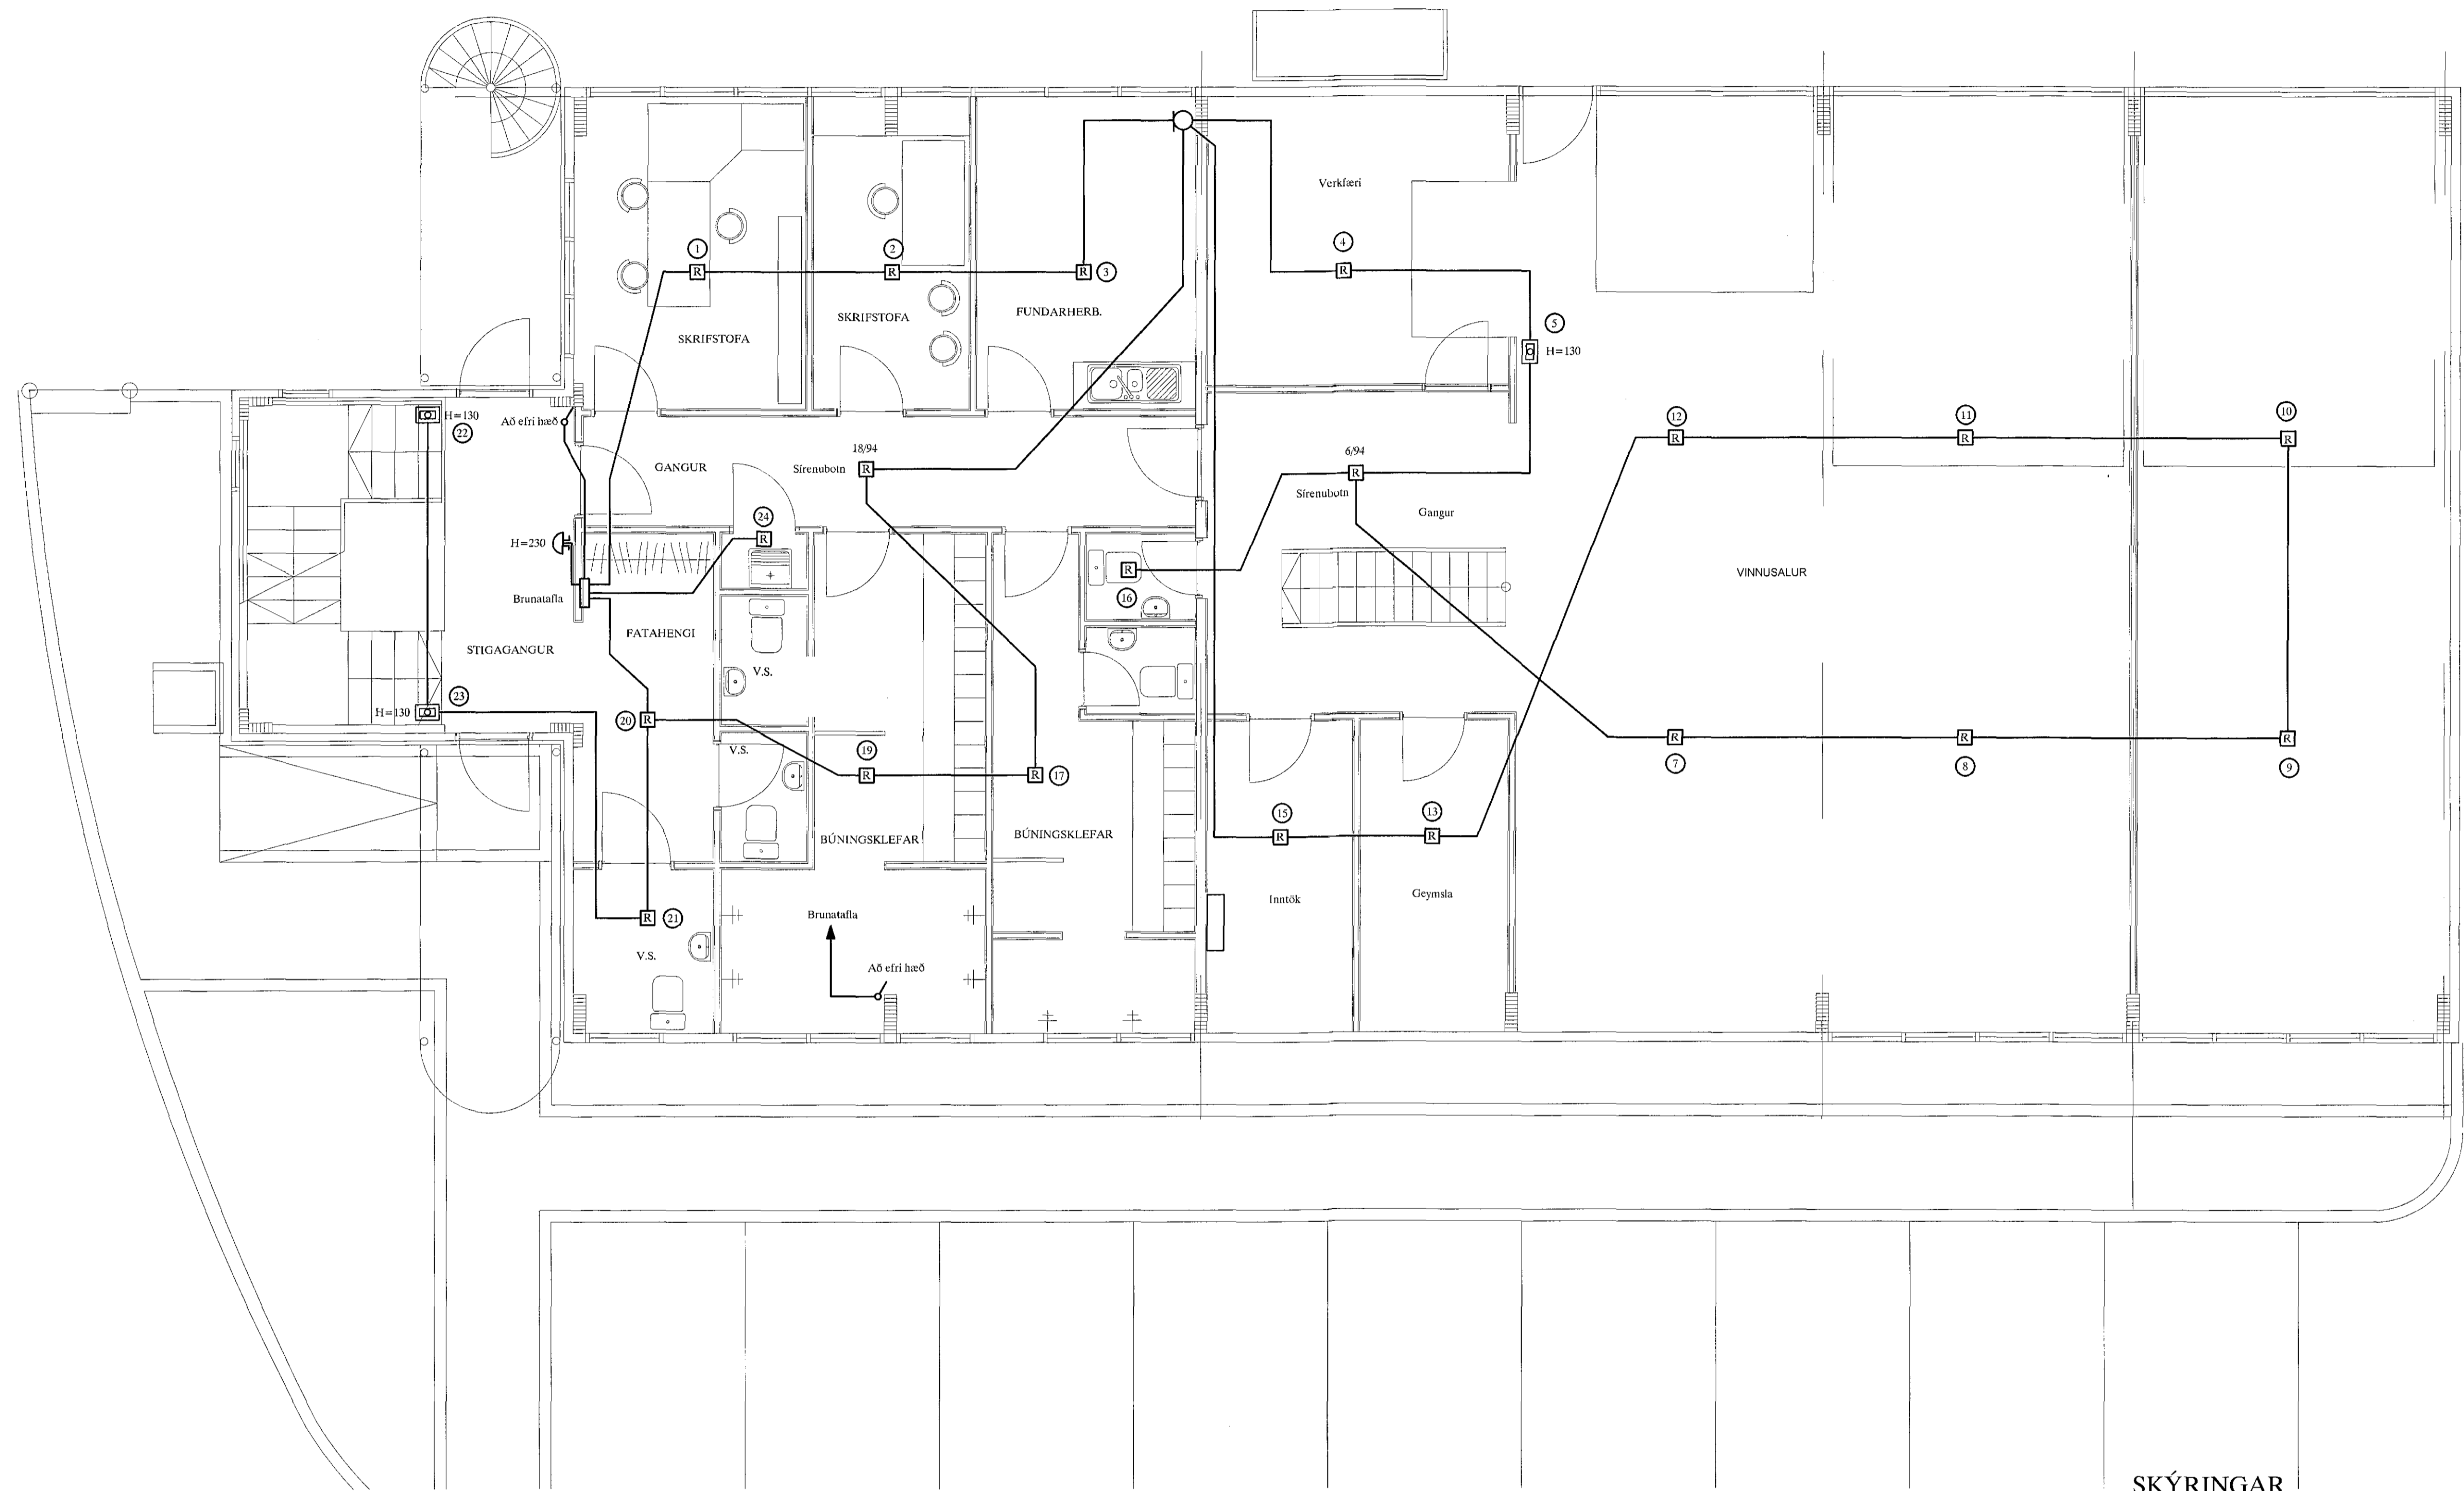

SKÝRINGAR

LAGNIR ERU HULDAR 16mm PLASTPÍPUR OG TAUGAR 3x1,5.  
 HÆÐ Á ROFUM SÉ 105 sm.  
 TENGLAR VIÐ ROFA SEU Í SÖMU HÆÐ OG ROFAR.  
 HÆÐ Á TENGLUM SÉ 110sm.  
 HÆÐ Á VEGGLÓSUM YFIR VÖSKUM SÉ 200sm.  
 MÁLSTRÁUMUR ROFA SÉ 10A, EN TENGLA 16A.  
 ☉ HITANEMI FYRIR GÓLFHITA H=155  
 L = SJÓNVARP, F = BÆJARSÍMI, T = HITANEMAR F. GÓLFHITA H=160sm  
 H = HÁTALARADÓSIR H=20sm, DS = DYRASÍMI H=130sm  
 [R] REYKSKYNJARI jóniskur  
 [R] REYKSKYNJARI optískur  
 ○ → HREYFISKYNJARI ÞJÓFAVARNARKERFIS H=V/LOFT

*L. H. Sævarsson*  
 Áritun aðalhönnuðar

|      |       |          |                 |        |        |             |   |                        |          |        |
|------|-------|----------|-----------------|--------|--------|-------------|---|------------------------|----------|--------|
| A    |       | 18-05-30 | REYNDARTEIKNING | B.P.T. | T.S.   | 220146-2439 | SIGLINGAKLÚBBURINN ÞYTUR<br>STRANDGÖTU 88 HAFNARFIRDI<br>BRUNAKERFI NEDRI HÆÐ |                        | MVC      | 1:50   |
| ÖLG. | DAGS. |          |                 | TEKNI. | HAÐNAÐ | SAMÞYKKT    | KENNITALA   | TERA S/F               | TEIKNING | 3      |
|      |       |          |                 |        |        |             |   | RAFMAGNSVERKFRÆÐISTOFA | SKÝRSLA  | 4      |
|      |       |          |                 |        |        |             |   | REYNDUR BILLESSEN      | TEIKNING | 3      |
|      |       |          |                 |        |        |             |   | TRACHTI SVENSDÖNSKON   | VERKNA.  | 18-001 |
