


MÓTTÉKID

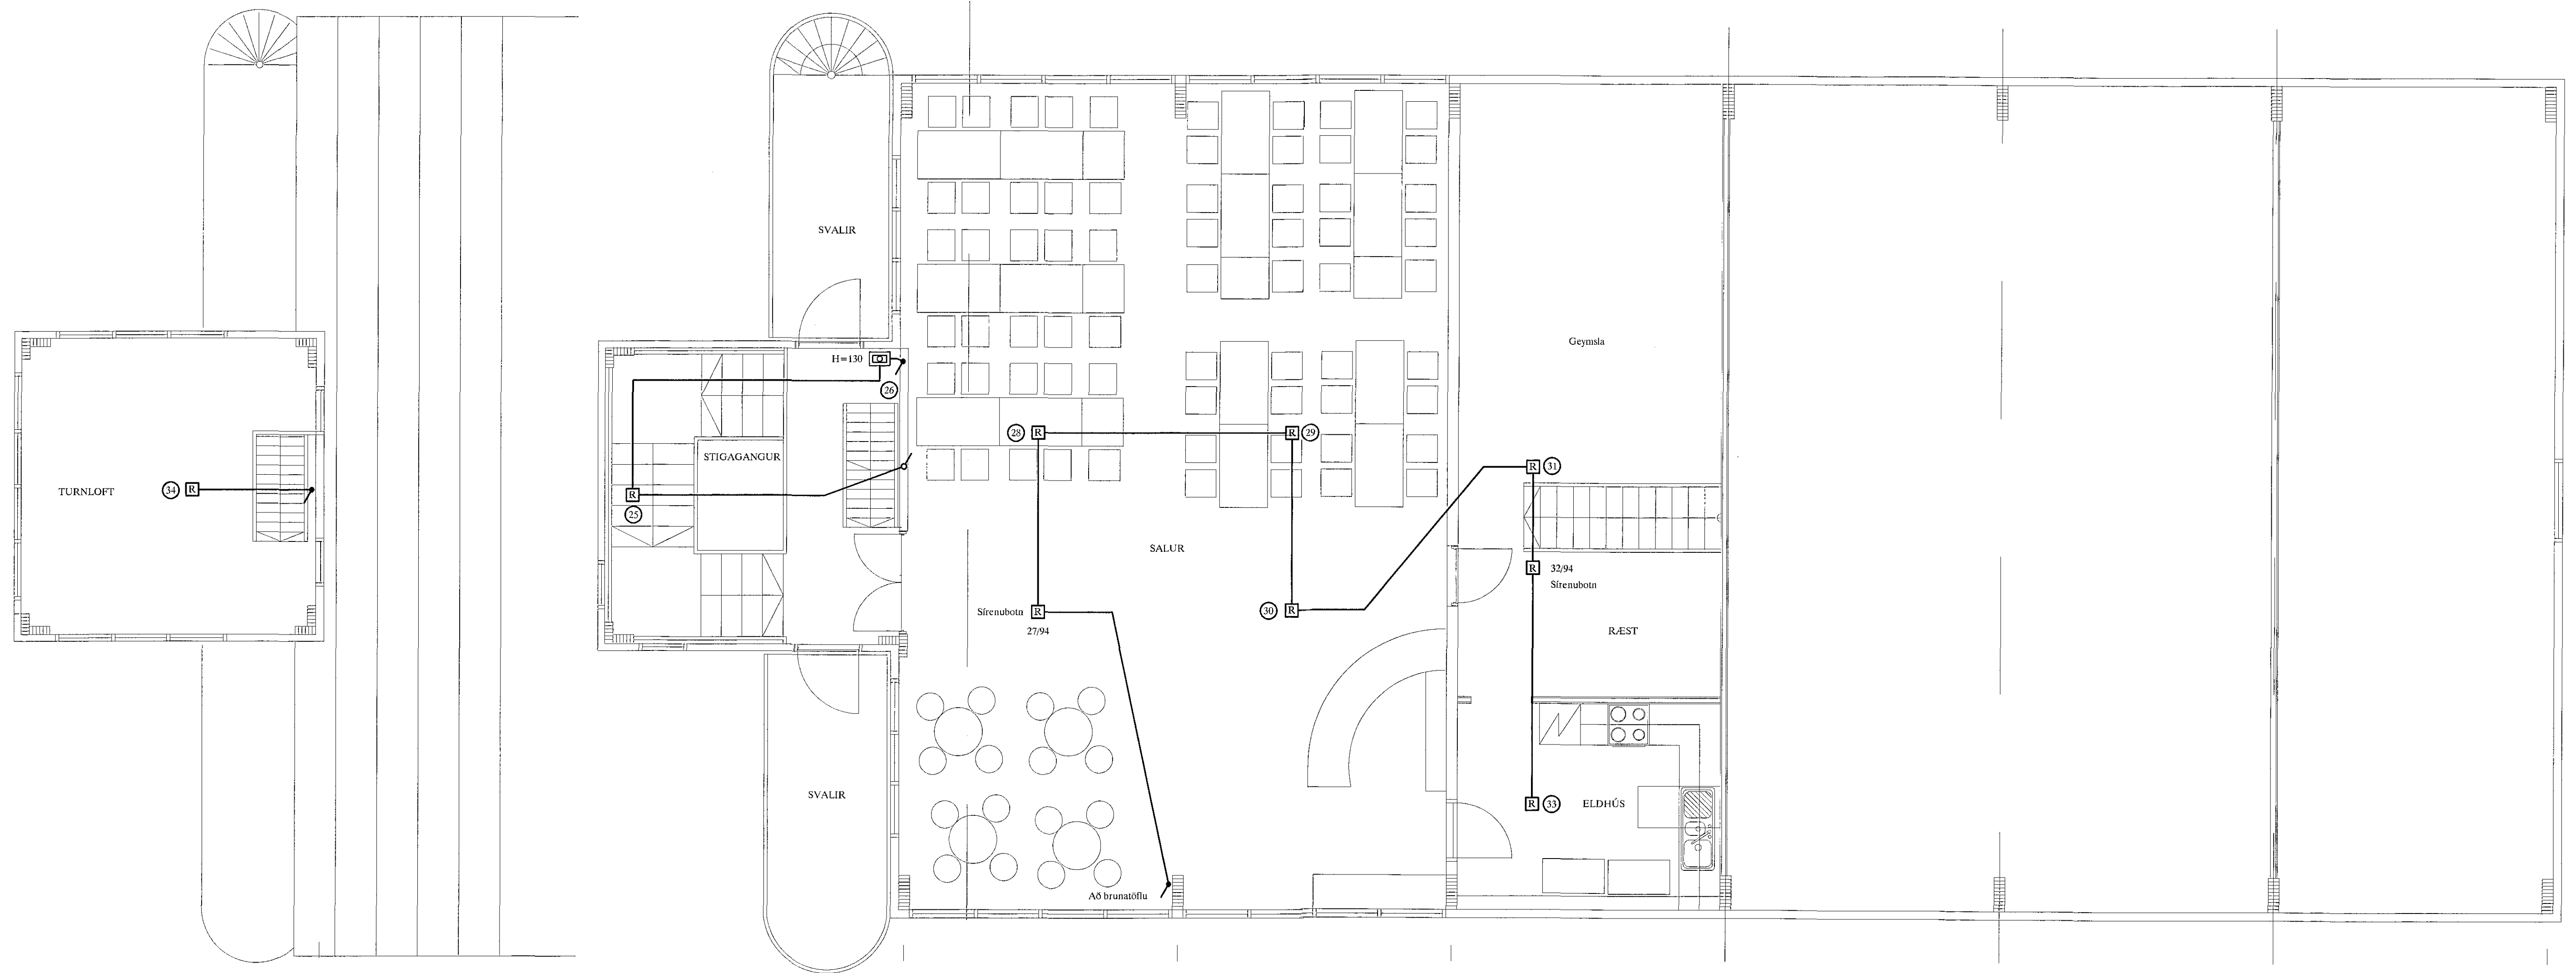

SKÝRINGAR

LAGNIR ERU HULDAR 16mm PLASTPÍPUR OG TAUGAR 3x1,5.
 HÆÐ Á ROFUM SÉ 105 sm.
 TENGLAR VIÐ ROFA SÉU Í SÓMU HÆÐ OG ROFAR.
 HÆÐ Á TENGLUM SÉ 110sm.
 HÆÐ Á VEGGLÓSUM YFIR VÖSKUM SÉ 200sm.
 MÁLSTRAUMUR ROFA SÉ 10A, EN TENGLA 16A.
 ⊙ HITANEMI FYRIR GÓLFHITA H=155
 L = SJÓNVARP, F = BÆJARSÍMI, T = HITANEMAR F. GÓLFHITA H=160sm
 H = HÁTALARADÓSIR H=20sm, DS = DYRASÍMI H=130sm
 [R] REYKSKYNIJARI jóniskur
 [R]o REYKSKYNIJARI optiskur
 ○→ HREYFISKYNIJARI ÞJÓFAVARNARKERFIS H=V/LOFT

Áritun aðalhönnuðar

A		18-05-30	REYNDARTEIKNING	B.P.T.	T.S.	220146-2439	SIGLINGAKLÚBBURINN ÞYTUR STRANDGÖTU 88 HAFNARFIRÐI BRUNAKERFI EFRI HÆÐ		MEV: 1:50
ÖTÖ.	DAG.			TEIKN.	HANNAÐ	KENNITALA	TERA s/f	RAFMAGNSVERKFRÆÐISTOFA HJÓRÚNDI BELLERÚDÍV HAFNARSTÍGANER HAFNARSTÍGANER SÍMI 5687266 SÍMI 5682223	TEKNI 4 AF 4 VERKNI 18-001