JARÐVINNA: YFIRBORÐSMÆLING. 1:100

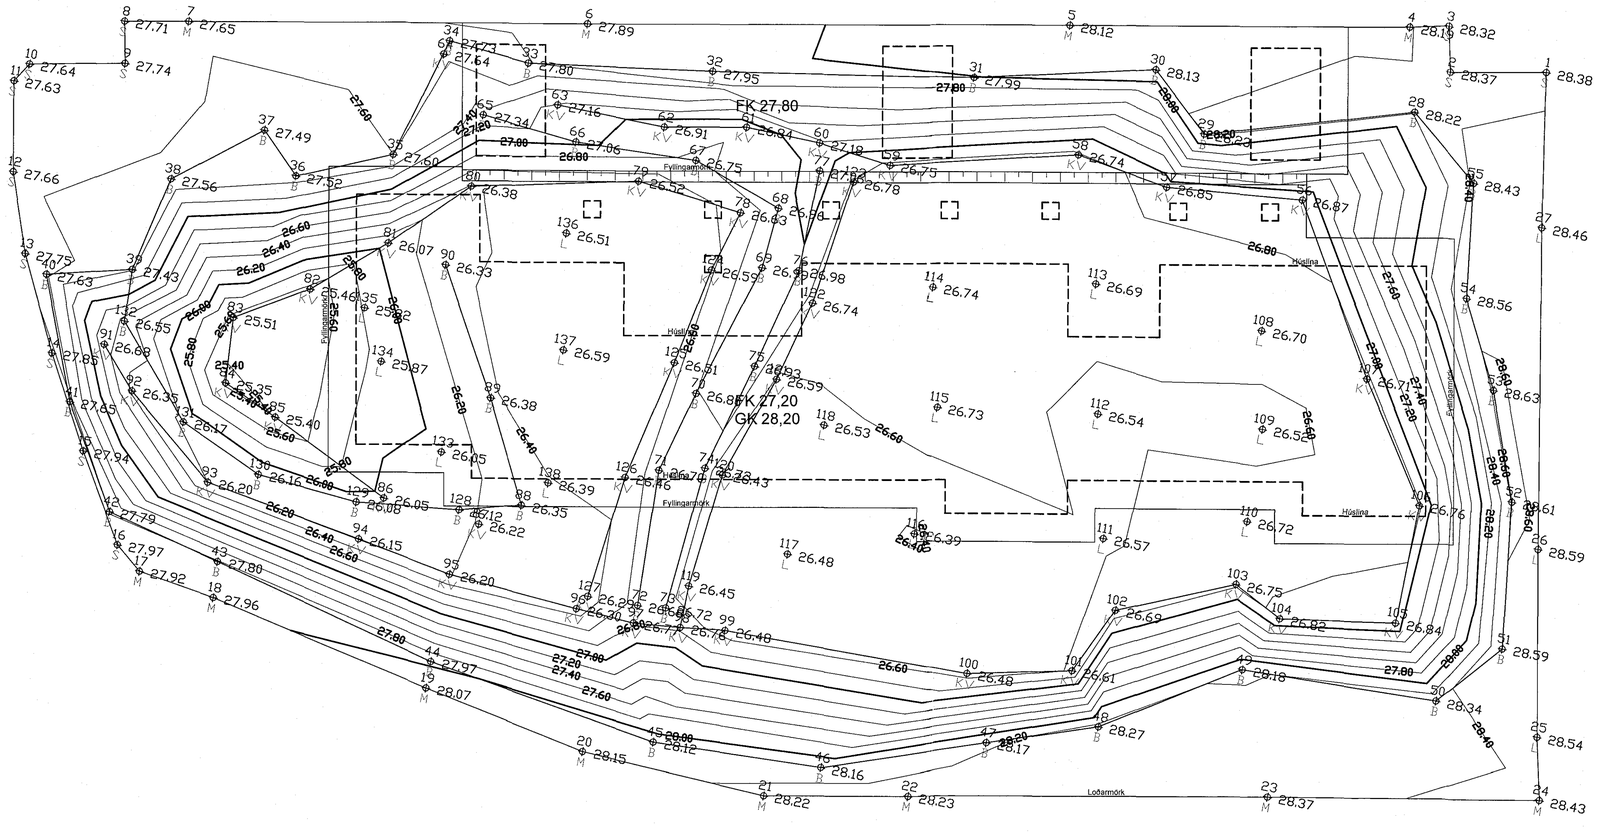

Samþykkt þann
18. juni 2018
Byggingafulltrúinn í Hafnarfirði

Breytingar:
–

TÓV

TEIKNISTOFAN ÓÐINSTORGI, VERKFRÆÐISTOFA ehf.
Óðinsgötu 7
101 Reykjavík
Netfang: gusti@tov.is
Sími: 510 2210

Verkefni: KVISTAVELLIR 63, HAFNARFIRÐI

Heiti: JARÐVINNA. YFIRBORÐSMÆLING.

Hönnun: VÍFILL ODDSSON kt. 101237-3629 VERKFRÆÐINGUR FVFÍ – FRV
GÚSTAF VÍFILSSON kt. 231163-5069 VERKFRÆÐINGUR FVFÍ
KRISTJÁN S. GUÐMUNDSSON kt. 070254-5819 VERKFRÆÐINGUR FVFÍ

Áritun aðalhönnuðar:

M. 1:50
R. G.V.
T. G.V./I.V.
Dags. Mars 2018. Nr. 1698-6-2.

GLÁMA-KÍM
Arkitektar Sagnfrægi 164 ehf • 105 Reykjavík
Árni Kjartansson kt. 040252-3099
Bæring Bjarnar Jónsson kt. 020454-5009
Jóhannes Þorðarsson kt. 121557-8059
Sigurbjörn Kristjánsson kt. 121558-2289