


Almennar skýringar sjá bl. nr. L1-A-01
Deiliskista neysluvatns sjá bl. nr. L1-R-03

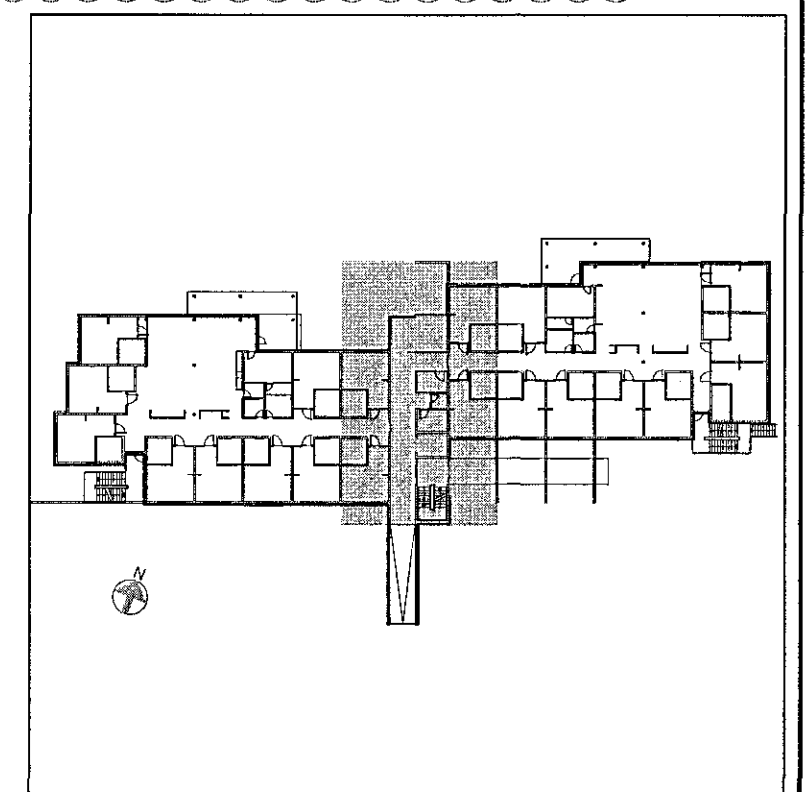

B 25.06.2018 Færsla á tengingum og skýringartexti GS ÞH
A 27.03.2018 Siglaðala GS ÞH
Br. Daga. Breyting Hannað Tekn.

VSÓ RÁÐGJÖF
BORGARTÚNI 20, 105 REYKJAVÍK, Sími 585-9000, NETF: vso@vso.is

Sólvangur hjúkrunarheimili 2016

Prifa og hitakerfi Hannað/teiknað: GS / ÞH
Rúmmynd Yfirfarið: Samþykkt: Kjartan Helgason
Kt: 300857-5909

Kvarði: 1:50 (A1) Reykjavík: 10.05.2017
Verknr. Teikn.nr. Br.
16364 L1-R0-02 A

Kvarði 1:50

