Rúmmynd

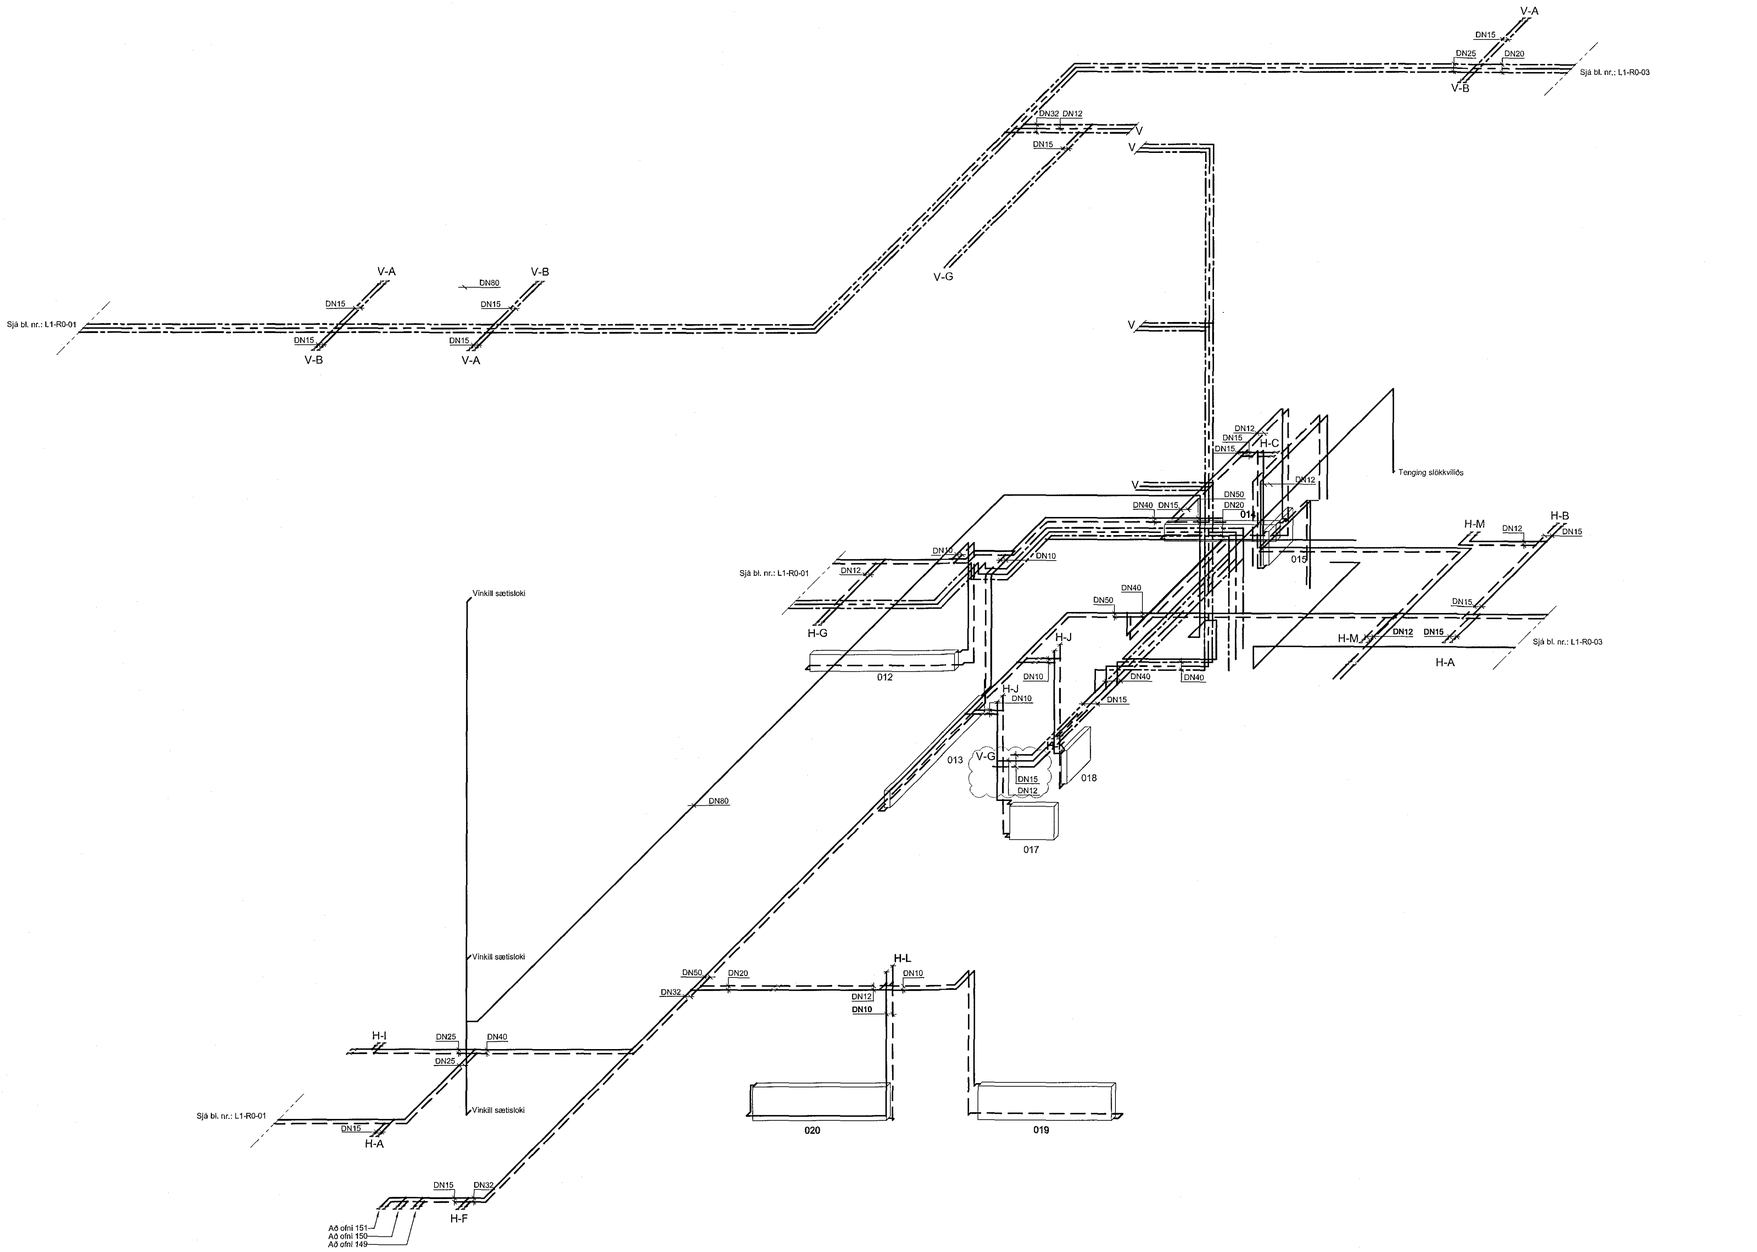

S:\2016\163\04\n_LAGN\Teiknib\05\16364-L1-R0-01-03.dwg

Kvarði 1:50

1 0 1 2 3 4 5m

Samþykkt þann
03 JUL 2018
Byggingarfulltrúinn í Hafnarfirði
F.h. Sigurður Steinar Jónsson

Áritun samræmingarhönnuðar

Dagsetning samþykkts aðaluppdráttar

Hönnunarstig: Verkteikning

Tilvísanir:

Almennar skýringar ..... sjá bl. nr. L1-A-01
Deilikista neysluvatns .... sjá bl. nr. L1-R-03

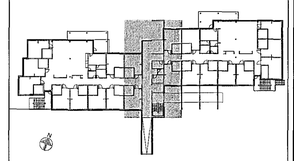

B	25.06.2018	Færsla á tengingum og skýringartexti	GS ÞH
A	27.03.2018	Stigleiðsla	GS ÞH
Br.	Dags.	Breyting	Hannað Teikn.

VSÓ RÁÐGJÖF
BORGARTÚN 20, 105 REYKJAVÍK, SÍMI 585-9000, NETF: vso@vso.is

Sólvangur hjúkrunarheimili 2016

-

Þrifa og hitakerfi
Rúmmynd

Hannað/teiknað: GS / ÞH
Yfirfarið:
Samþykkt: Kjartan Helgason
Kt: 300857-5909

Kvarði: 1:50 (A1)
Reykjavík: 10.05.2017

Verknr. 16364
Teikn.nr. L1-R0-02
Br. B