
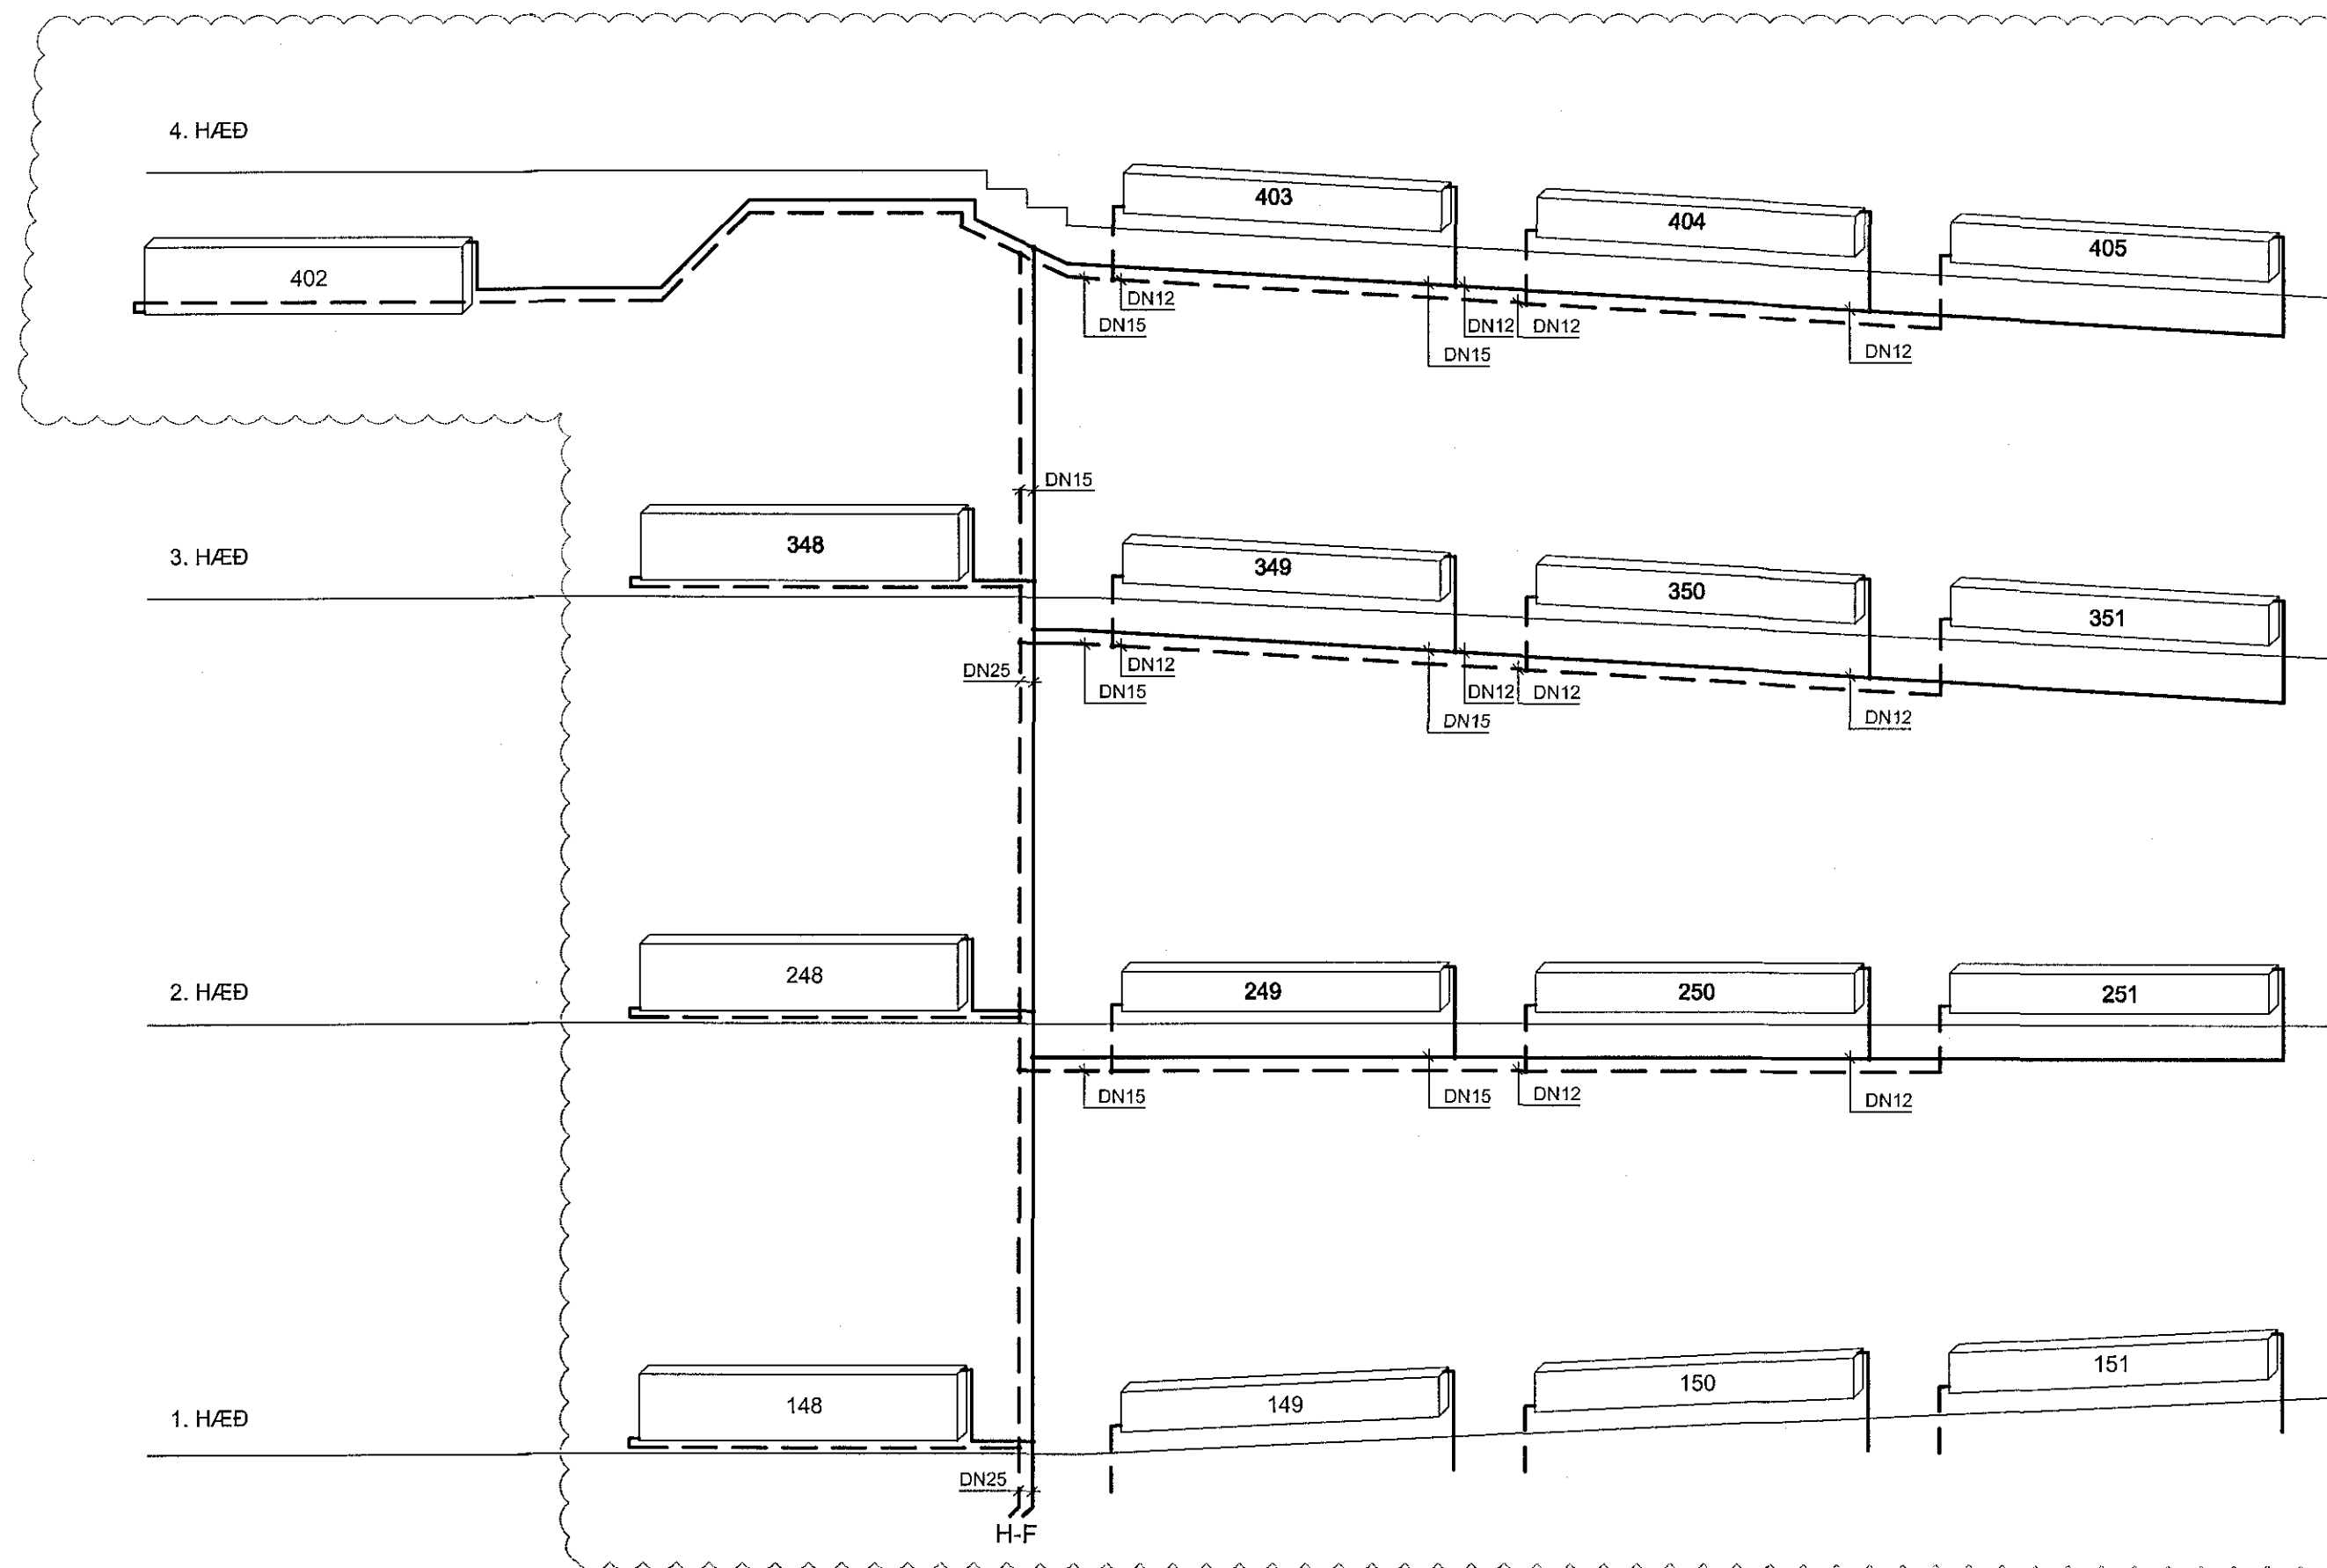
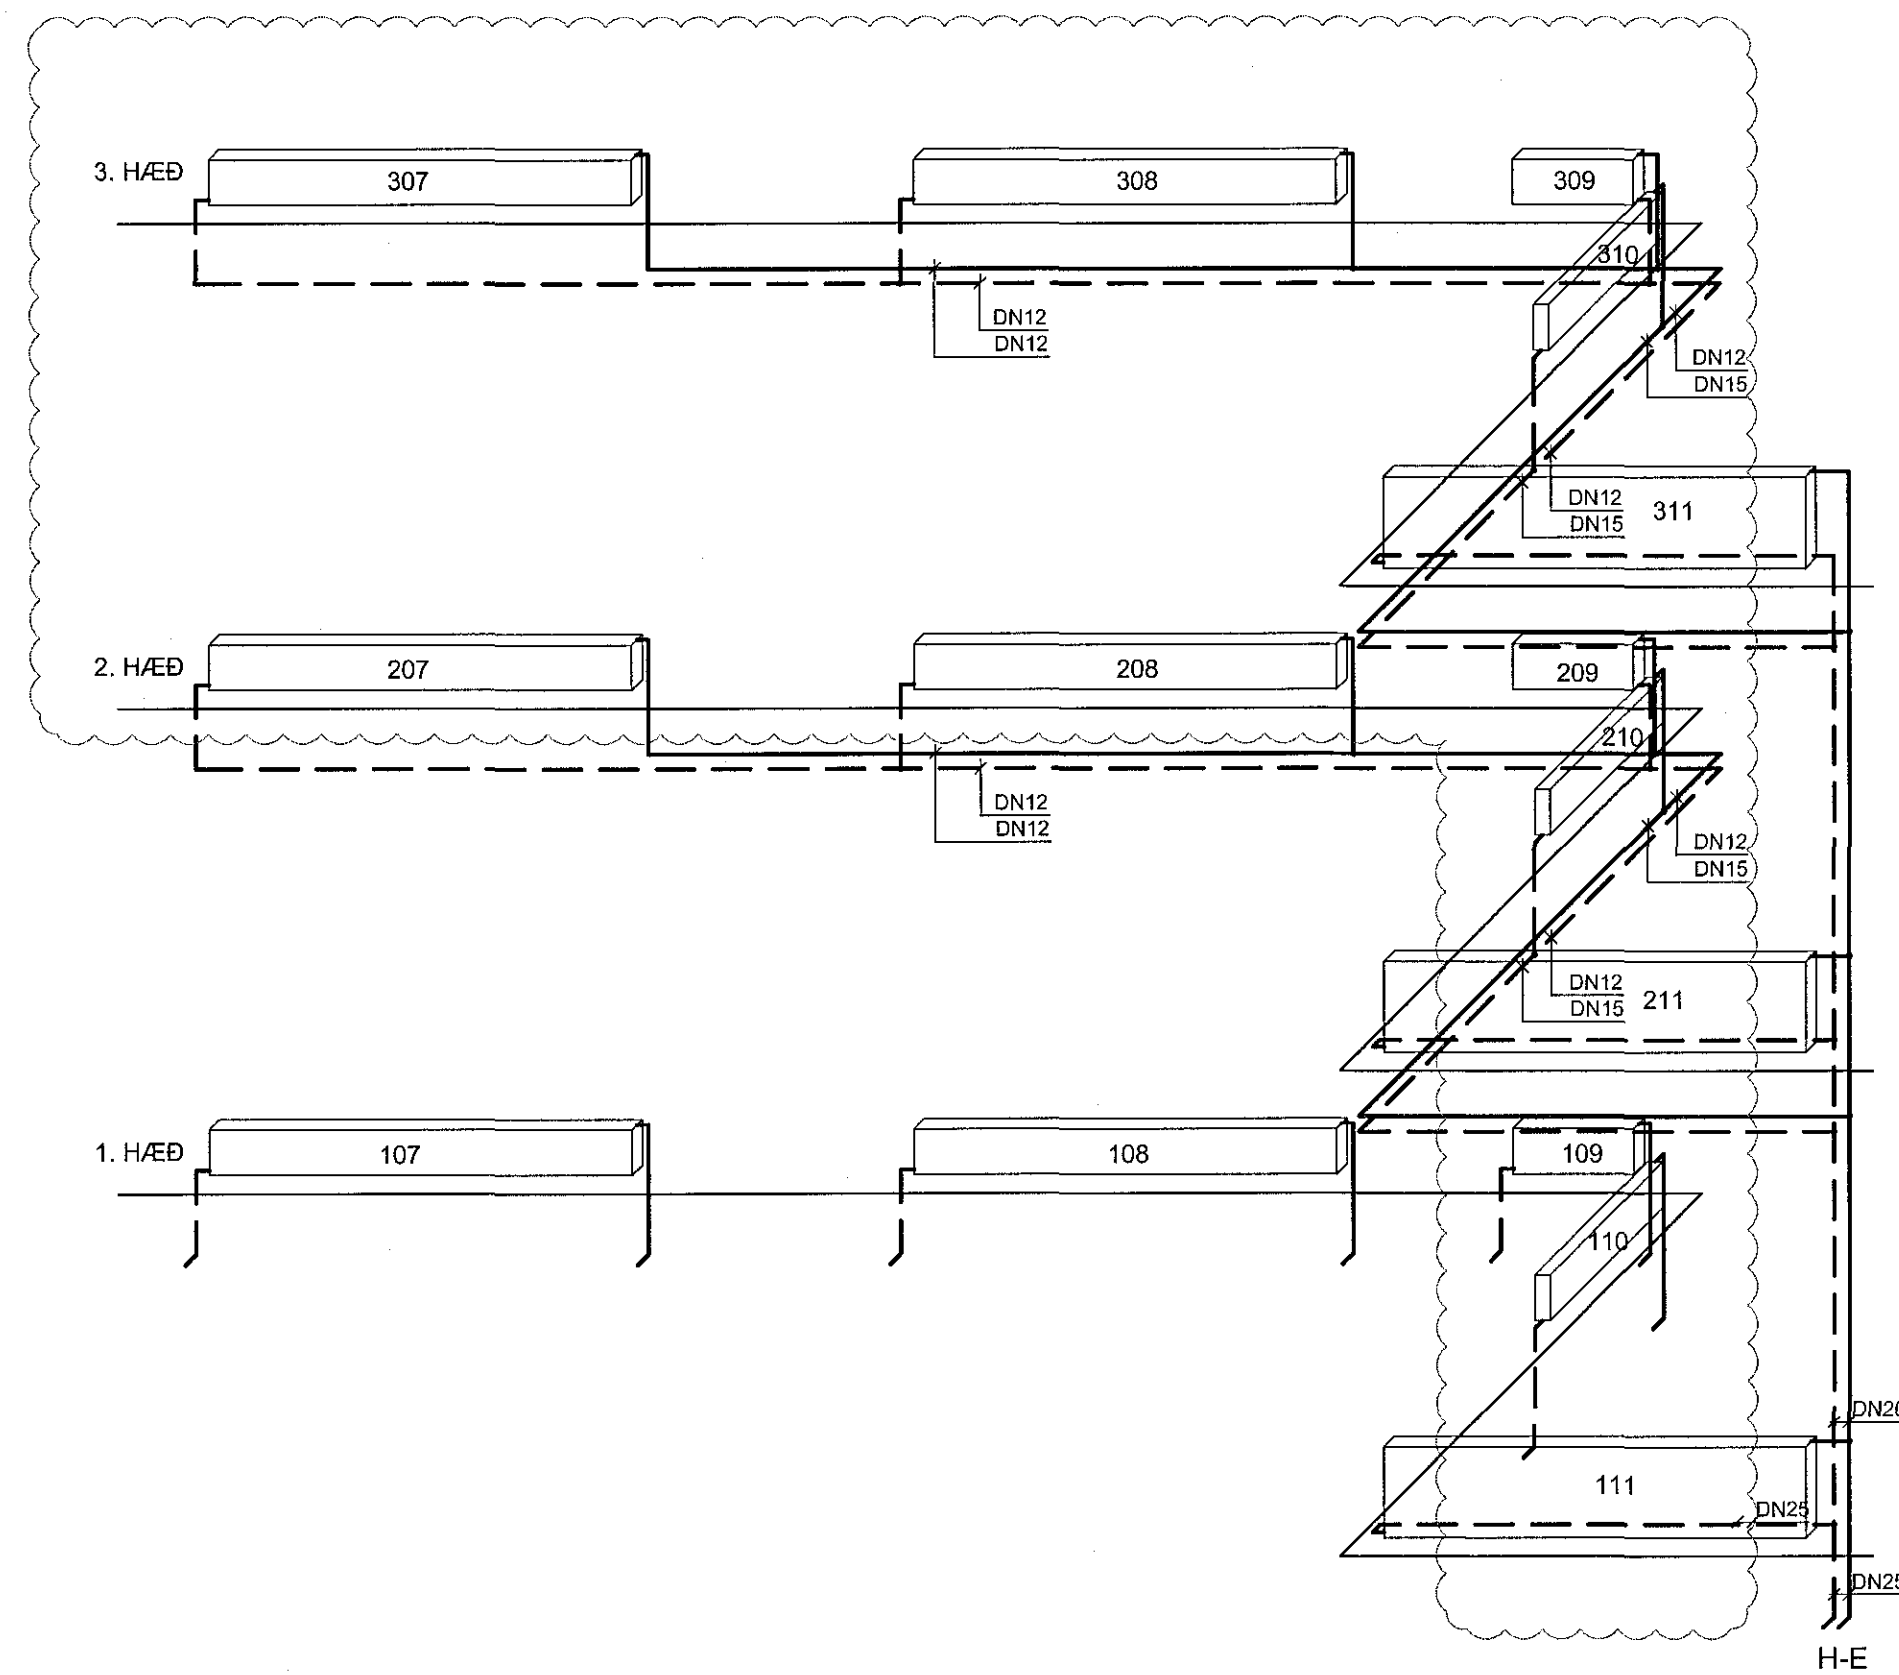
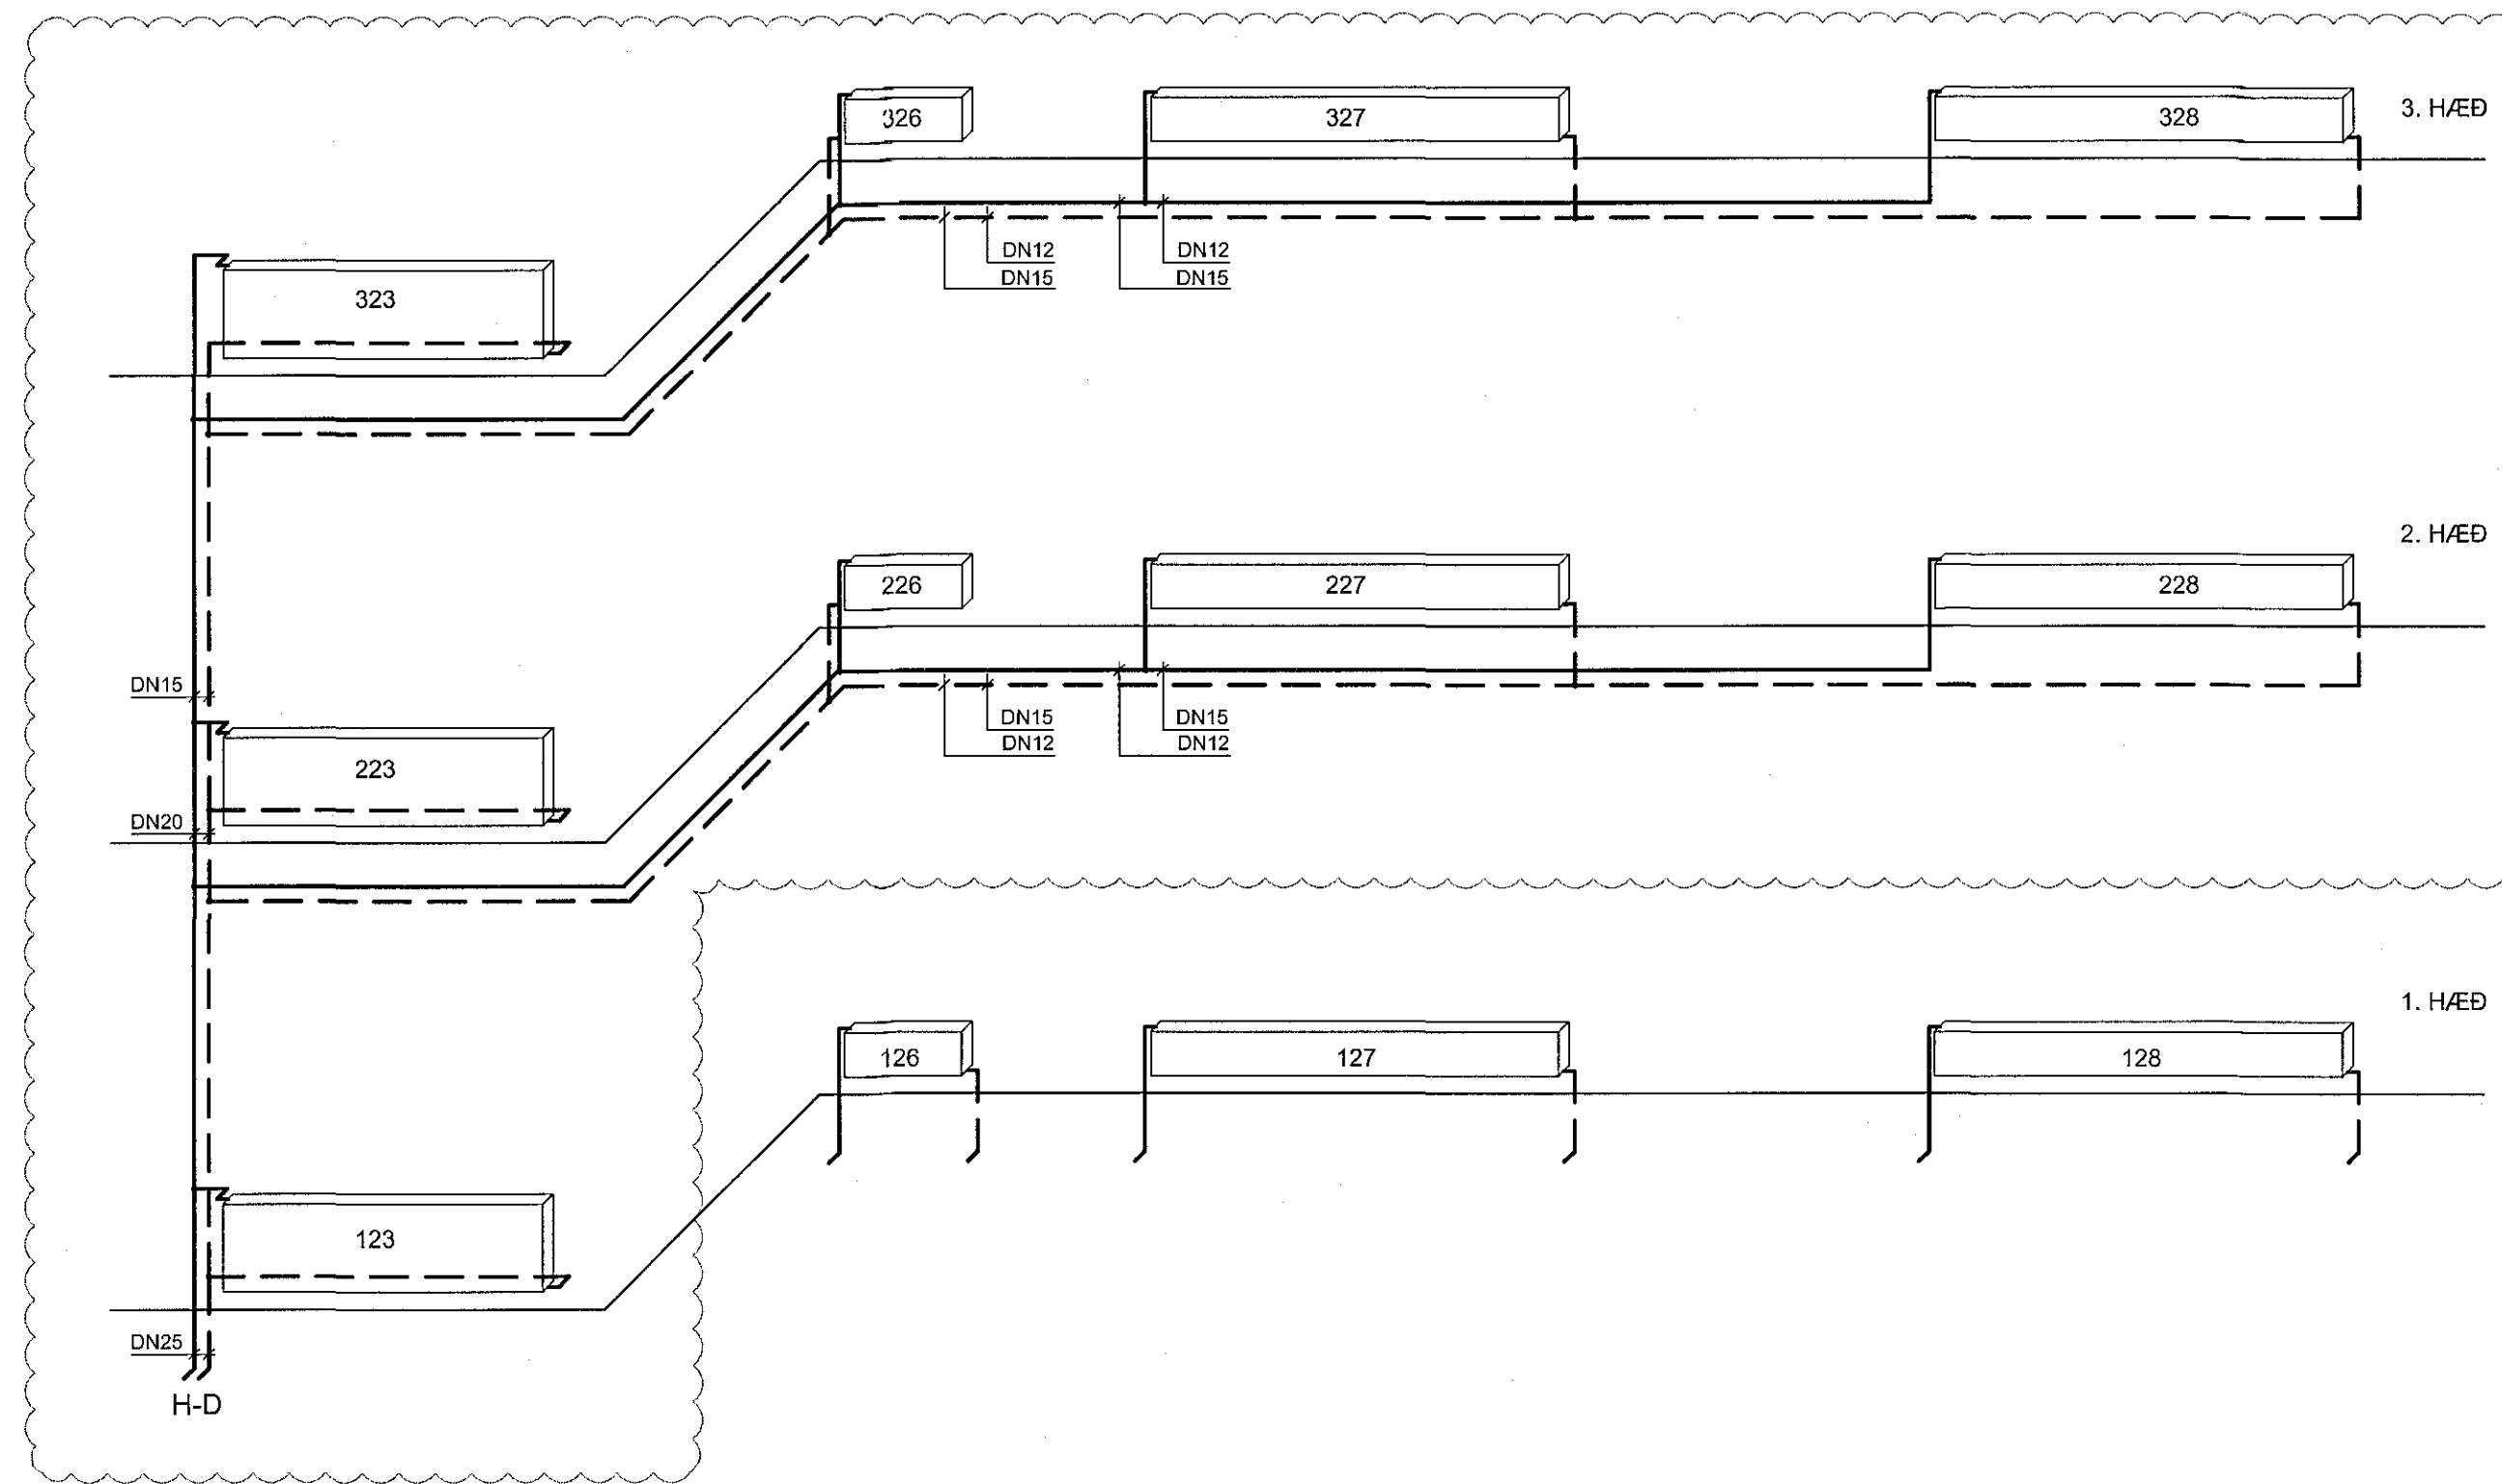


Rúmmynd

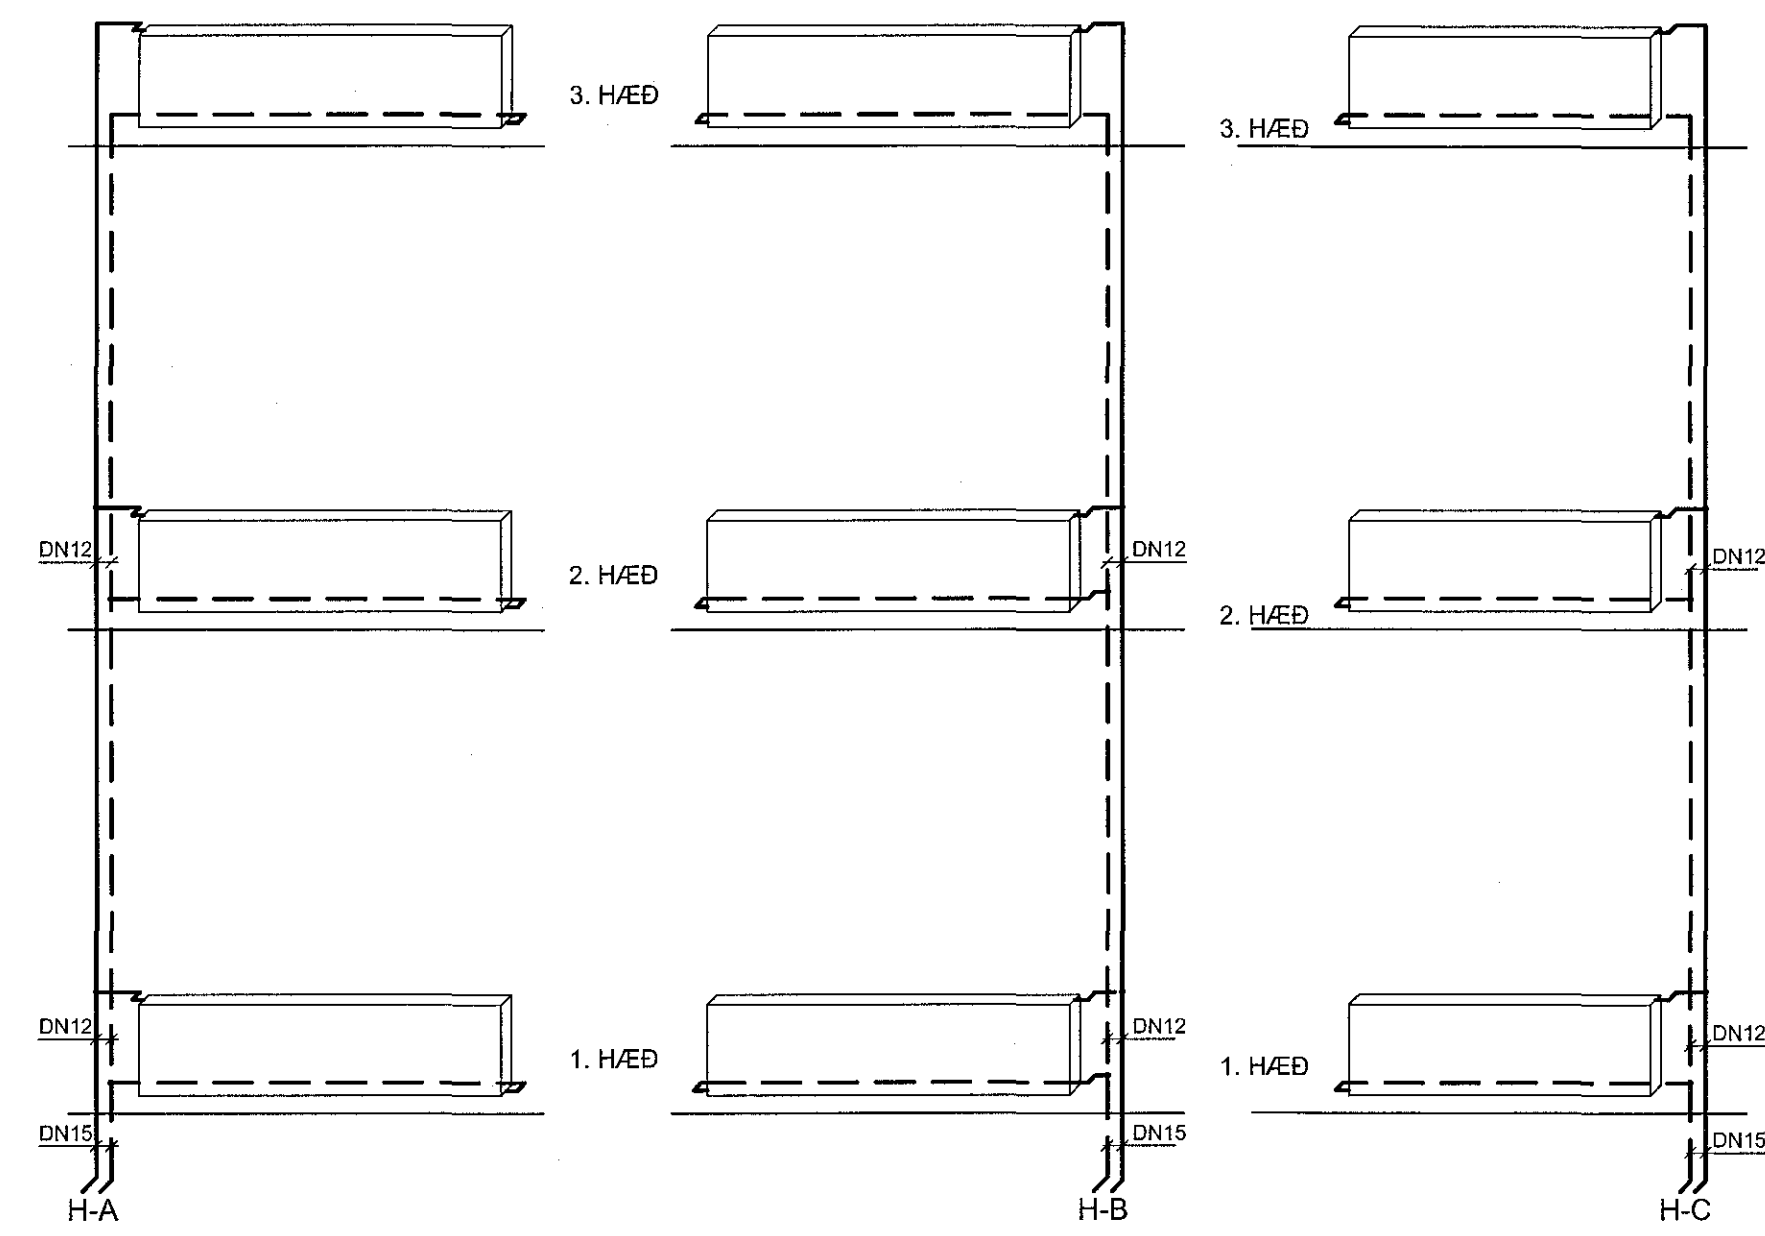

Samþykkt bann
03 JUL 2018
Byggingarfulltrúinn í Hafnarhólum
F.h. Sigurður Steinar Jónsson

Áritun samræmingarhönnuðar
Dagsetning samþykks ádaluppdráttar

Hönnunarstig: Verkeiðning


Tengilagnir:
Frárennsli:

Tæki	VS	EV	RV	GN	HL	PV
DN	100PP	50PP	50PP	50PP	40PP	50PP

Neysluvatn:
Ónefndar tengilagnir eru DN12
Hitakerfi:
Ónefndar tengilagnir eru DN10

Tilvísanir:

Almennar skýringar sjá bl. nr. L1-A-01

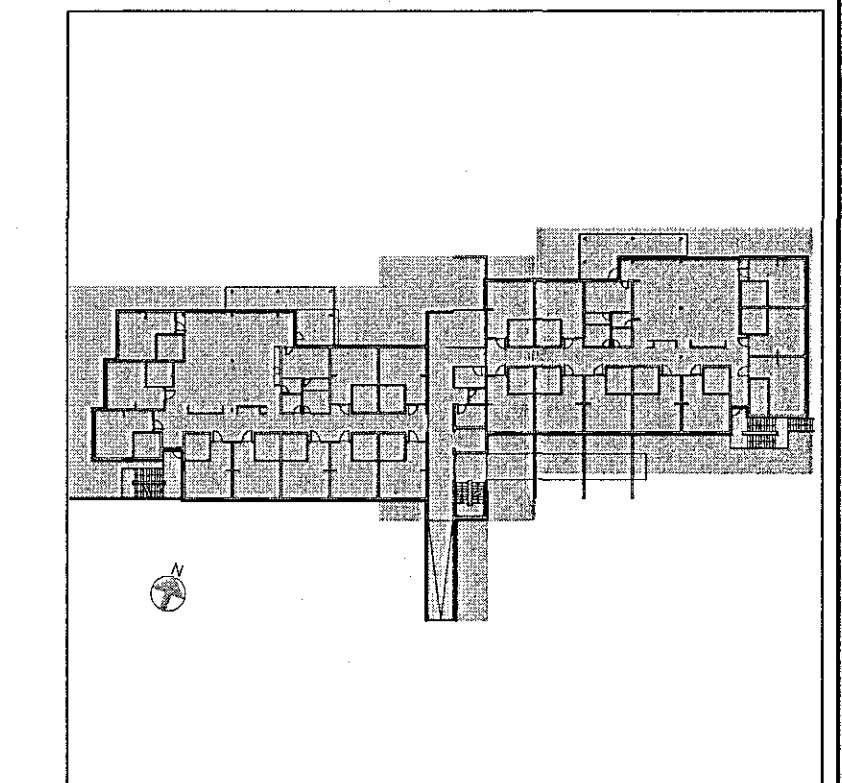

A	25.06.2018	Merkingar á ofnum	GS	PH
Br.	Dags	Breyting	Hannað	Teikn.

VSÓ RÁÐGJÖF
BORGARTÚNI 20, 105 REYKJAVÍK, Sími 585-5000, NETF: vs@vsu.is

Sólvangur hjúkrunarheimili 2016

Prífa og hitakerfi
Rúmmynd
Hannað/teiknað: GS / PH
Yfirfarð:
Samþykkt: Kjartan Holgason
Kt. 300857-6909
Reykjavík: 10.05.2017

Kvarði: 1:50 (A1)
Verknr.: 16364
Teikn.nr.: L1-R0-04
Br.: A

Kvarði 1:50

