Snið U

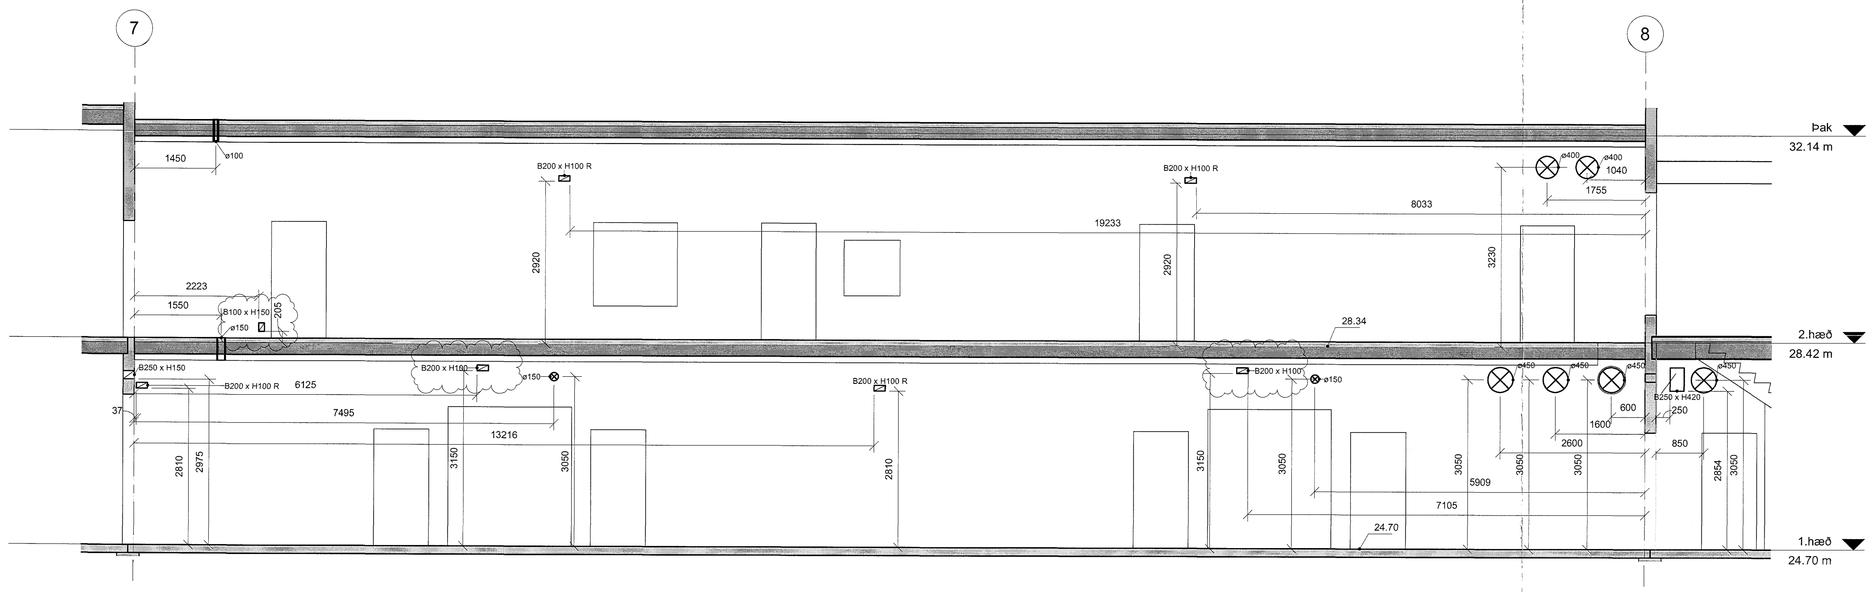

Snið V

Snið X

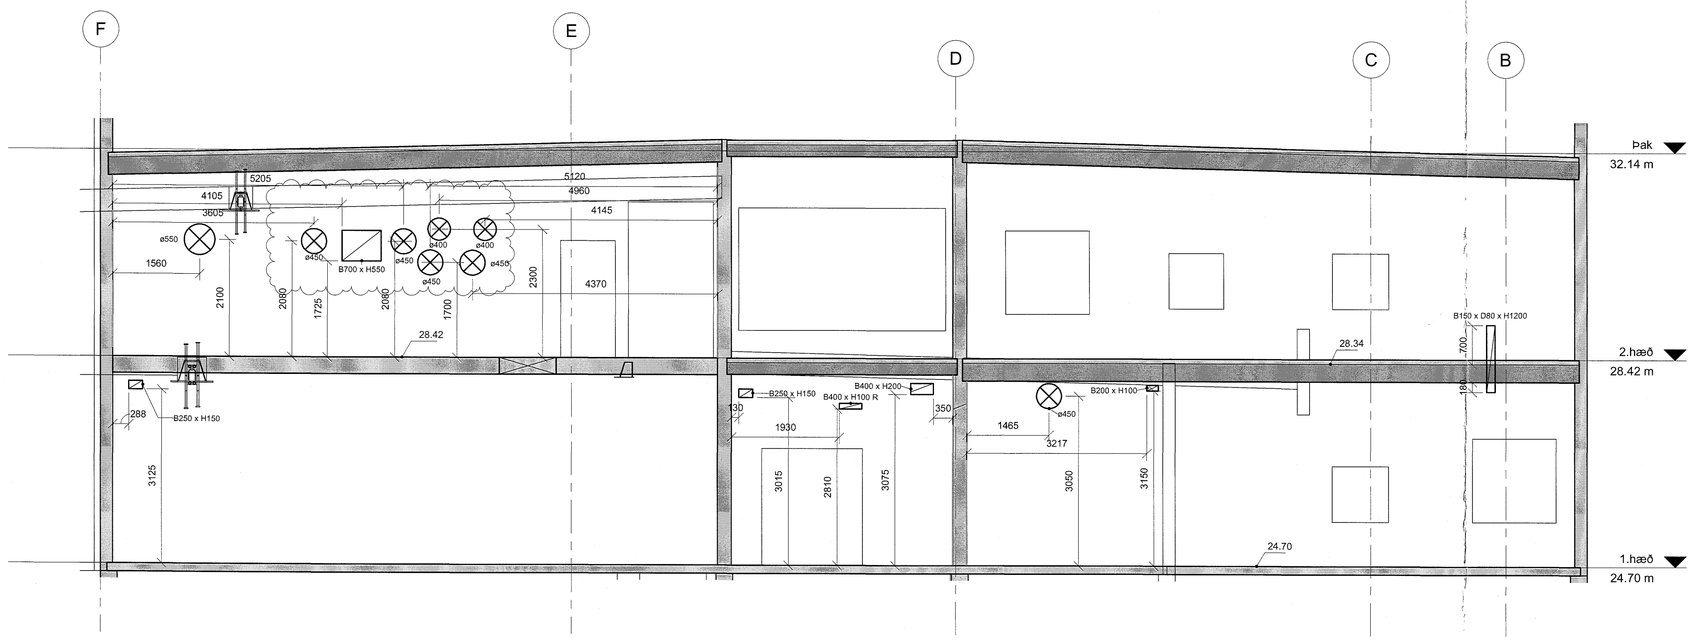

Snið Y

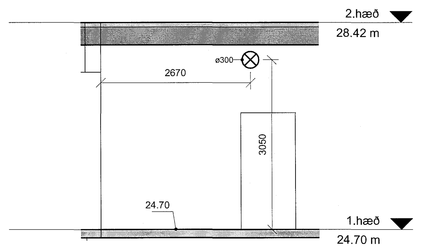

Samþykkt þann
18 JUL 2018
Byggingarfulltrúinn í Hafnarfirði
F.h. Sigurður Steinar Jónsson

Áritun samræmingarhönnuðar

Dagsetning samþykkis aðaluppdrátta

Br.	Dags.	Breyting	Ráðkn.
A	10.07.2018	Útlum breyt og batt við	EHSH

T.ark
Ytri hönnun og samræmdur uppdráttur, skv. áfangaskilum byggingarreglugerðar
Ivon Stefán Cilia, arkitekt FAÍ ÍSSA kt.141155-4159

Verkteikning

VSÓ RÁÐGJÖF
BORGARTÚN 20, 105 REYKJAVÍK, SÍMI 585 8000, NETFANG vso@vso.is

Hádegisskarð 1, Hafnarfirði
Skóli, mhl. 01

Hannað í tekniað: EH / HH
Yfirfarið:
Samþykkt: Kjartan Hallgeirsson
Kv.
Dags.: 03.07.2018

Gatatölan
plata yfir 1-2. hæð, veggir 1-2. hæð,hluti E
Snið U,V,X,Y

Kvarði: 1:50 — Reykjavík 19.6.2018
Verknr.: 17207 — Teikn. nr.: L7-S-05 — Br.: A