Gataplan -1h-mátl.-7-8 / A-G-hluti-E

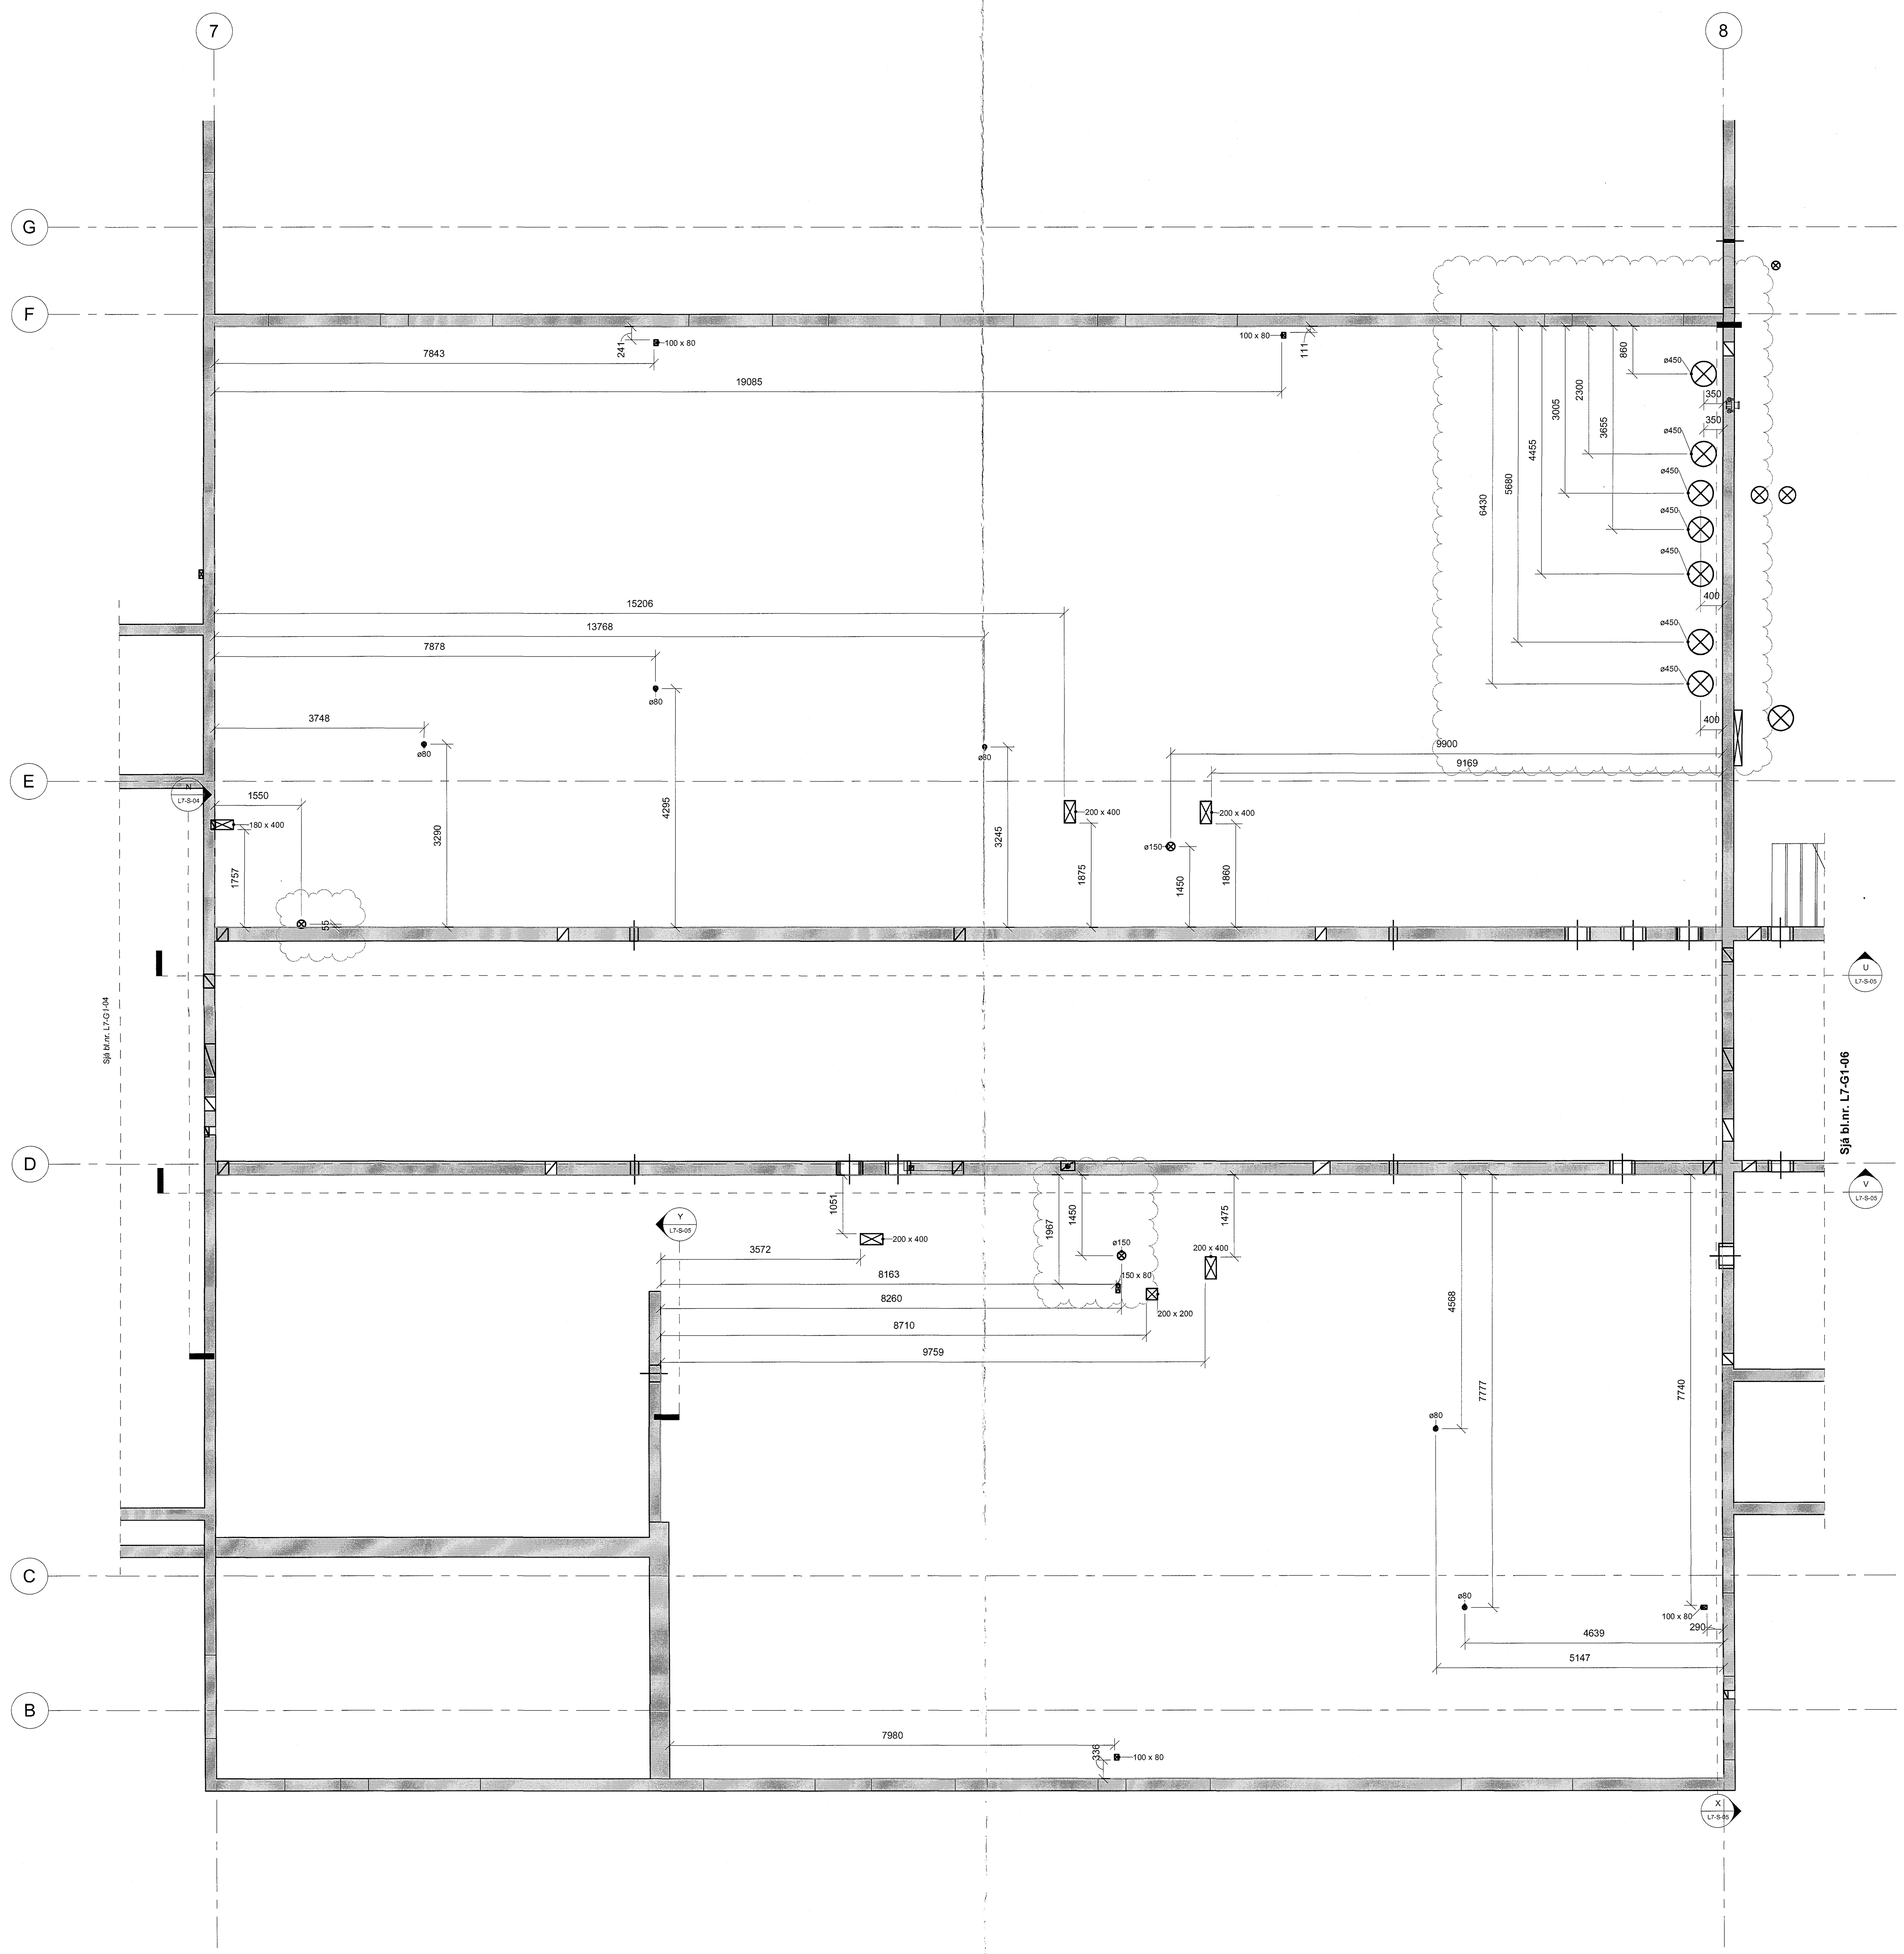

Samþykkt þann
18 JUL 2018
Byggingarfulltrúinn í Hafnarfirði
F.h. Sigurður Steinar Jónsson

Áritun samræmingarhönnuðar

Dagsetning samþykkis aðaluppdrátta

Skýringar:

Gat í undirstöðu, gat í vegg:
BKskuv = kóði á meðf.blöð gats
Bxax x HGSt = breidd x hæð (1 mm)

Gat í undirstöðu, gat í vegg:
BKskuv = kóði á meðf.blöð gats
Bxax x HGSt = breidd x hæð (1 mm)

Sívalt gat í vegg:
Mnr.___ = Miðjuás gats

/ lk = Merking á sléttum og kúptum gólfum í rafmagn.

Tilvísanir:

Almennar skýringar L1-A-01

Br.	Dags.	Breyting	Ekkh.
A	10.07.2018	Götum bnrvt og bætt við	Rskn.

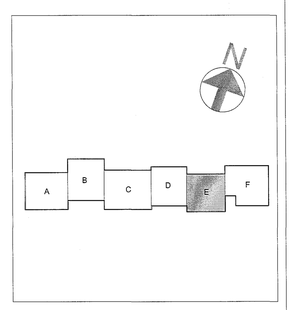

T.ark
Yfirfarinn og samræmdur uppdrættir, sbr. ákvæðum byggingarreglugerðar
Kristín Stefán Ólfa, arkitekt FAÍ FSSA kt. 170155-4159

Verkteikning

VSÓ RÁÐGJÖF
BORGARTÚN 30, 105 REYKJAVÍK, SÍMI 585-9000, NETFANG rad@vso.is

Hádegisskarð 1, Hafnarfirði
Skóli, mhl. 01

Gataplan
Plata yfir 1. hæð, veggir 1. hæð
Grunnmynd hluti E

Hannað í tölvukerfi: BH / HH
Yfirfarið:
Samþykkt: Hjörtur Helgason
kt. 120357-5809
Kvarði: 1:50 (A0)
Reikjavík 18.6.2018
Verk nr. 17207
Teikn. nr. L7-G1-05
Br. A

1:50 0 0,5 1 1,5 2 2,5 m

Slóð: C:\Users\thora\Documents\17207-Skóli í Skarðshlíð - Lagnir og loft_Selbrekk23.rvt