
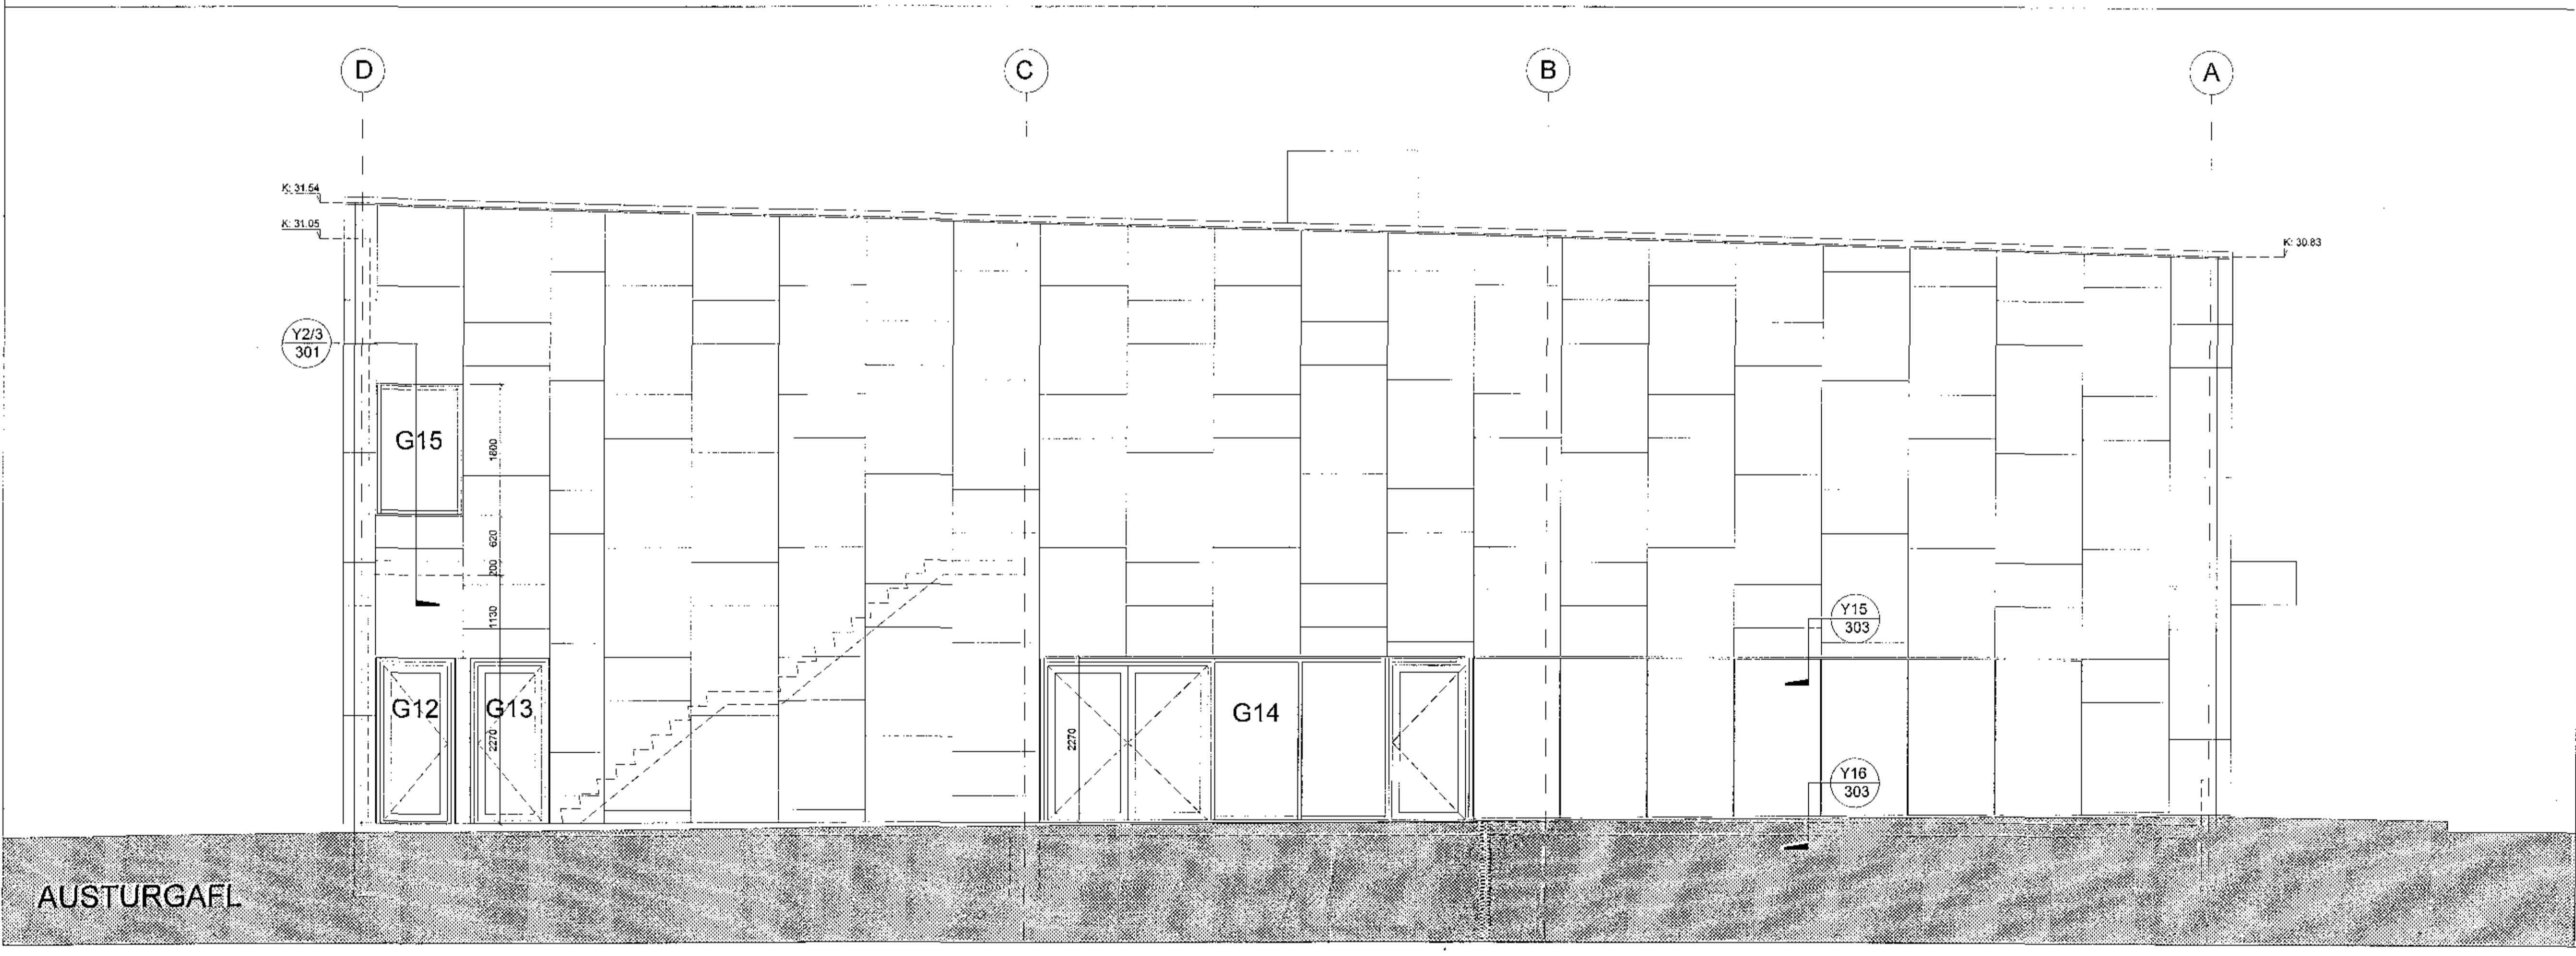


Samþykkt þann
 30 JUL 2018
 Byggingarfulltrúi i Halmartfir
 F.n. Sigurður Steinar Jónsson

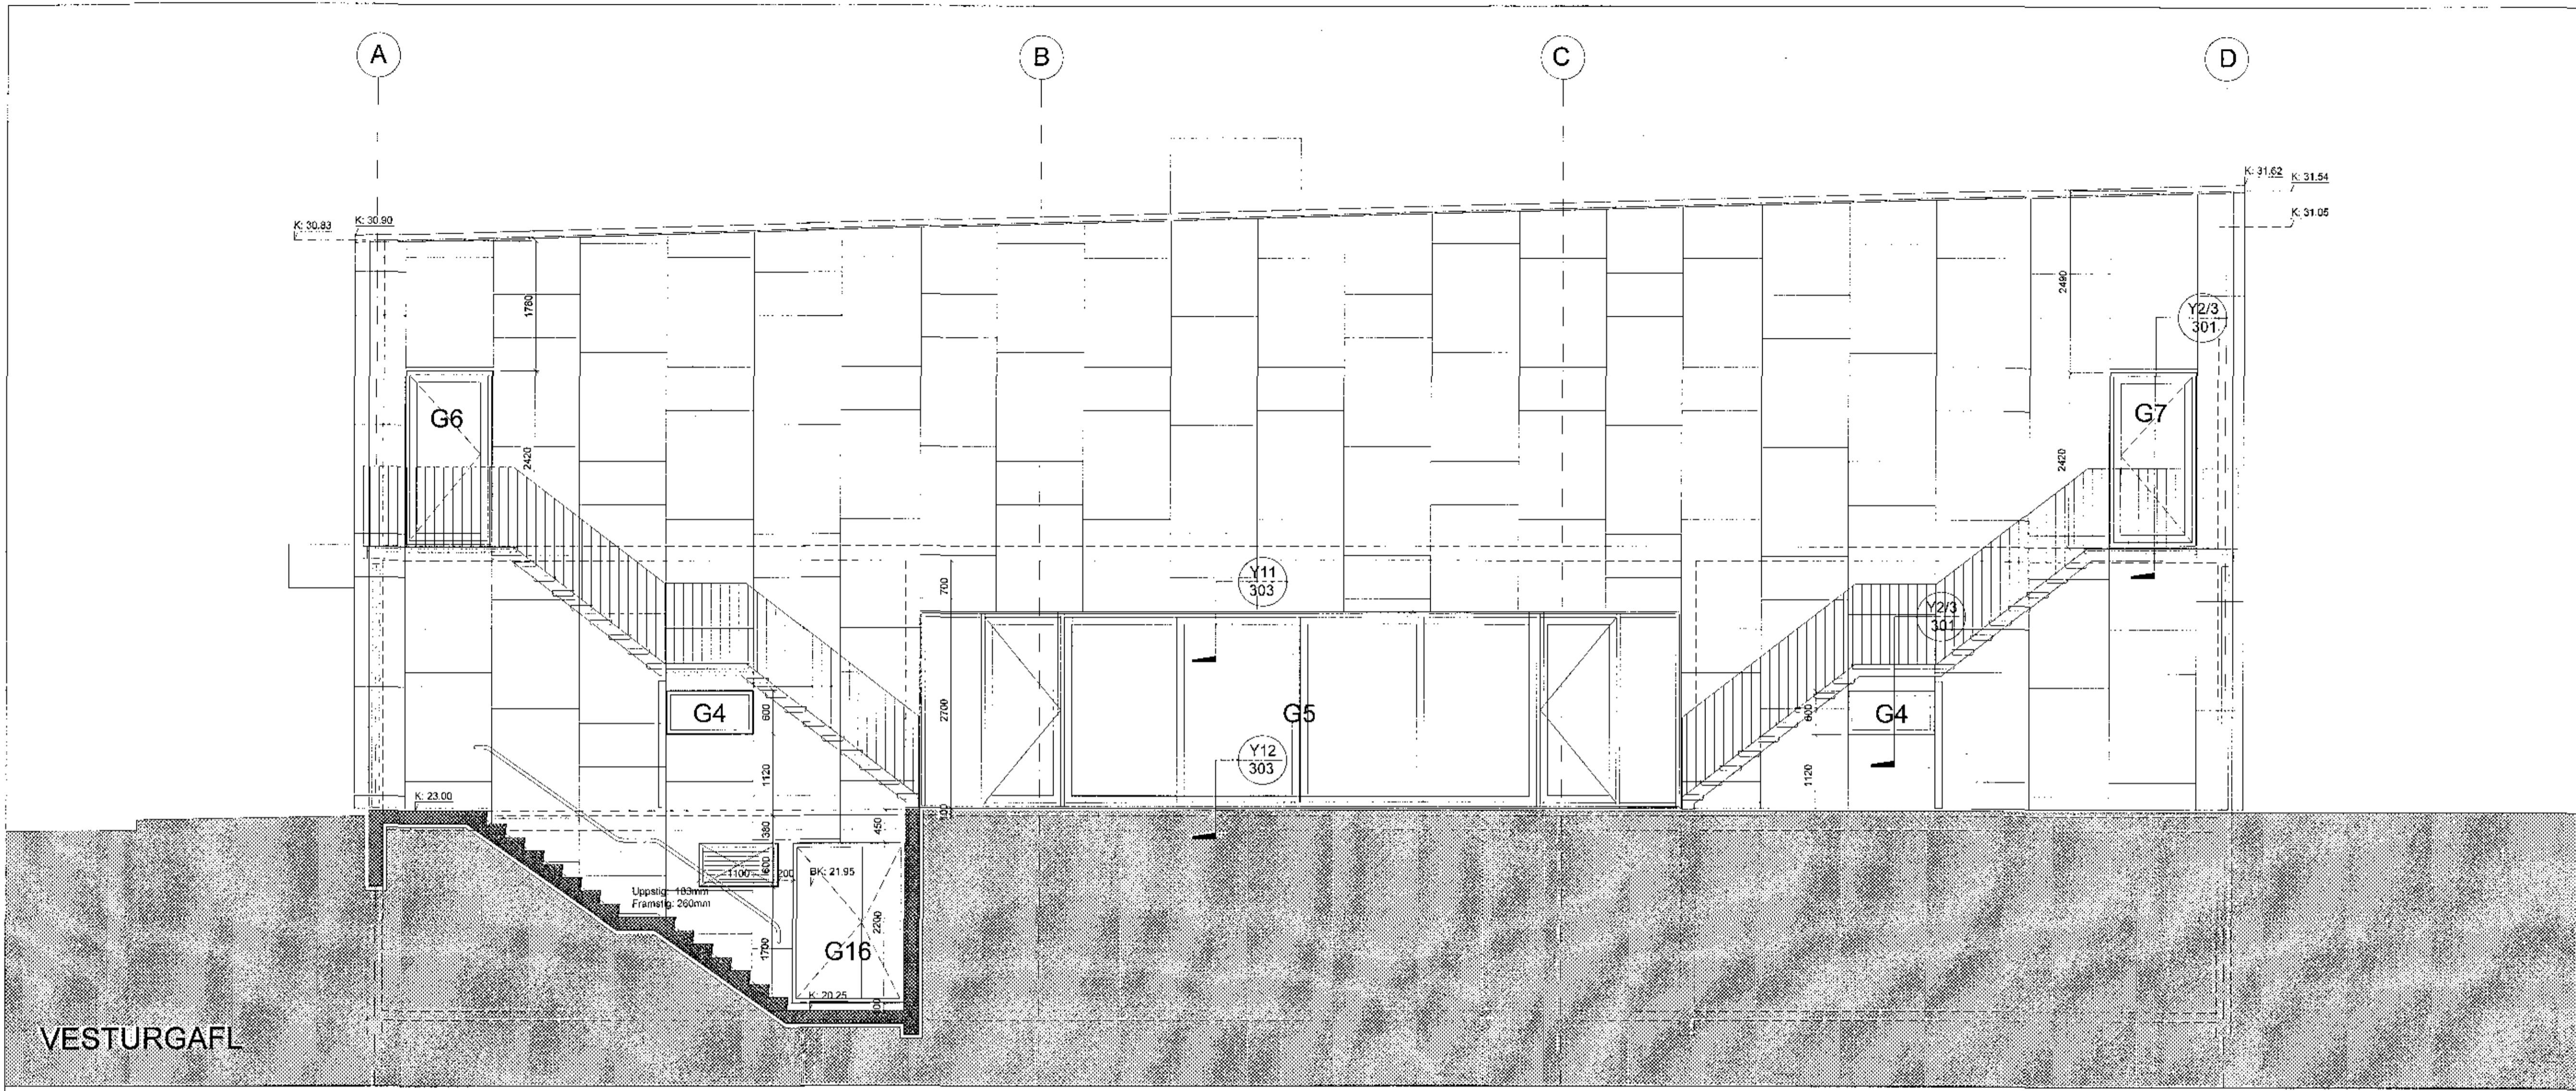

C: Þakkantur	11.07.2018
B: Opnun G12 og G13	10.04.2018
A: Op fyrir ríni í kjálara	20.02.2018
BREYTINGAR:	DAGS:

LYKILMYND:

VERK:	WCT-1706		
KVARÐI:	1.50	TEIKNADI:	AL
DAGS:	01.11.2017	SKRÁ:	grunnur-1.dwg

ÚTI INNI

ARKITEKTAR

HENGHOLTSSTRÆTI 27 101 REYKJAVÍK
 SMAM 5927660 & 9627660 FAX 8527661
 HÉTFANG net@u.is
 VEFANG http://www.u.is

BALEIUR Ó. SVAVARSSON ARKITEKTAR FAI
 JÓN ÞÓR ÞORVALDSSON ARKITEKTAR FAI
 120357-5149 021255-7579

TEIKNINGAR: **A-211** BREYTING: **C**

Heilsuræktarstöð Tjarnarvöllum 7

VERKTEIKNINGAR
 ÚTLIT - VESTURHLID OG AUSTURHLID