



Sambýkkt þann
30 JUL 2018
Byggingartútrönn í Hefnarveg
F.n. Sigurður Steinar Jónsson

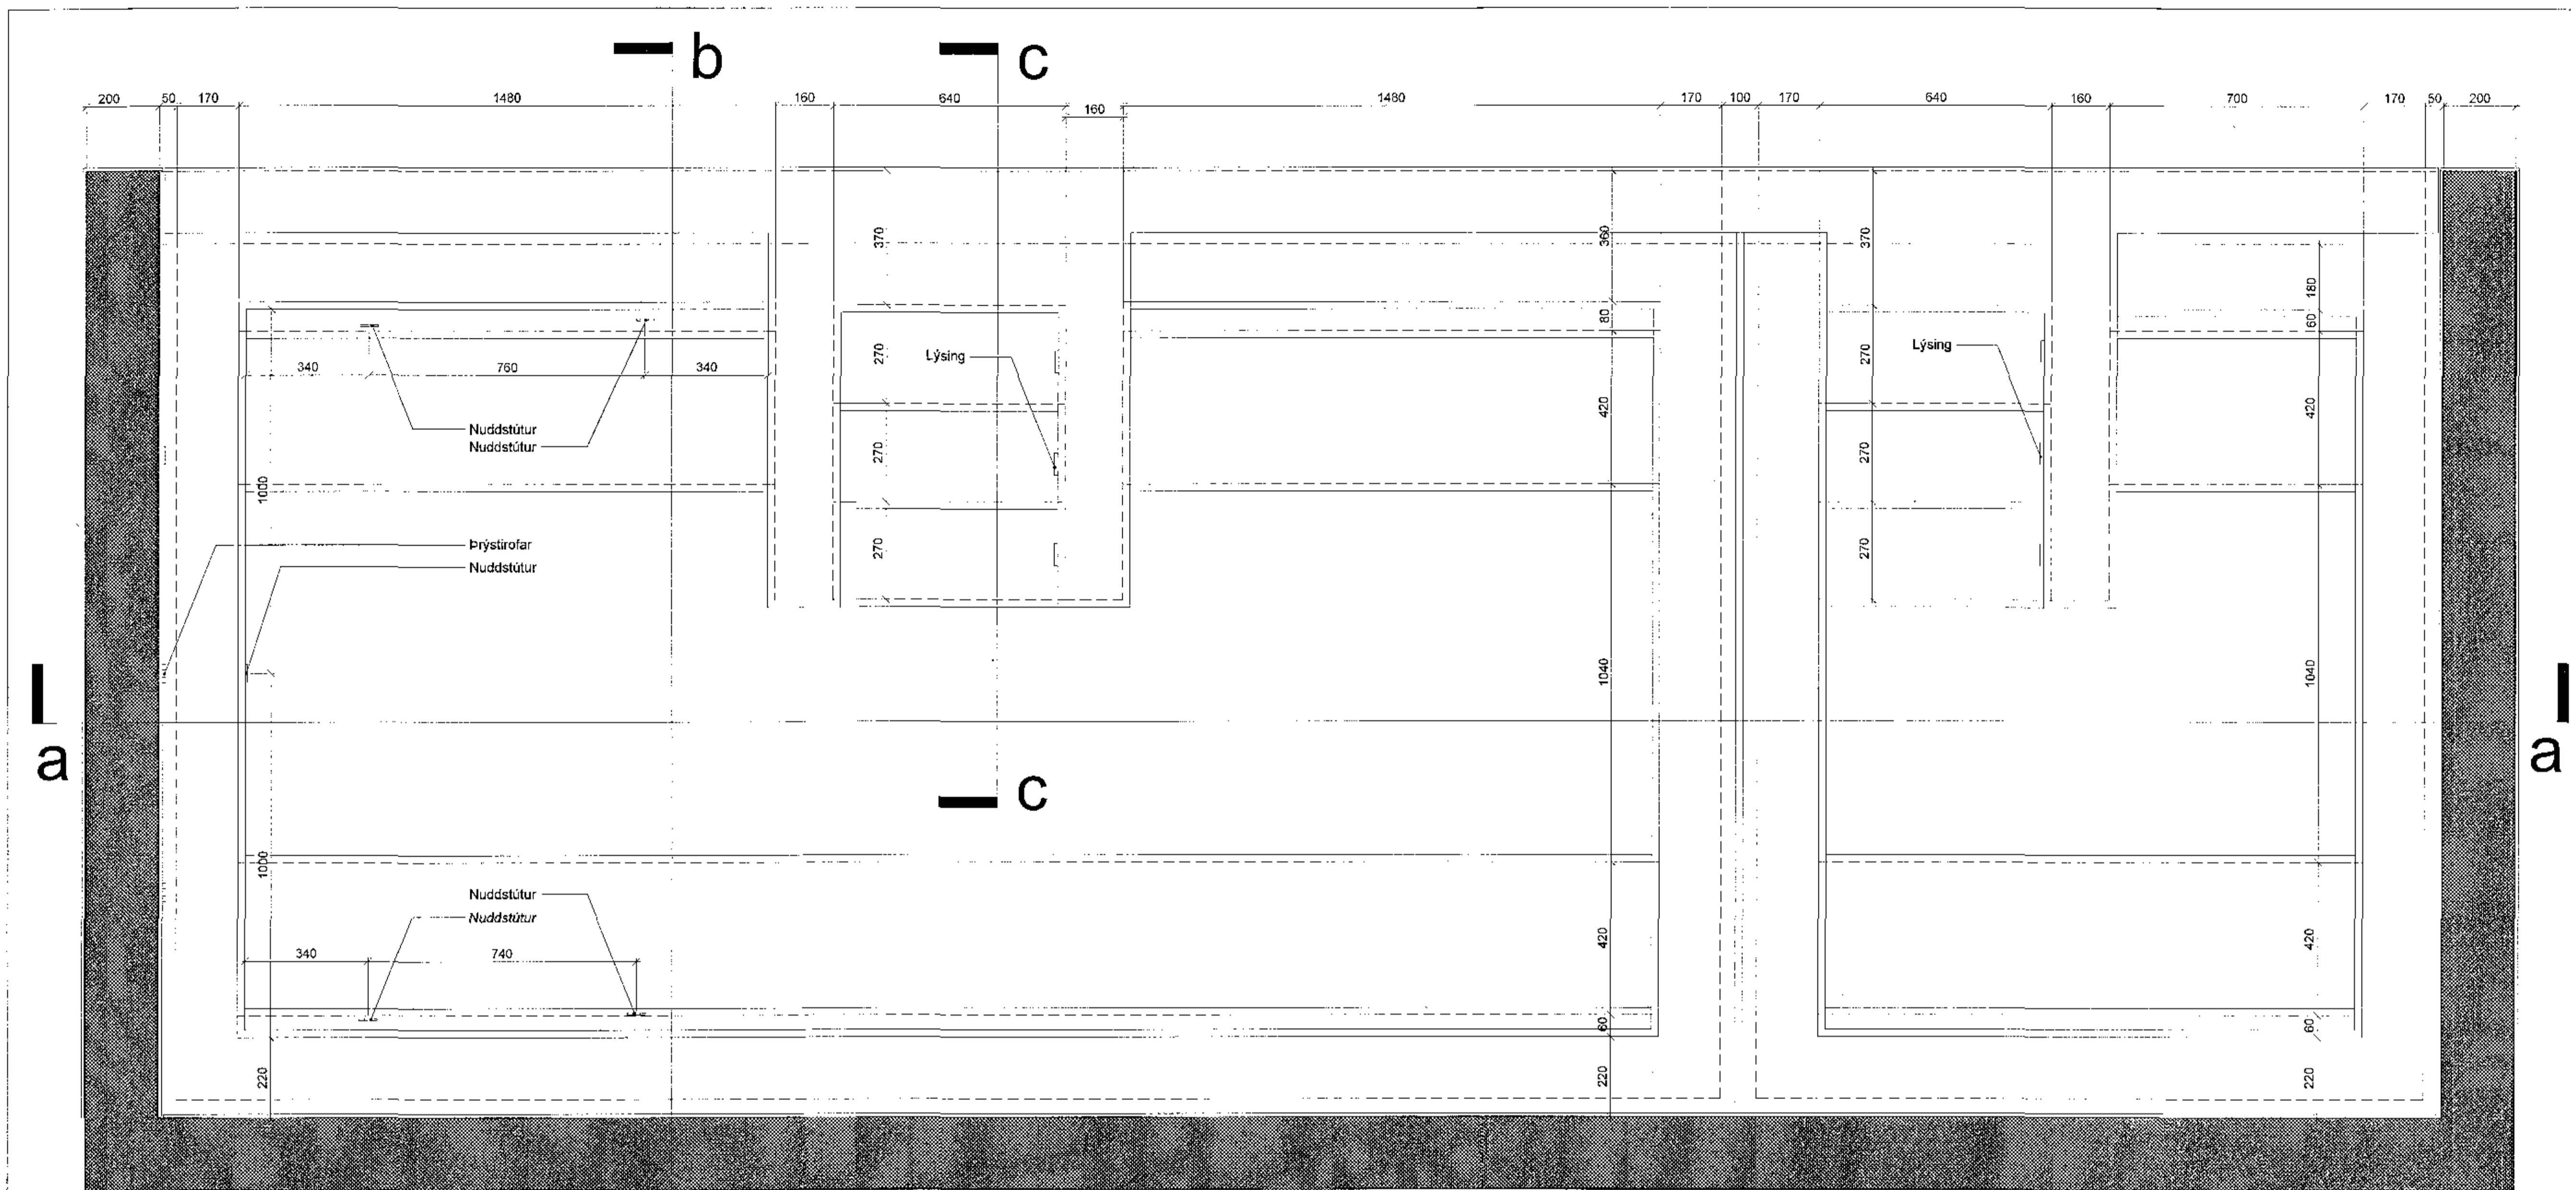

Grunnmynd

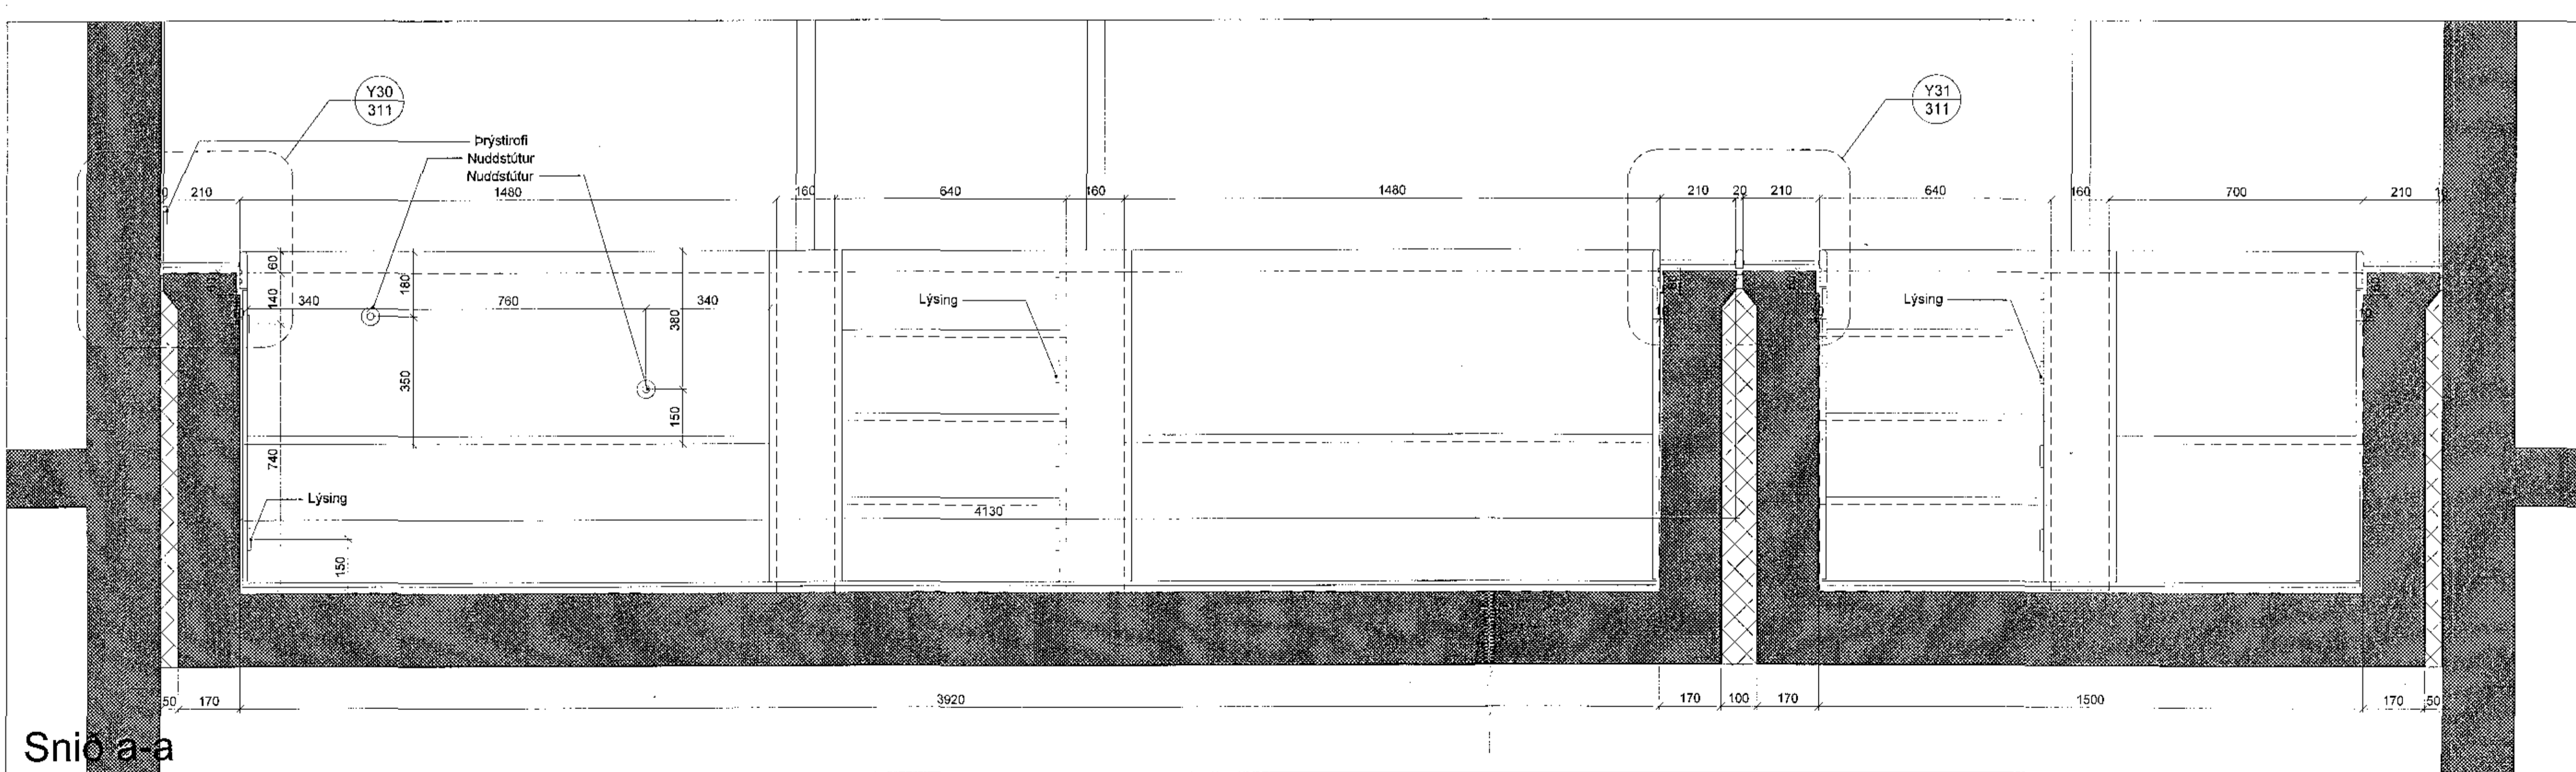

Snið a-a

C:
B:
A: veggir þykkt, yfirskilgreinu breytt 05.07.2018
BREYTINGAR: DAGS:
LYKILMYND:

Heilsuræktarstöð Tjarnarvellir 7
VERKTEIKNINGAR
HEITUR OG KALDUR POTTUR
VERK: WCBR-1705
KVARDI: 1:10 TEKNAÐ: AL
DAGS: 01.11.2017 SKRA: grunnur-1.dwg

UTI INNI
ARKITEKTAR
ÞRINGHOLTSSÍÐLA 27 101 REYKJAVÍK
SMAR 102/760 & 102/760 FAX 102/761
NETFANG: ut@ar.is
VEFFANG: http://www.uti.is
BALDUR O. SVAVARSSON ARKITEKTAR Í AÍ
JÓN ÞÓR ÞORVALDSSON ARKITEKTAR Í AÍ
TEIKNINGANR: **A-310** BREYTING: **A**