


Snið b-b

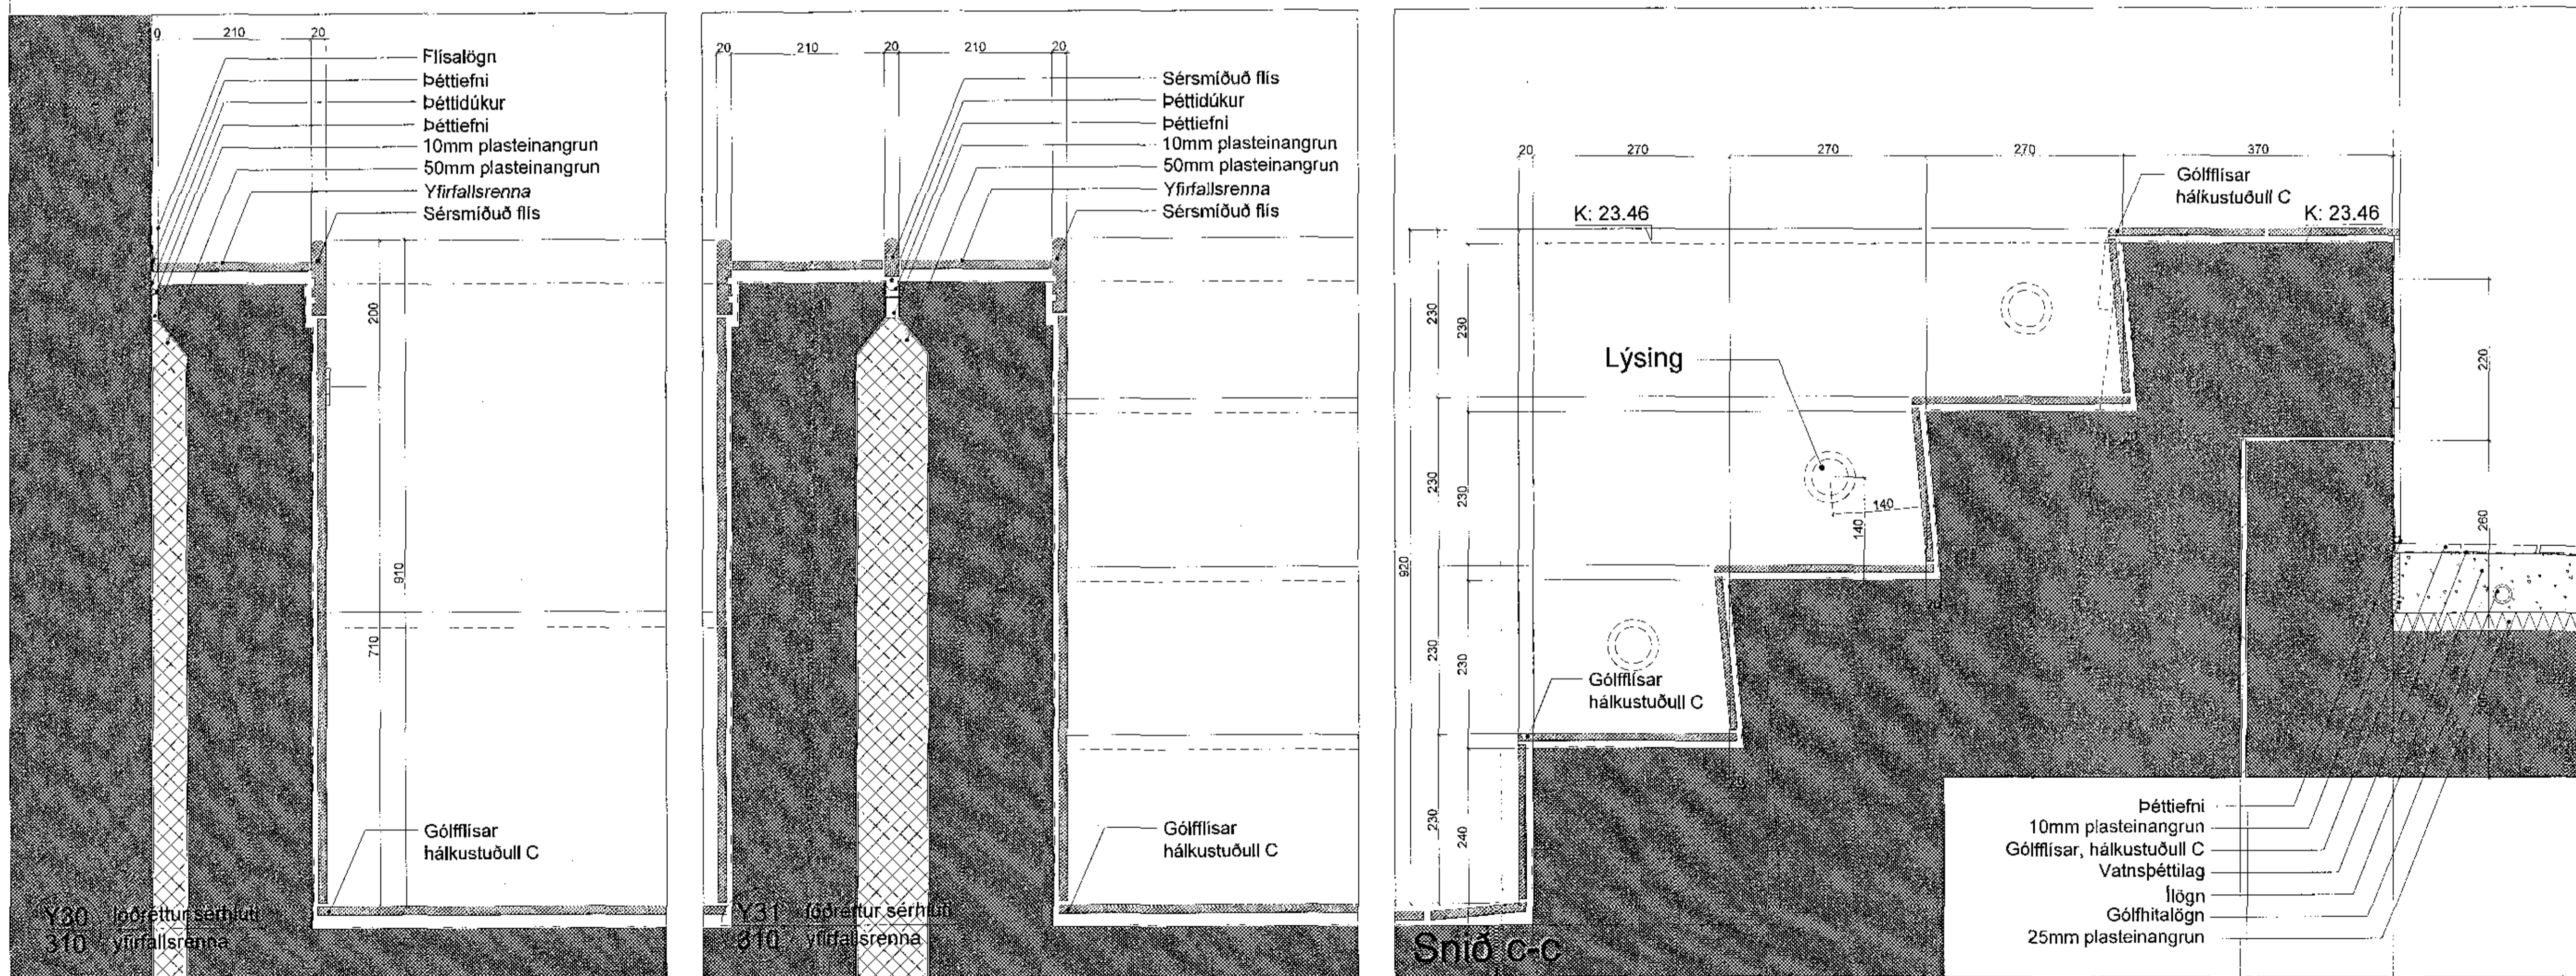

Snið c-c

C:  
B:  
A: vegir þykktir, yfirfallsrenna breytt 05.07.2018  
BREYTINGAR: DAGS:  
LYKILMYND:

Heilsuræktarstöð Tjarnarvellir 7  
VERKTEIKNINGAR  
HEITUR OG KALDUR POTTUR  
VERK: WCBR-1706  
KVARDI: 1:5 TEKNAD: AL  
DAGS: 01.11.2017 SKRÁ: grunnur-1.dwg

**ÚTI INNI**  
**ARKITEKTAR**  
ÞINGHÖLL, SÖSTRAVÆTTI 27 101 REYKJAVÍK  
SÍMAR: 5527600 & 5627680 FAX: 5527601  
NETFANG: u@ul.is  
VEFFANG: http://www.ul.is  
BALDUR O. SVANVIGSSON ARKITEKTAR FAI  
JÓN ÞÓR ÞORVALDSSON ARKITEKTAR FAI  
TEIKNINGAR: A-311 BREYTING: A