
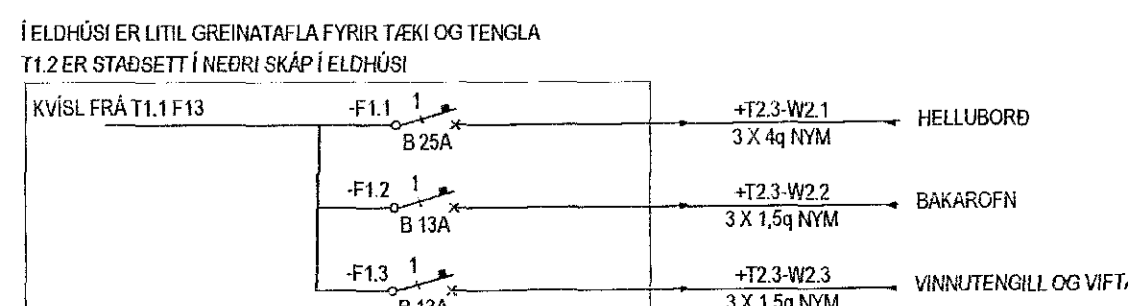
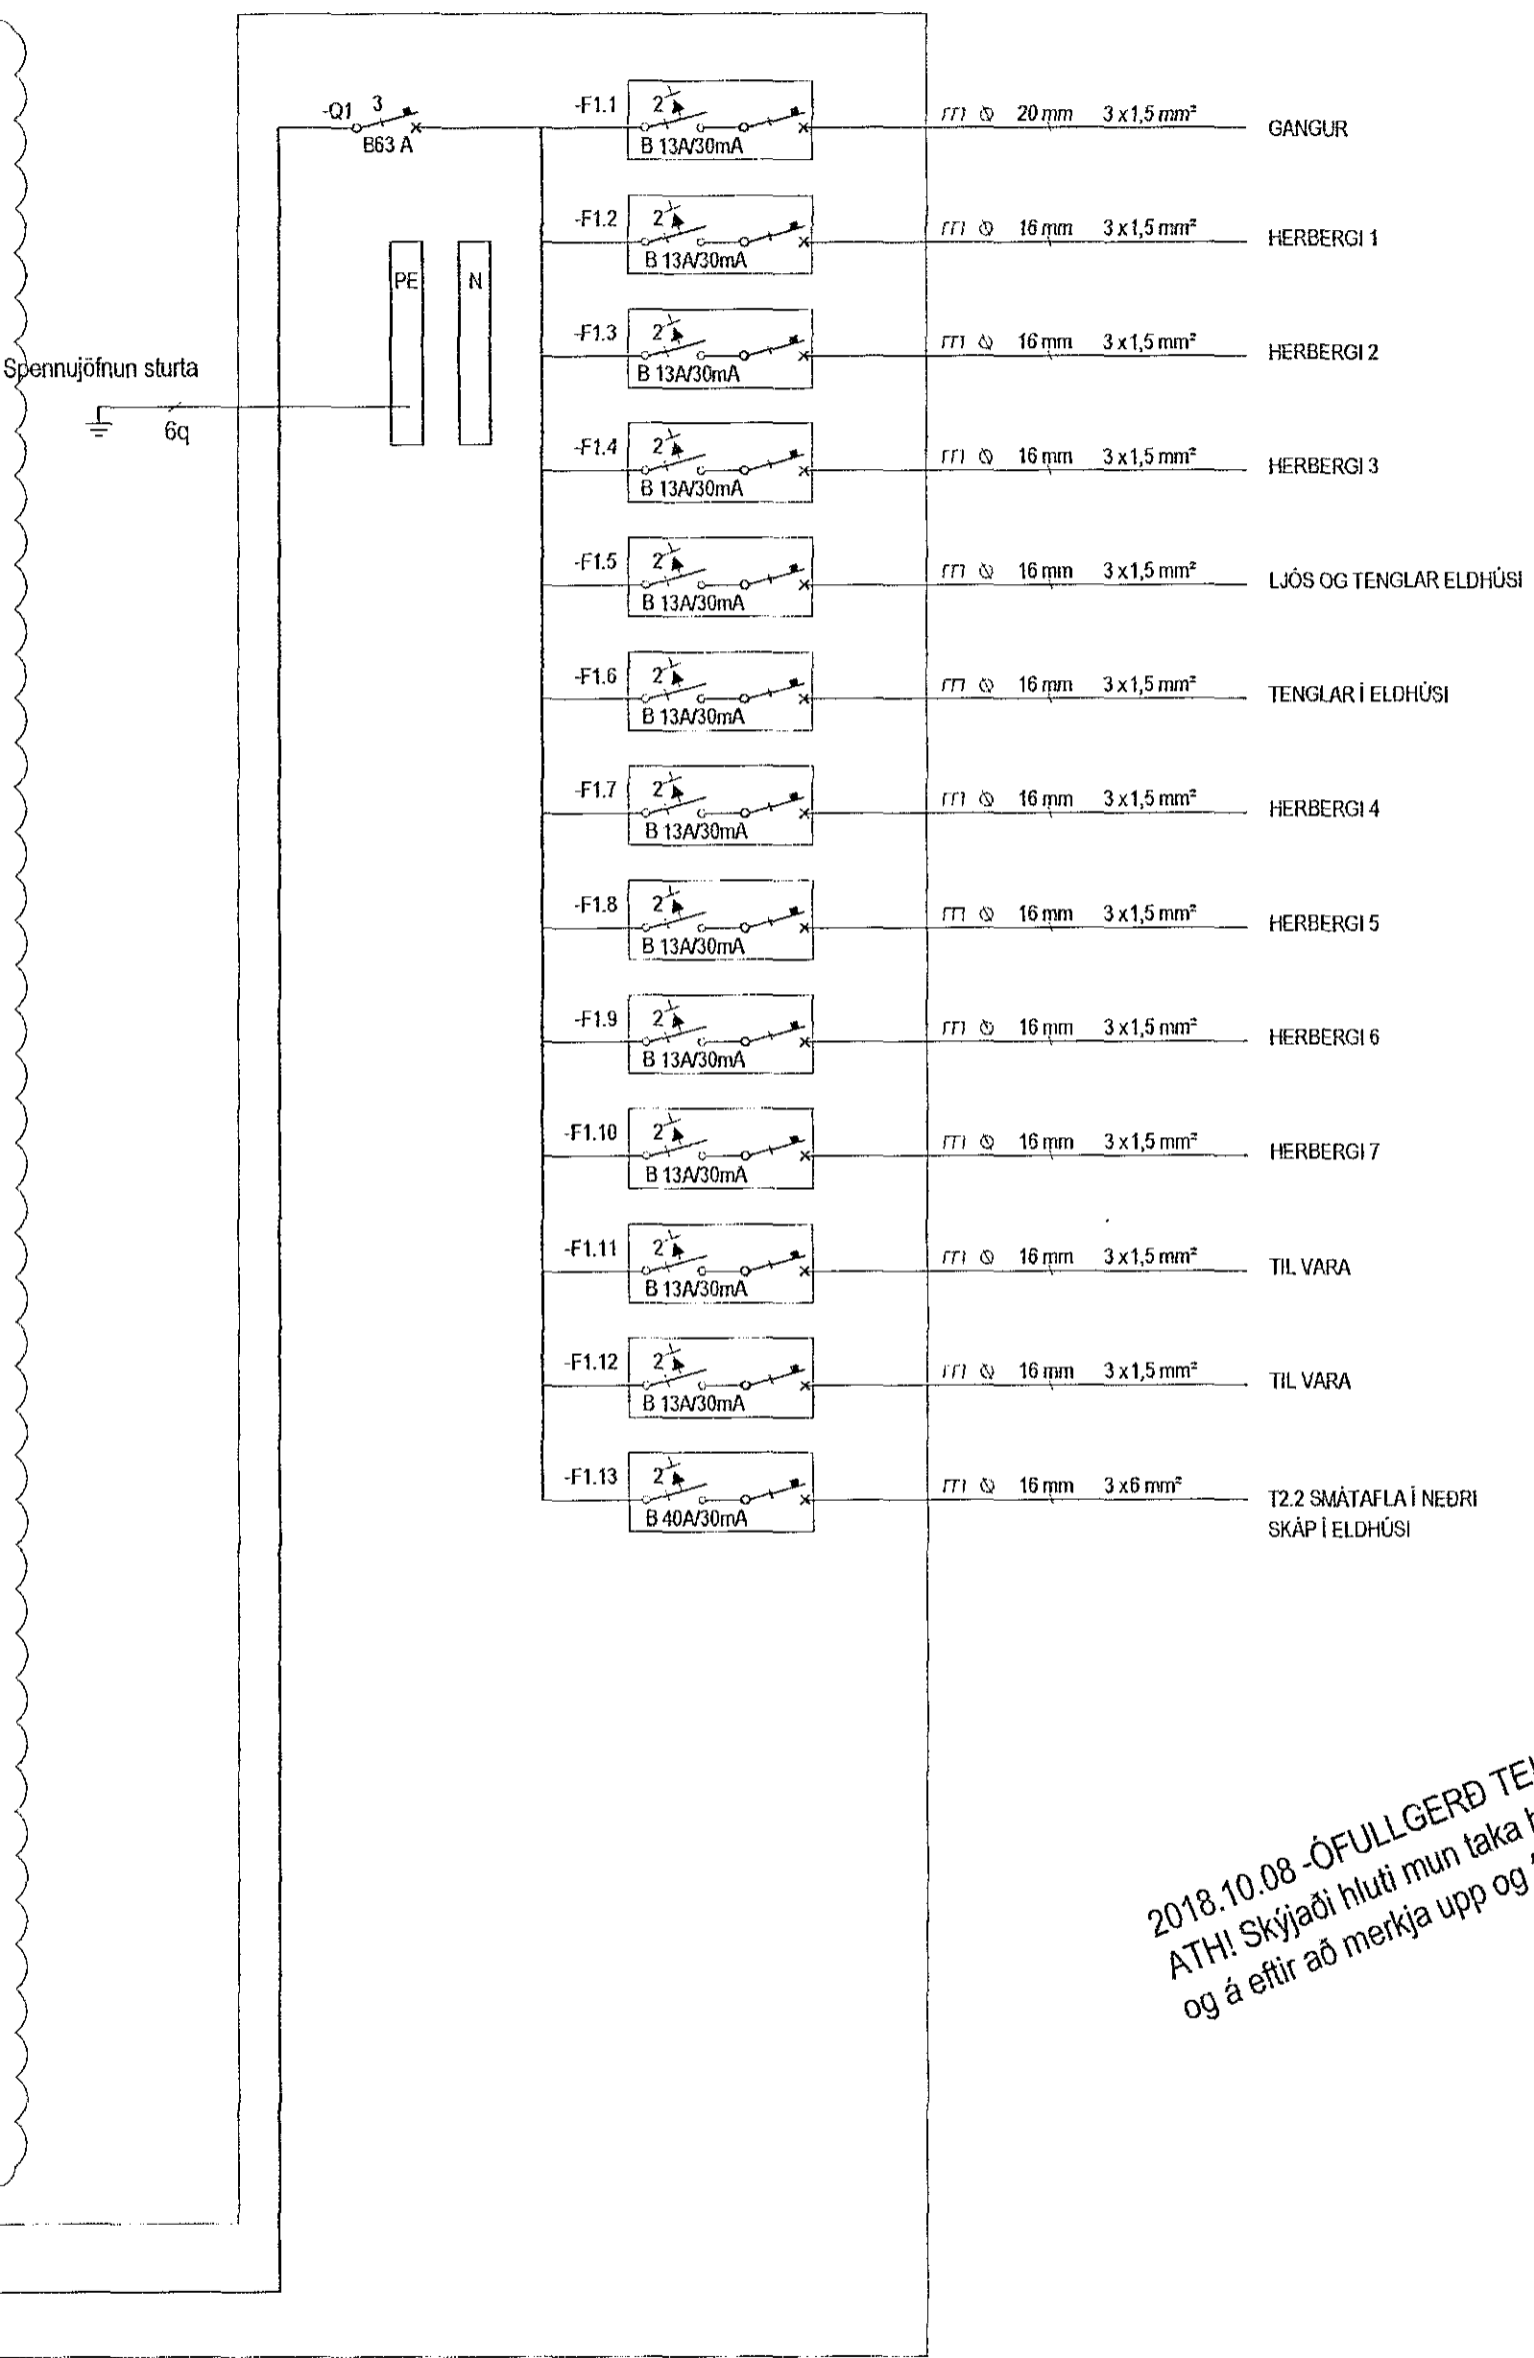


ADALTAFLA T1.1

KVÍSL FRÁ ADALTÖFLU

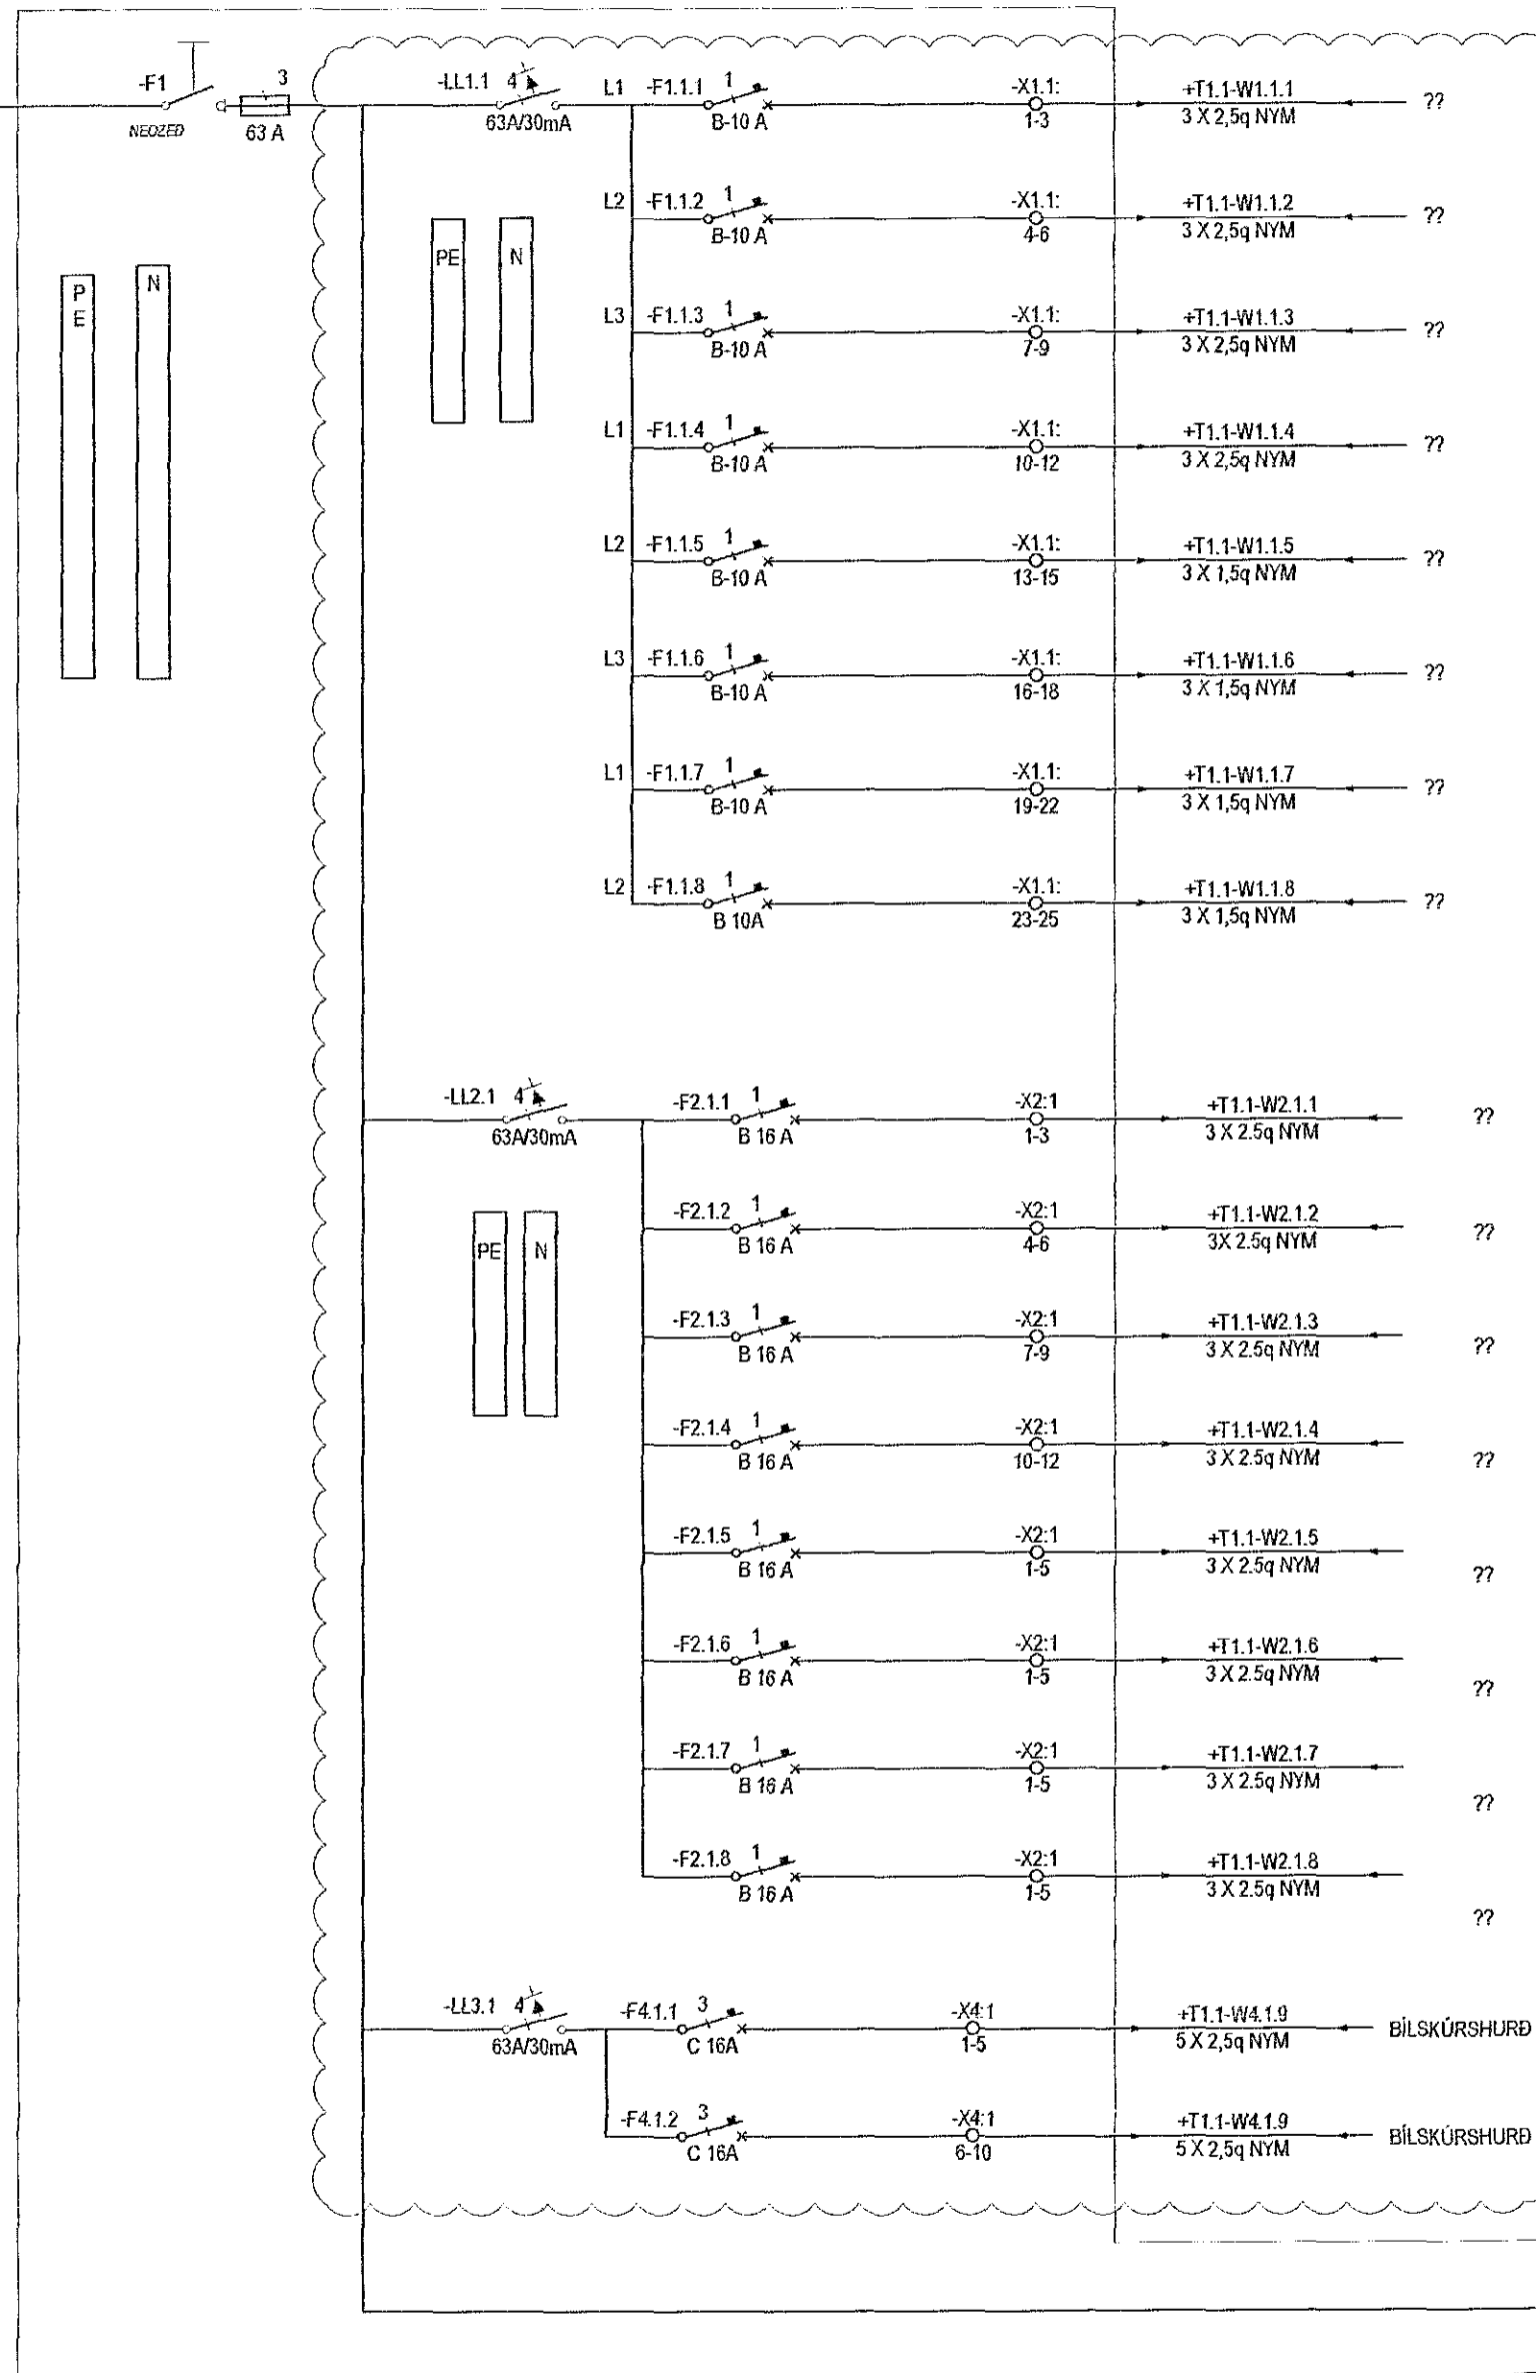

Samþykkt þann
10 OCT 2018
Byggingarfulltrúinn í Hafnarfirði
F.h. Sigurður Steinar Jónsson

2018.10.08 -ÓFULLGERÐ TEIKNING
ATH! Skýjaði hluti mun taka breytingum
og á eftir að merkja upp og fjarlægja hluta

Bláðstærð - A2

TESLA ehf., Stórahjalla 19
200, Kópavogi

Hönnuður Svanbjörn Einarsson
698-2624
svanbjorn@internet.is
kt.180265-3339

Samþykkt
Svanbjörn Einarsson

Verkhúsi Skúthraun 2
Hafnarfirður
Rafnagripur 2. hæð frá bílastæði
Greinistöflur T1.1
Samræmingarþingur

115-1.dwg