

Samþykkt þann
17 OCT 2018
Byggingarfulltrúinn í Hafnarfirði
F.h. Sigurður Steinar Jónsson

Útg.	Dags.	Skýring	Br. af:	Yfirf.
A	28.07.2017	Vinnuleikning	HSG	AG
B	18.09.2017	Frárennslí upplært	HSG	AG
C	20.10.2017	Frárennslí upplært	HSG	AG
D	05.12.2017	Frárennslí upplært	HSG	AG
E	22.02.2018	Stærð á lög breytt	HSG	RS
F	18.04.2018	Frárennslí upplært	HSG	RS
G	11.09.2018	Frárennslí og regnvatnslög upplært	HSG	RS

ÁSTUN AÐALHÖNNUNÐAR:
ÚTI
ARKITEKTAR
BAIDUR Ó. SVAVARSSON
ARKITEKT FAJ SAMMARK
120157 5149


— Frárennslí skölp
— Frárennslí regnvatn

Ómerktur hringur táknar að lög færist upp eða niður innan hæðar.
Hringur merktur PU, PN eða PUN táknar að lög færist upp eða niður á milli hæða.

T.K - Áætlaður topp kóti
B.K - Botnkóti

GN - Gólfniðurfall
PP - Hljóðeinangrandi frárennslíspípa
SJ - Steypujáms pípa

Altar lagirnir í stofnum og undir lofti skulu vera SJ nema annað sé tekið fram.
Greina lagirnir að hreinlætistækjum skulu vera PP.

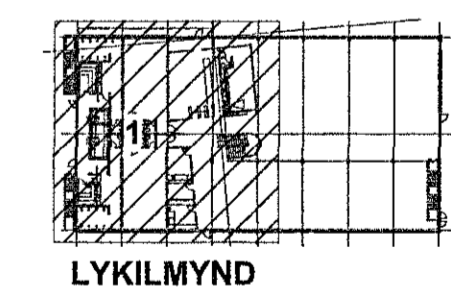


EFLA
VERKFRÆÐISTOFA
sími 412 6000 www.efa.is

World Class
Tjarnarvellir 7
221 Hafnarfjörður

Lagnir og loftrásikerfi
Fráveitukerfi
Grunnmynd kjallara - Hluti 1

TEKNIÐMÖR	BLADSTERN	HANNAD:	HSG
2768-004	A1	TEKNAÐ:	APK
00_2_23_01		YFRFARID:	AG
DAGS.	MÆLIKVARÐI	ÚTGAFA	
28.07.2017	1:50	G	
SAMÞYKKT:	Rúnar H Steinhilsson	Rúnar H Steinhilsson	
RENNTALA:	031149-4449		

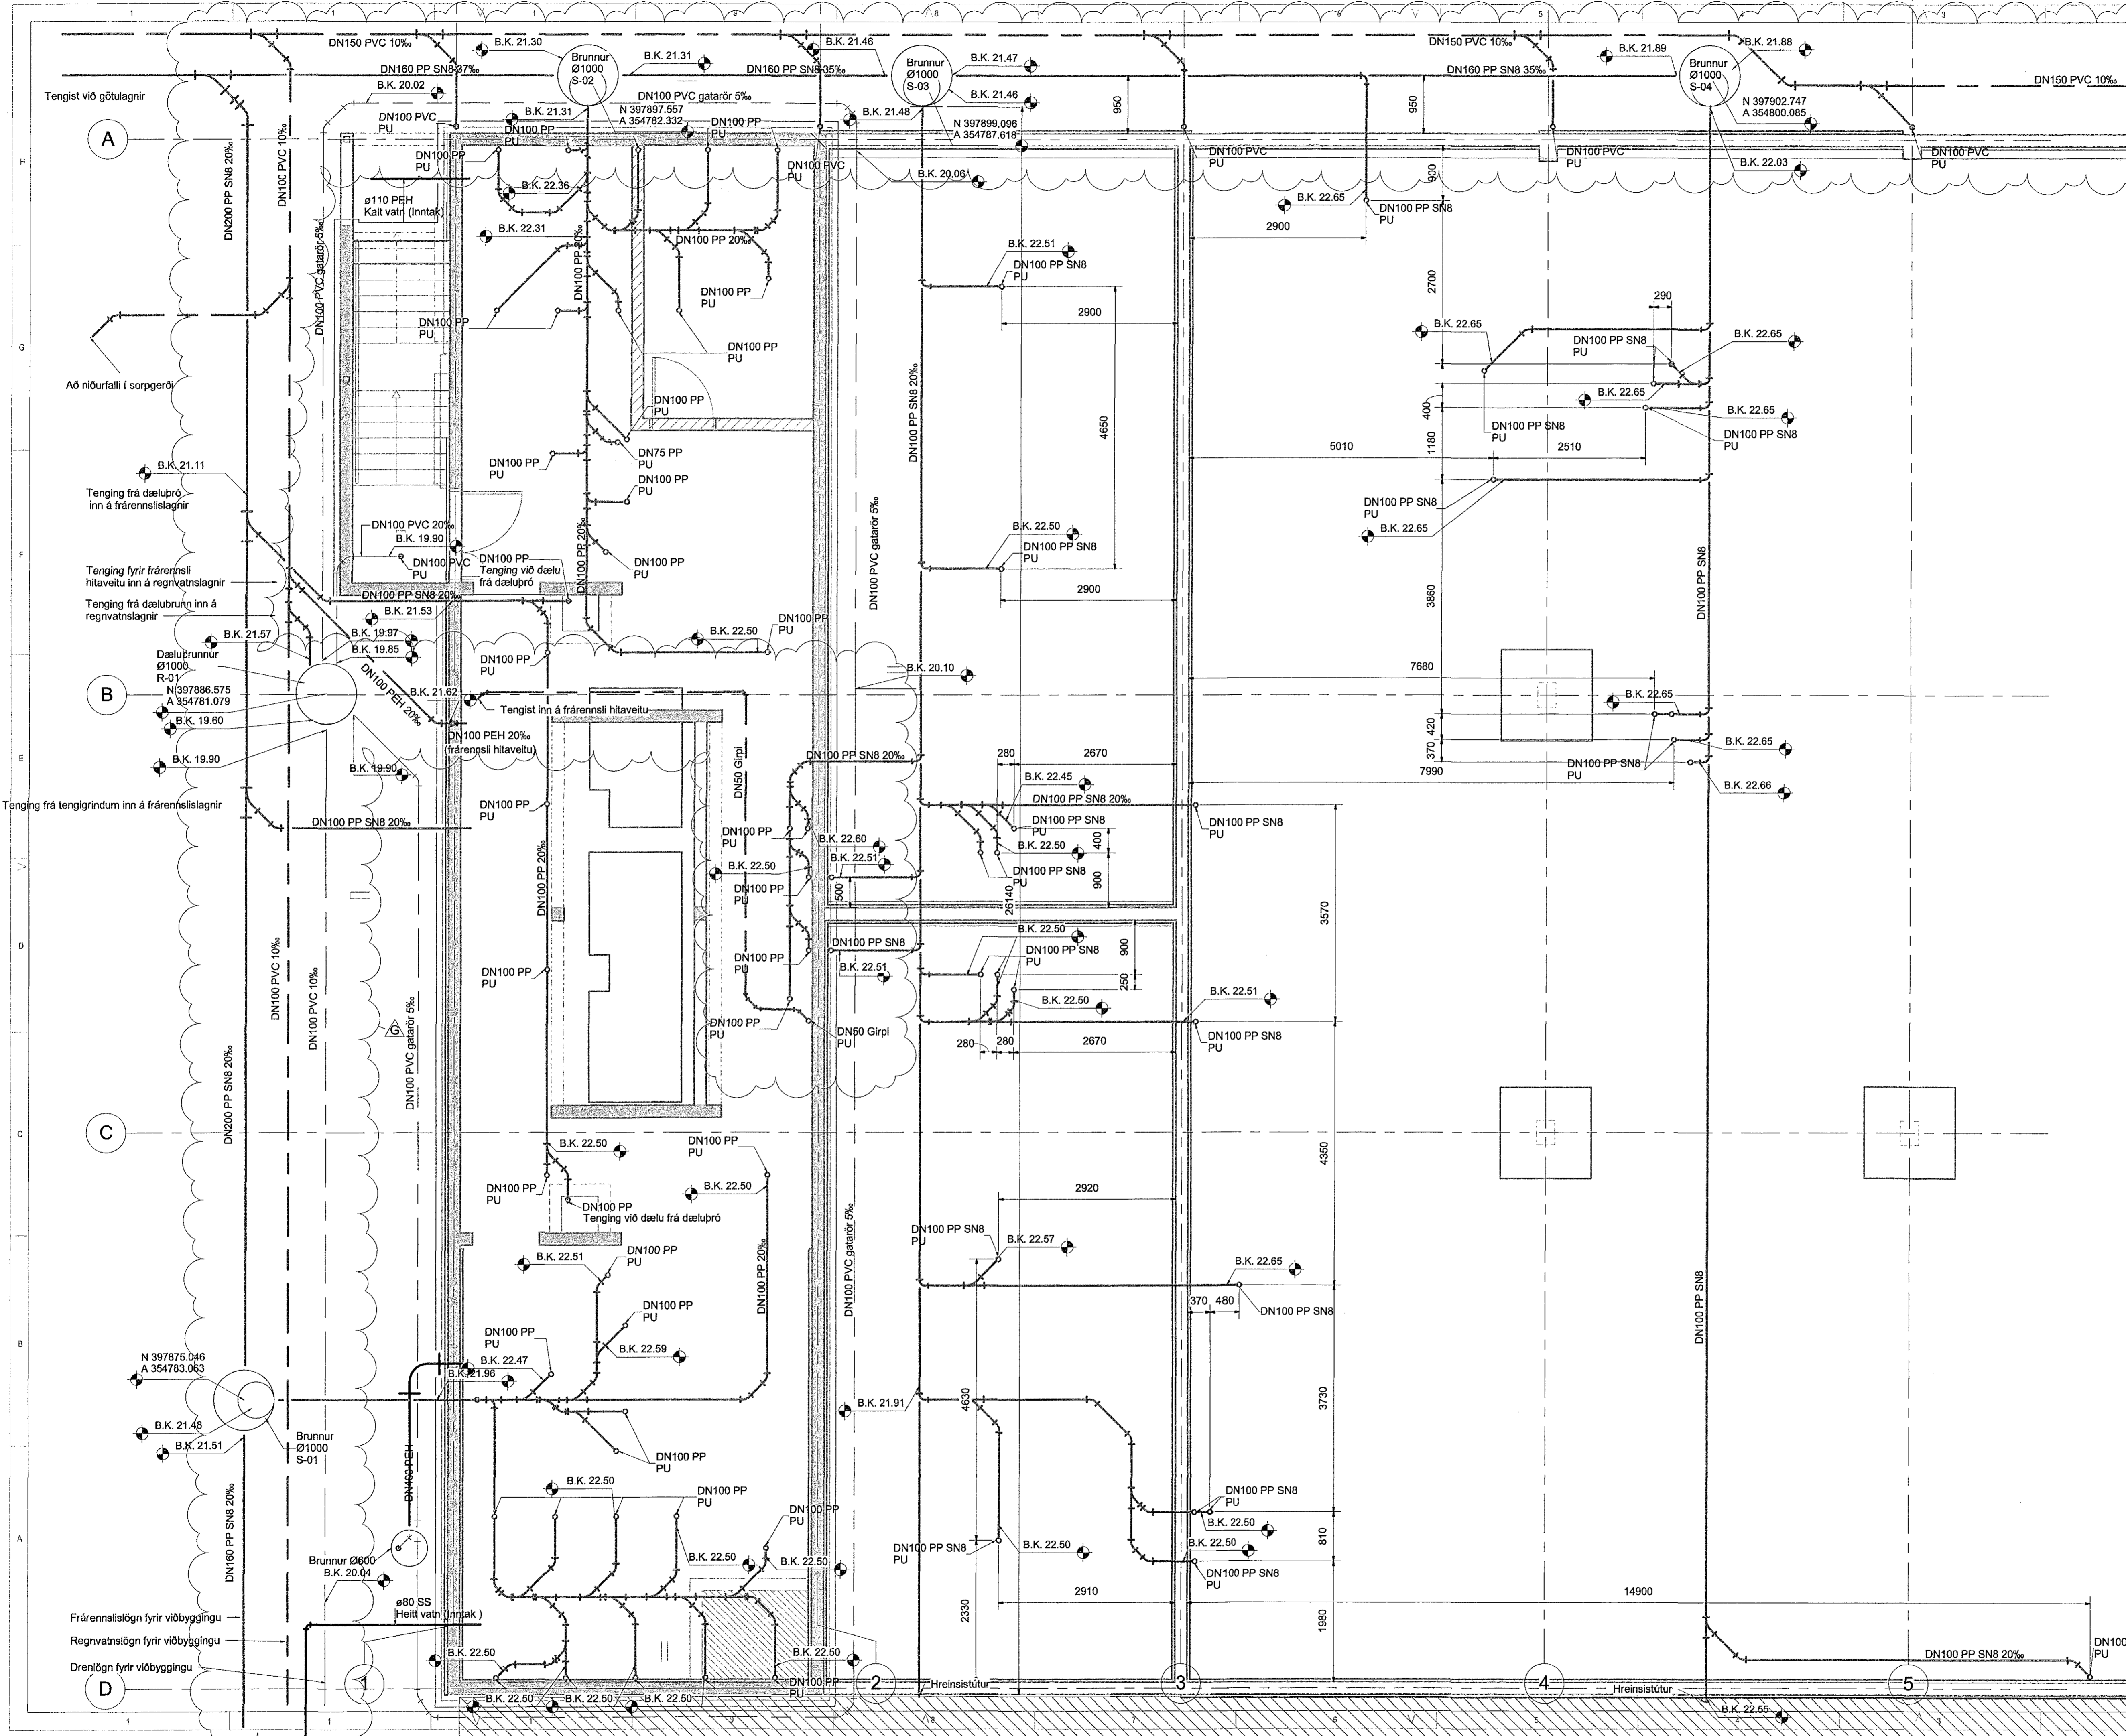

E:\Local\TVP\Tjarnarvellir_7_2017_spk@efa.is.rvt