


Útg.	Dags.	Skýring	Br. af	Yfirf.
A	05.12.2017		HSG	RS
B	22.08.2018	Loftræsing í búingsklefum upplærð	HSG	RS

ARSTUN ADALHÖNNUNAR
ÚTÍ
 ARKITEKTAR
 BALDUR Ó. SVAVARSSON
 44 TRÚTÍ FAI SAMMÁK
 1000 5149

- Skýringar**
- Útsog
 - Innblástur
 - Innblástur loft
 - Útsogs loft
 - ⊗ Stíllitoka
 - ⊗ Reyk- og brunaloka
 - ⊗ VAV flæðiloka

- ÚB1: Útsogsdreifari Colibri CRB frá Swegon eða sambærilegt.
 ÚB2: Útsogsentil.GPDB frá Flaktwoods eða sambærilegt.
 ÚB3: Útsogsrís með einföldu broti. RIA-SA frá Trox eða sambærilegt.
 IB1: Innblástursdreifari Colibri CRB frá Swegon eða sambærilegt.
 IB2: Innblástursrís með stíllanlegu innblástursmunstri og hjóðeinangrandi stíllitoka.
 IB3: Innblástursrís með stíllanlegu innblástursmunstri og hjóðeinangrandi stíllitoka.
 IB4: PVR innblástursdreifari frá Klimatbyran eða sambærilegt.
 KSO: KSO útsogsentil frá Flaktwoods eða sambærilegt

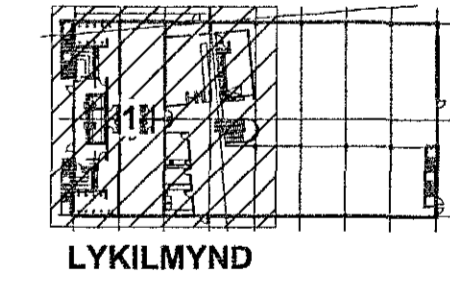

EFLA
 VERKFRÆÐISTOFA
 sími 412 6000 www.efla.is

World Class
 Tjarnarvellir 7
 221 Hafnarfjörður
 Lagnir og loftræsikerfi
 Loftræsikerfi
 Grunnmynd 1. hæð - Hluti 1

TEKNIÐMÉR	BLAÐSTÆRD	HANNAÐ	HSG
2768-004	A1	TEKNAÐ	APK
01_2_53_01		YRFARDAÐ	RS
DAGS.	MÆLKVARÐI	ÚTGAFA	
05.12.2017		1:50	B

SAMBÝKKT: Rómar H Steinarsson
 KENNITALA: 031149-4449

