
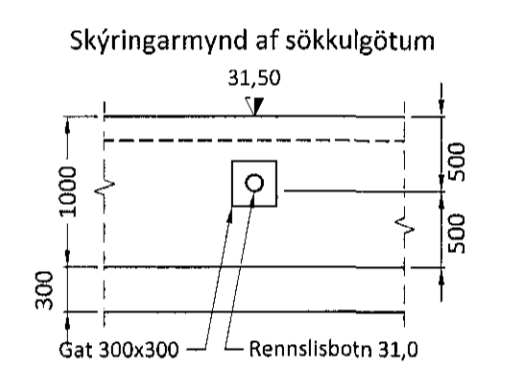


Samþykkt þann
16 NOV 2018
Byggingarfulltrúinn í Hafnarfirði
F.h. Sigurður Steinar Jónsson

Samræmingarhönnuður: kt: 071070-5069

Sigurður Ólafsson

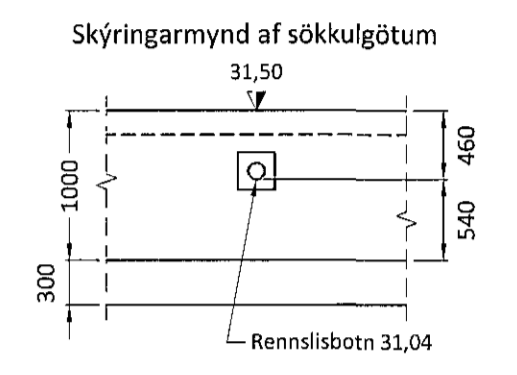

TVÖ PAKNIÐURFÖLL
LEGGIST Í GRJÓTPÚKK
VEGNA HÆÐARKÖTA-VANDRÆÐA.

HEILBRIGÐISEFTIRLIT
HAFNARFJARÐAR-
OG KÓPAVOGSSVÆÐIS
Gæðatorgi 5 10 Garðahóla
9/10 2018

Ú2	01.11.18	GRG	Kerfi tvöfaldað
Ú1	15.10.18	GRG	Frumtúgáfa

Útgáfa: Dagsetn: Af: Skýring:

TEKNI- OG VERKFRÆÐIÞJÓNUSTA
MILTUN 20, 800 SELFOSS S: 482-1166
WWW.CEDRUS.IS SIMNET.IS S: 863-3004

ALFHELLA 4
221 Hafnarfirði
lónaðarhús

Lagnir:
Grunnmynd frárennslislagna 3/3
Skýringar

Mælikvæði: 1:50
Hannað: Gísli Rafn Gylfason
Dagsetning: 15.10.2018
Ábyrgðarm. og réttihafi: Valur Arnarson

Teiknað: Gísli Rafn Gylfason
Verknúmer: 18 008
Frumstærð: A1
051073-5099