

Snjóbræðsla c/c 250, L = 220 m

Snjóbræðsla c/c 250, L = 220 m

Snjóbræðsla c/c 250, L = 220 m

Samþykkt þann
19 NOV 2018
Byggingarfulltrúinn í Hafnarfjörð
F.h. Sigurður Steinar Jónsson


Skýringar:

- Gölfhitagagnir skulu vera PE-RT með súrefniskápu að stærð 16x2.
- Snjóbræðslulagnir skulu vera PPr 25: sambærilegt.
- Lagnir skal Þrýstiprófa með 6 kg/cr í 12 klst. án þess að Þrýstingur falli. skal fara fram fyrir niðurlögn steypu.
- Merkja skal hvar rör liggja Þar sem koma.

	Lengd	Milibí	Afkastag
Slaufa 1, L=116m	cc200	1450 W	
Slaufa 2, L=119m	cc200	1488 W	
Slaufa 3, L=114m	cc200	1425 W	
Slaufa 4, L=104m	cc200	1300 W	
Slaufa 5, L=105m	cc200	1312 W	
Slaufa 6, L=82m	cc200	1025 W	
Slaufa 8, L=75m	cc150	938 W	
Slaufa 9, L=58m	cc150	725 W	
Slaufa 10, L=19m	cc150	238 W	
Slaufa 11, L=105m	cc200	1313 W	
Slaufa 12, L=97m	cc200	1212 W	

Gölfhitagagnir

Snjóbræðsla er lögð að affalli með innsíðröttarrörum og tengd affalli hvers bíl

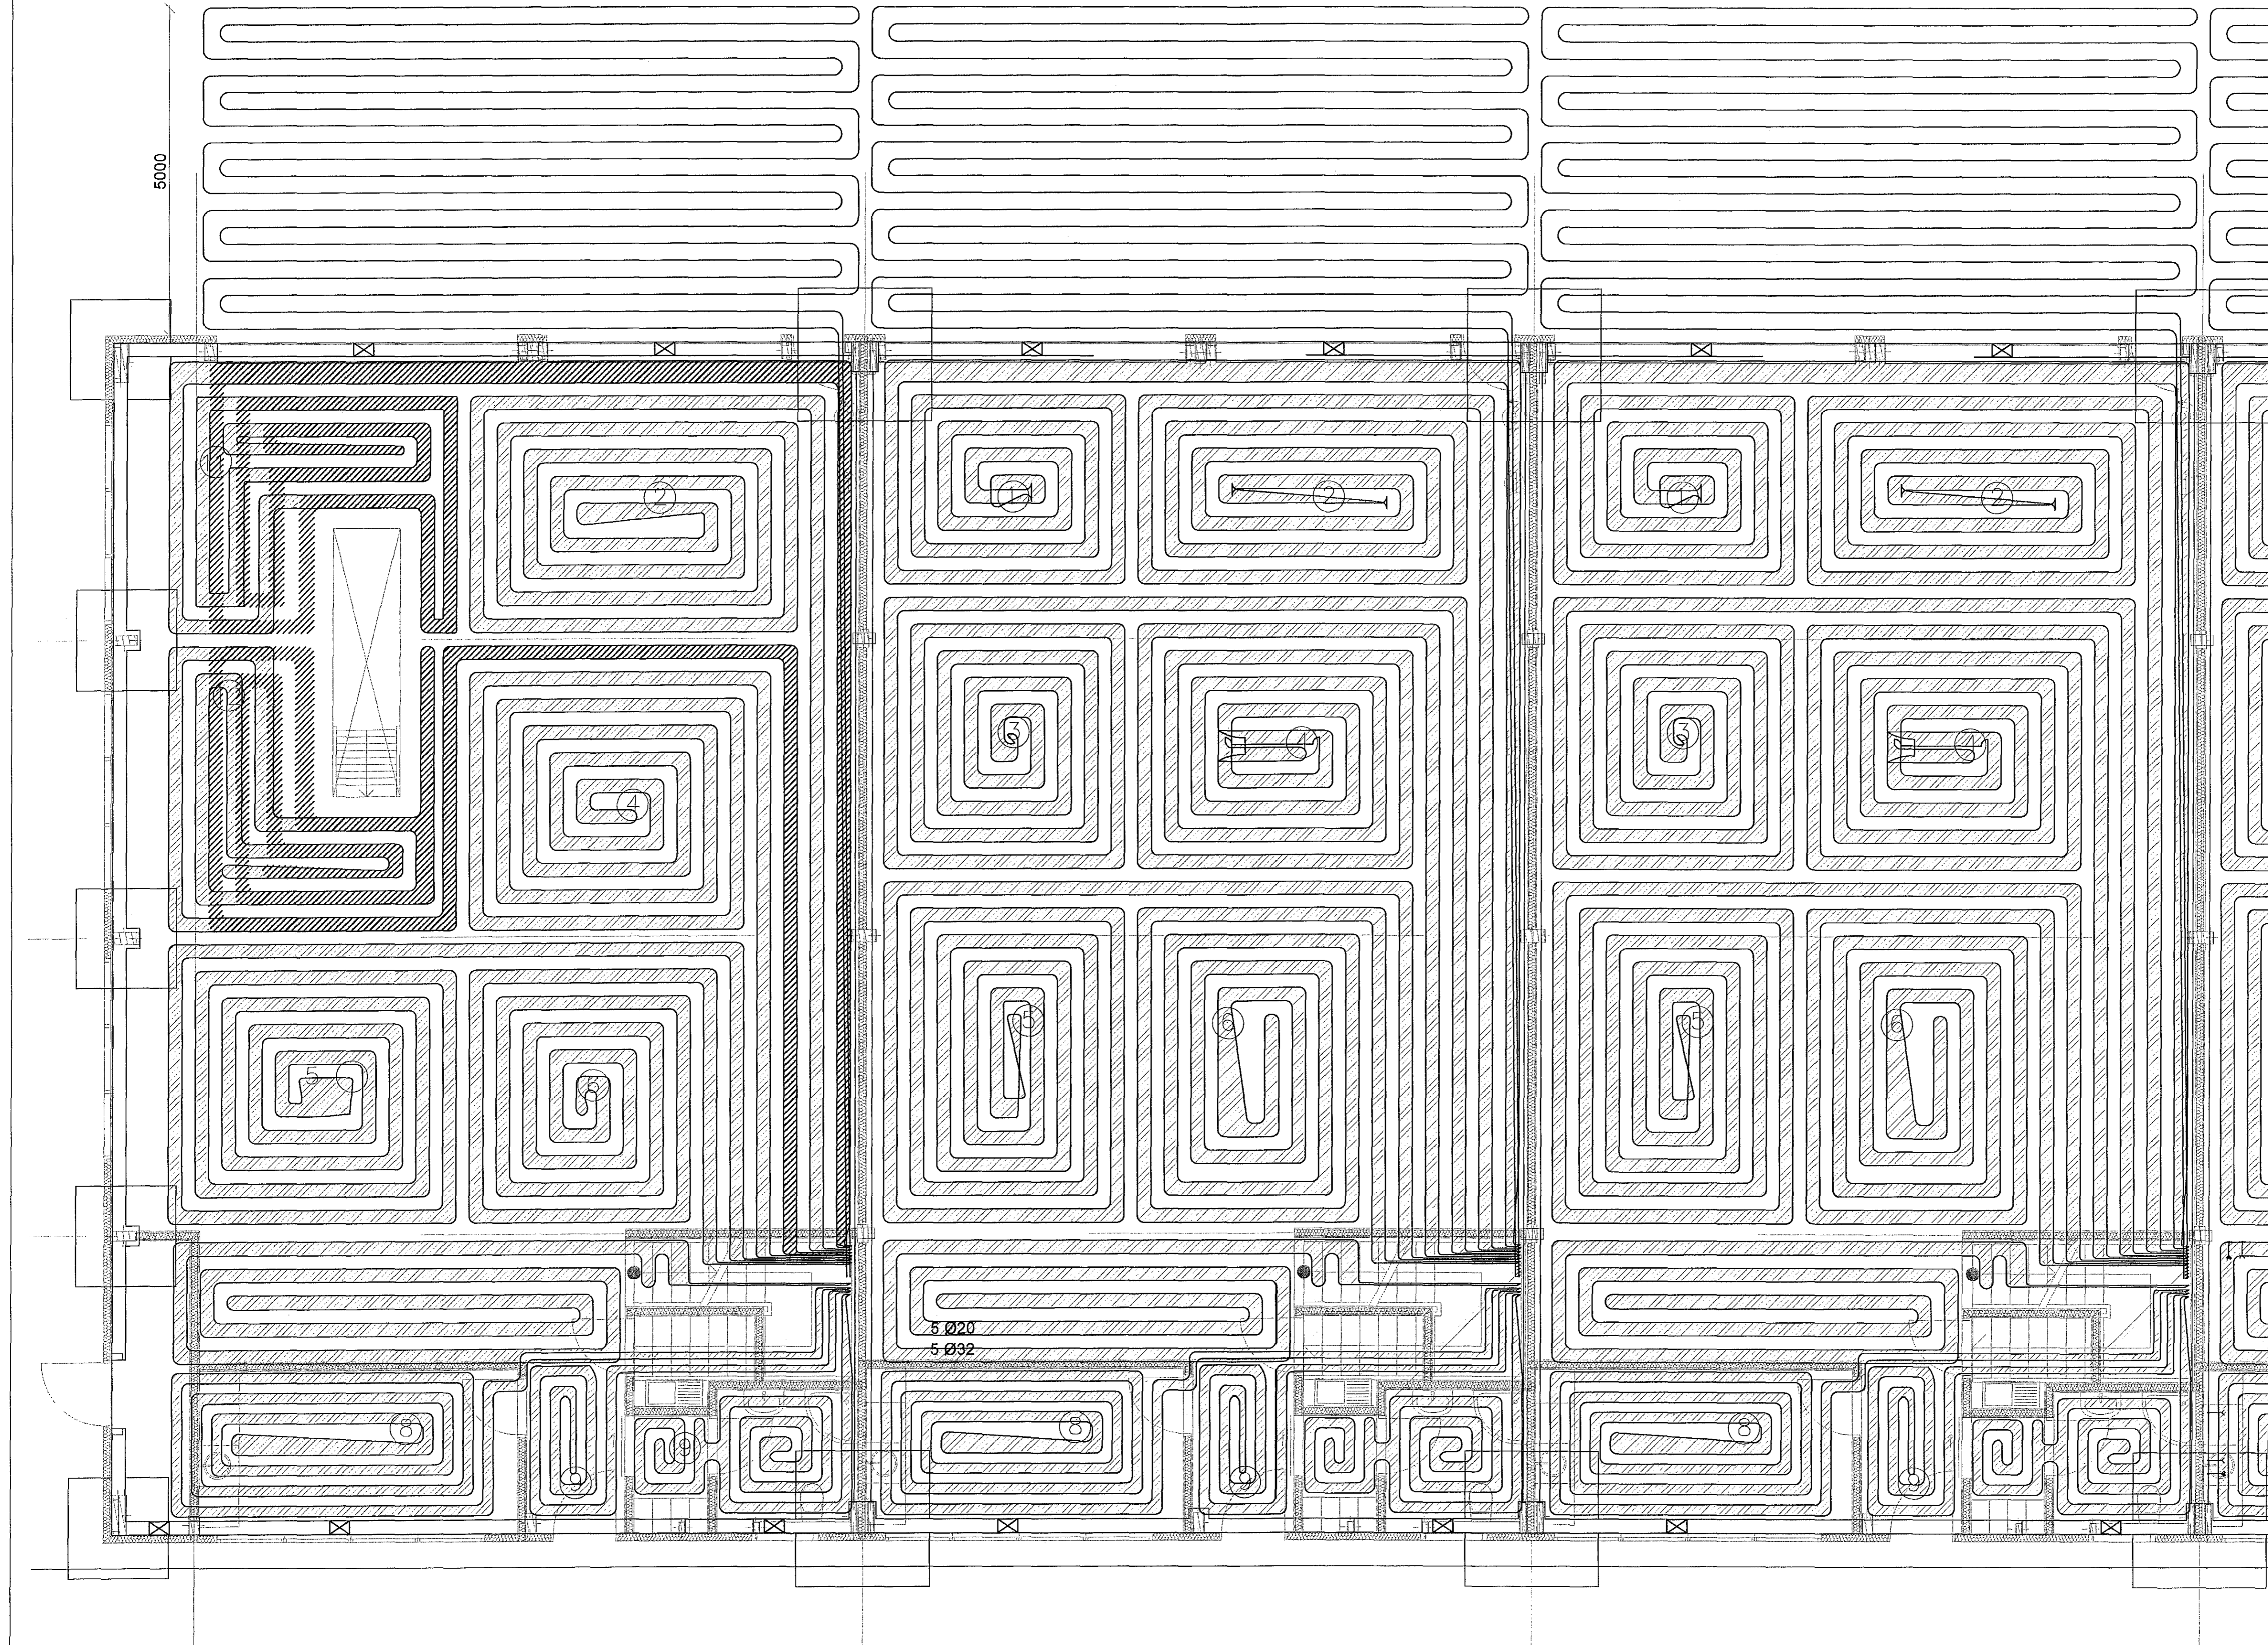

ADALHÖNNUÐUR

1. 18.11.2018 Reyndarteikn KA
 NR. D.A.G.S. SKÝRING GERT
 Birgir Leó Ólafsson
 SAMÞYKKT
 KT: 2002705179

Birgir Leó Ólafsson, Stangartæk 1
 E-mail: torfabaer@gmail.com, Sími: 8998180

VERK
 Einhella 6
 Hafnarfjörður
 TEIKNING
 Lagnir
 Gölfhiti, grunnmynd 1/3

KVARDI
 1:50
 DAGS
 15.11.2017
 VERKNR.
 TEIKNAD
 KA
 REIKNAD
 ÚTGÁFA
 TEIKNING NR.
 L-07
 2

