


Snjóbræðsla c/c 250, L = 220 m

Snjóbræðsla c/c 250, L = 220 m

Samþykkt þann
 19 NOV 2018
 Byggingarfulltrúinn í Hafnarfjörð
 F.h. Sigurður Steinar Jónsson

Skýringar:
 1. Sjá skýringar á teikningu L-06.

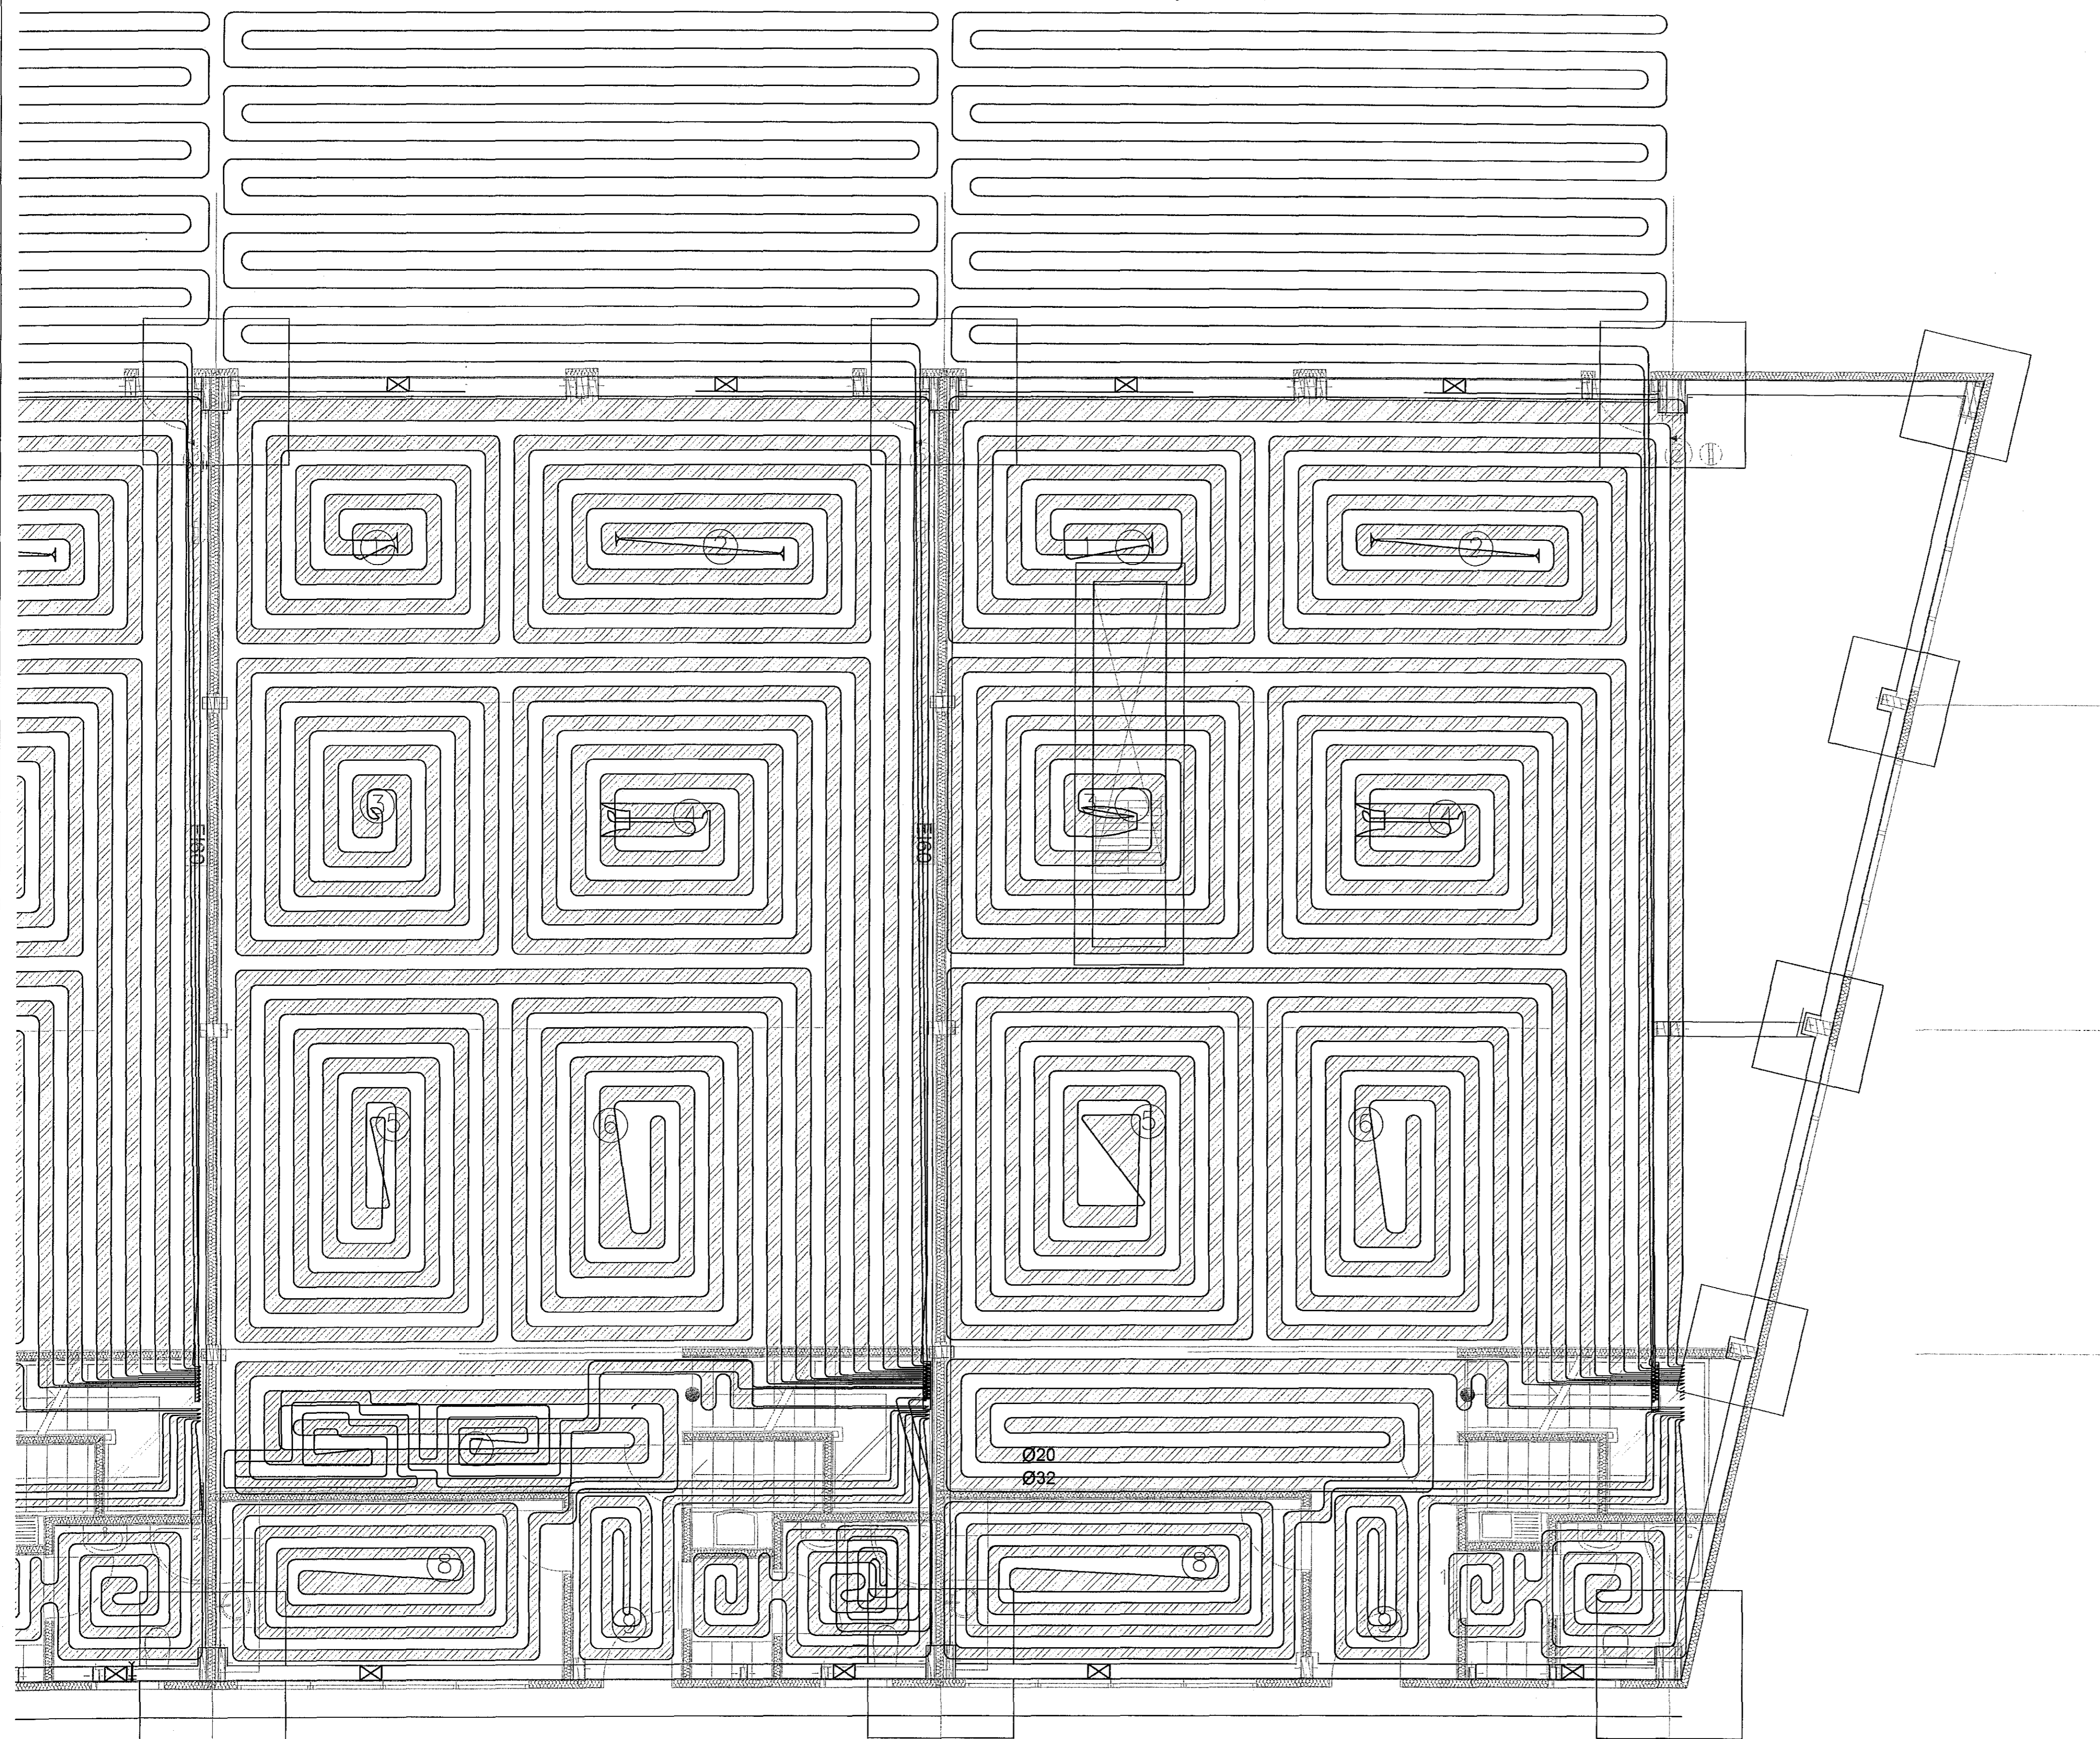

ADALHÖNNUÐUR

[Signature]
 1. 18.11.2018 Reyndarteikn. KA
 NR. 2018. SKÝRING GERT
Birgir Leó Ólafsson
 SAMÞYKKT
 kt.: 2002705179

Birgir Leó Ólafsson, Stangarlæk 1
 E-mail: torfabaer@gmail.com, Sími: 8998180

VERK
 Einhella 6
 Hafnarfjörður
 TEIKNING

Lagnir
 Gólfhiti, grunnmynd 3/3

KVARÐI
 1:50

DAGS	TEIKNAD	TEIKNING NR.
15.11.2017	KA	L-09
VERKNR.	REIKNAD	ÚTGÁFA

2

